


Byggingarfulltrúi
samþykkir erindið.

05 MARS 2004

Bent skal á að samþykkt þessi verður ekki virk fyrr en eftir þinglýsingu eignaskiptaýfirlýsingarinnar og skráningu hennar hjá Fastegnamati ríkisins. Byggingarfulltrúinn í Hafnarfirði / F.h. Kristján Þórarinnsson


Blað 2 af 2

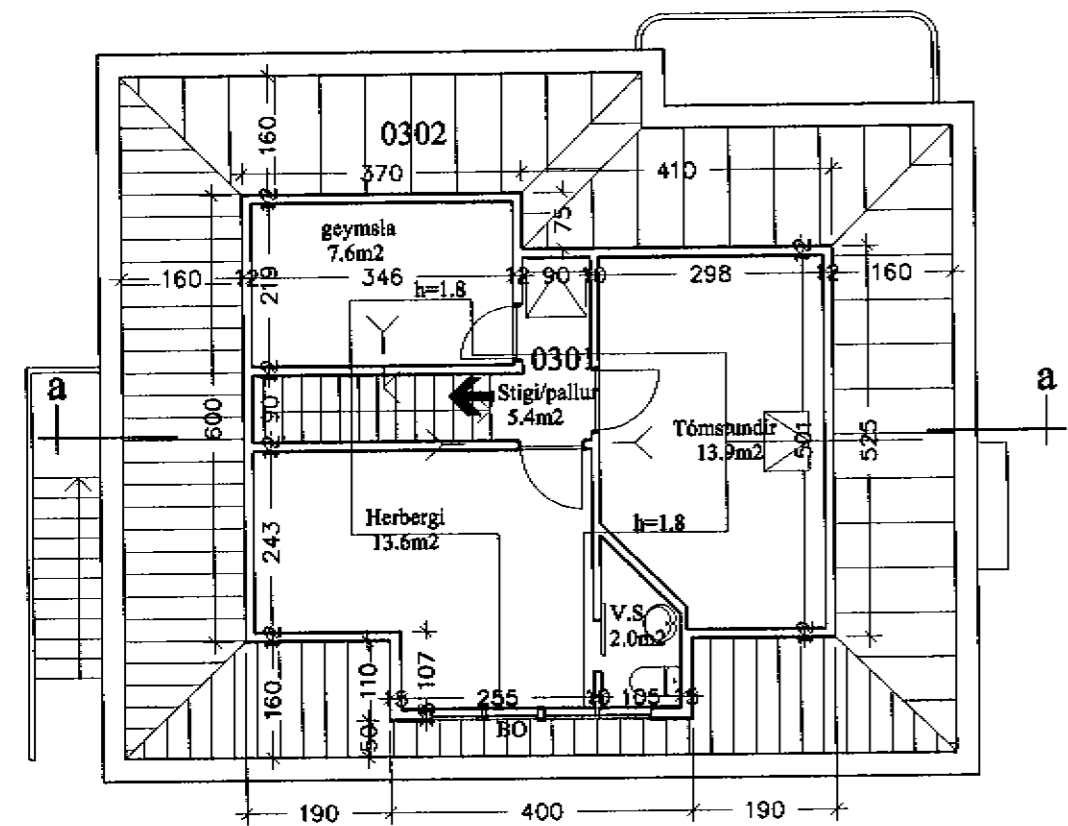


GRUNNMYND RIS 1:100




ÚTLIT SUÐUR 1:100

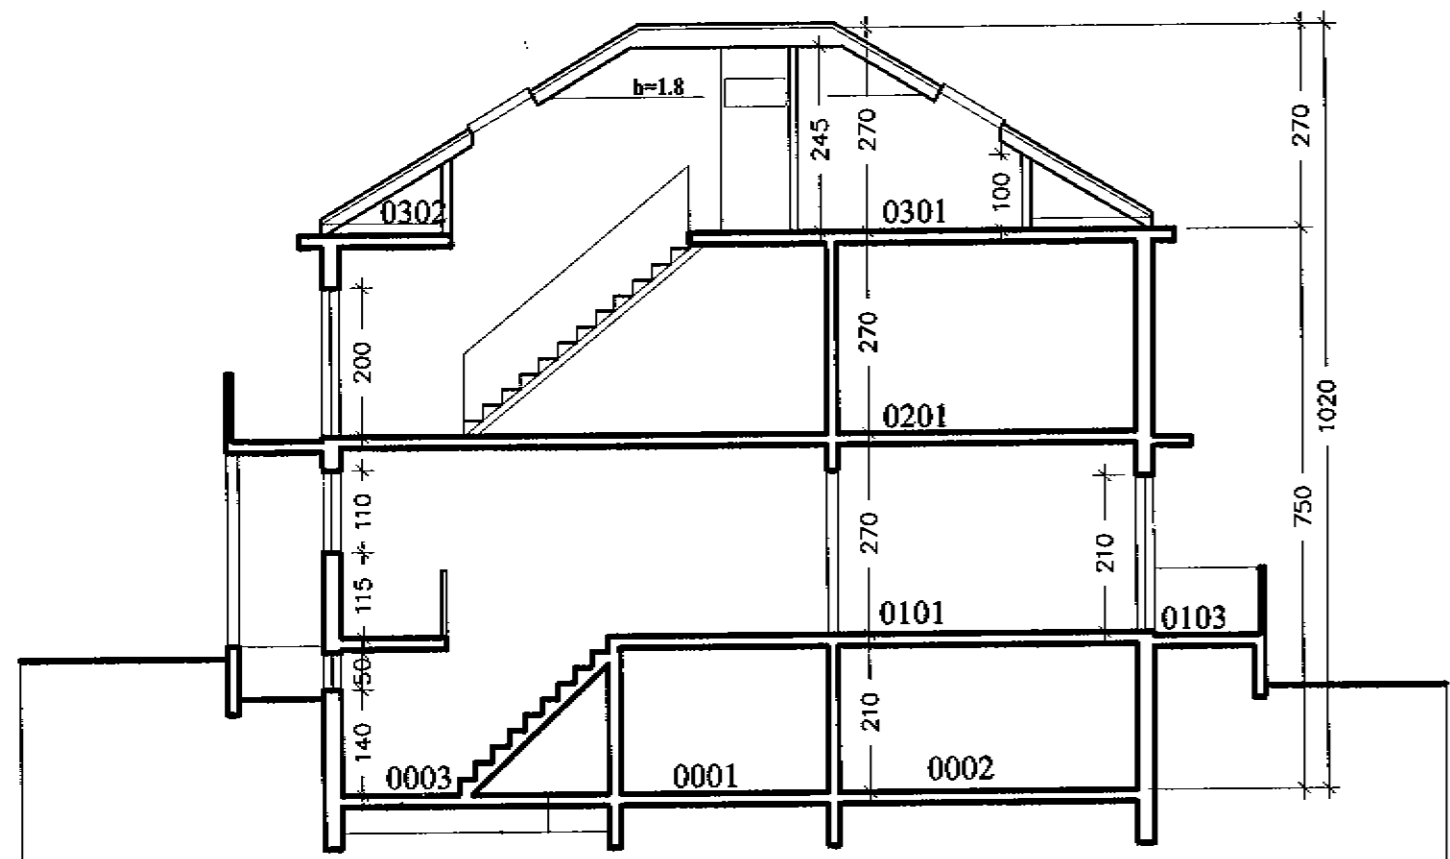


SNEIÐING a-a 1:100

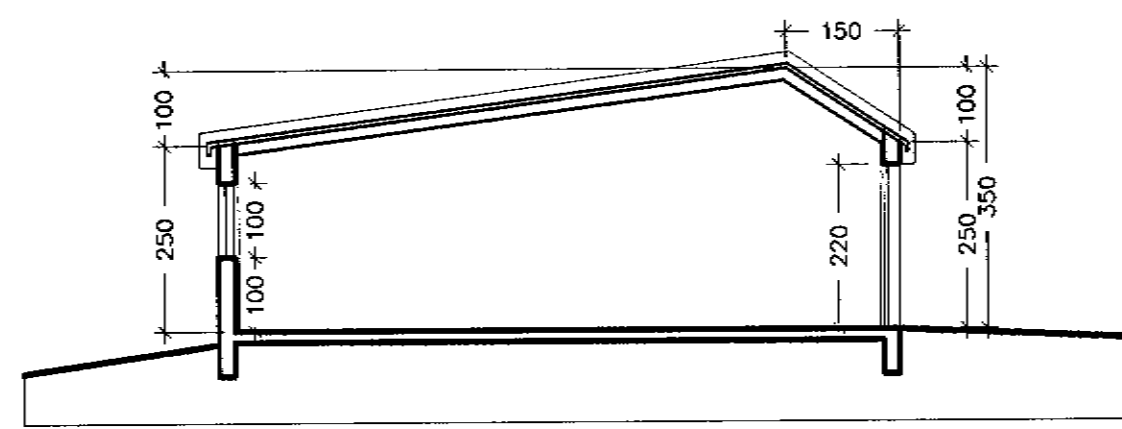


SNEIÐING Í BÍLSKÚR 1:100

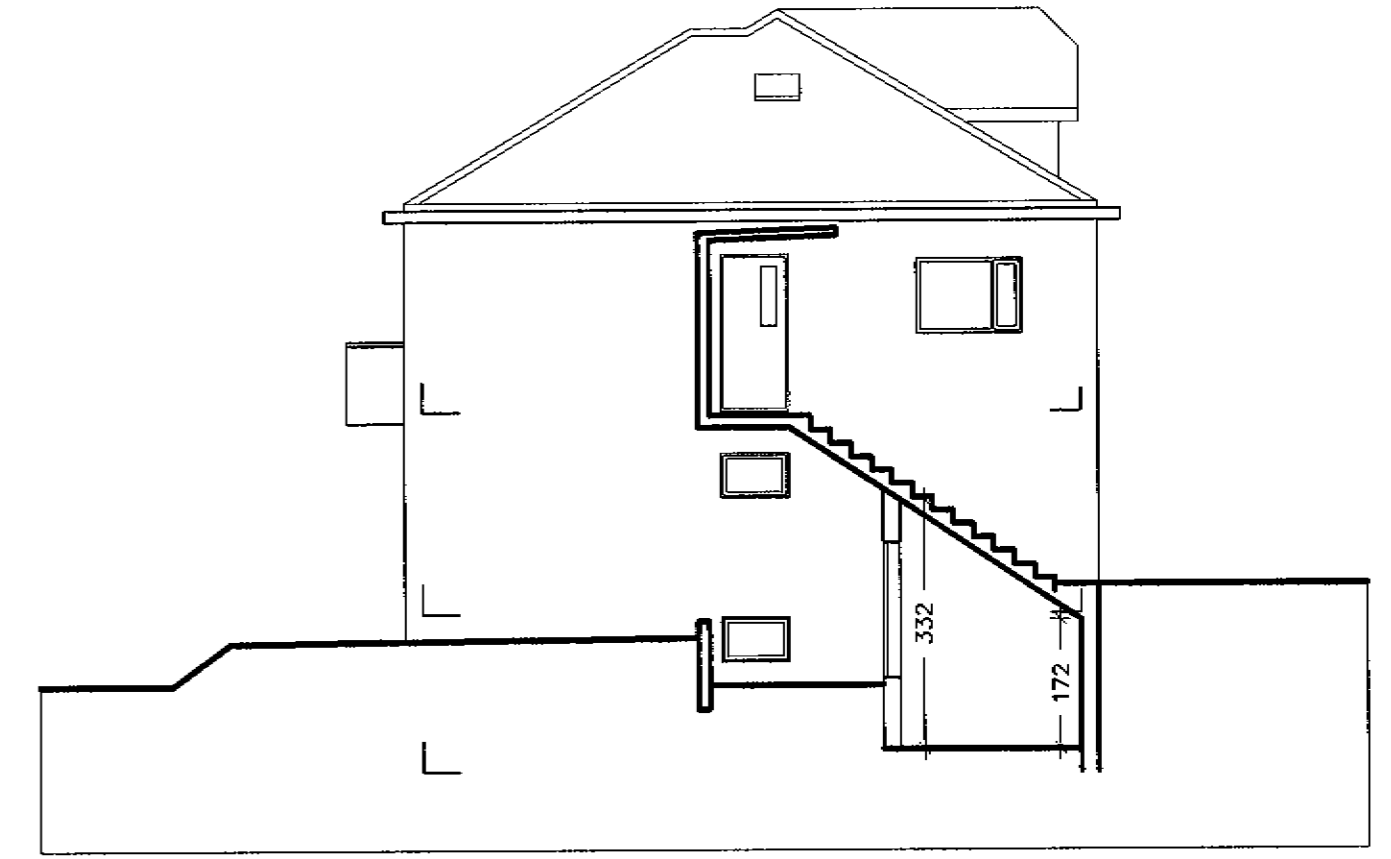

ÚTLIT AUSTUR 1:100

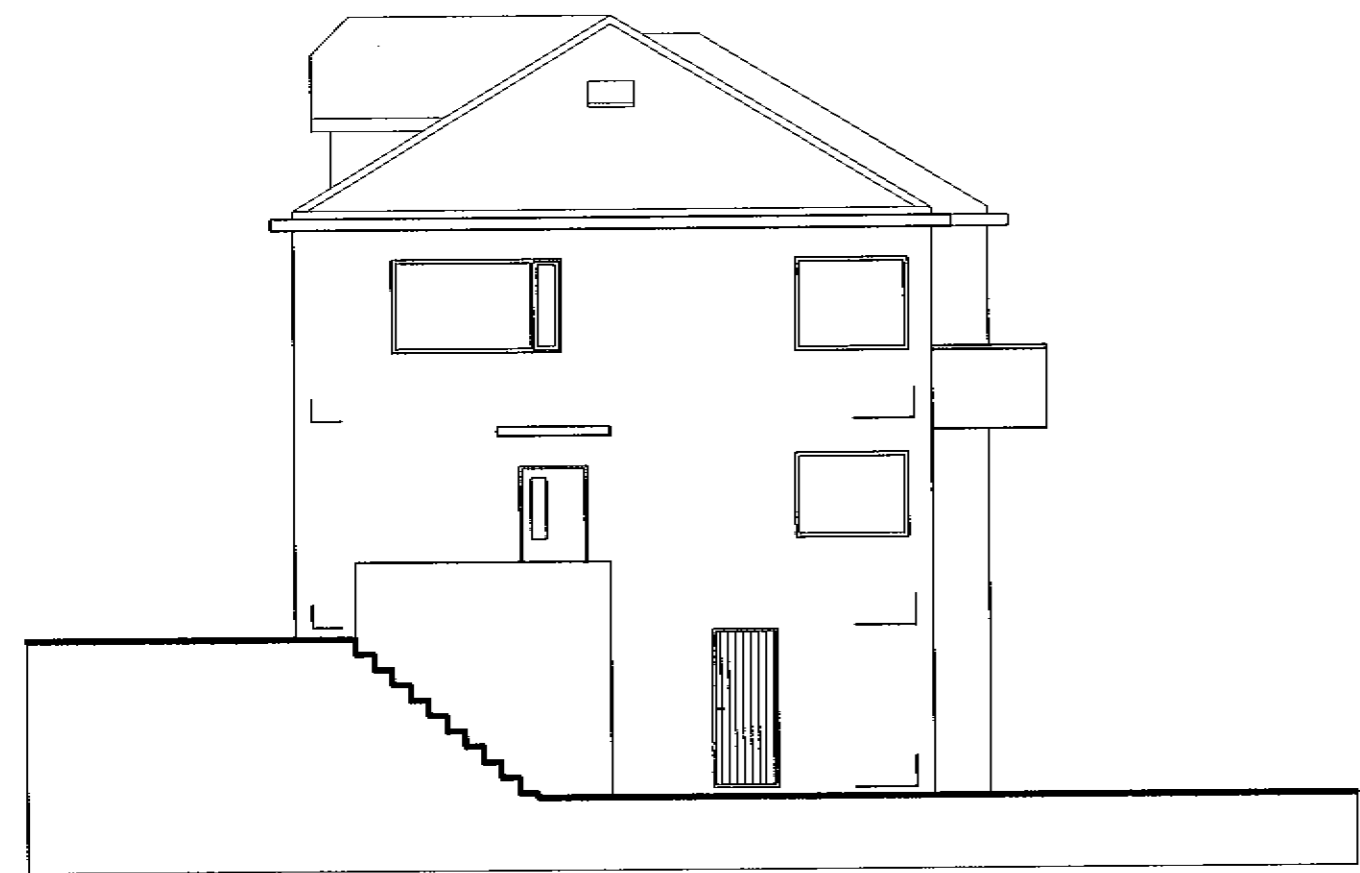

ÚTLIT VESTUR 1:100

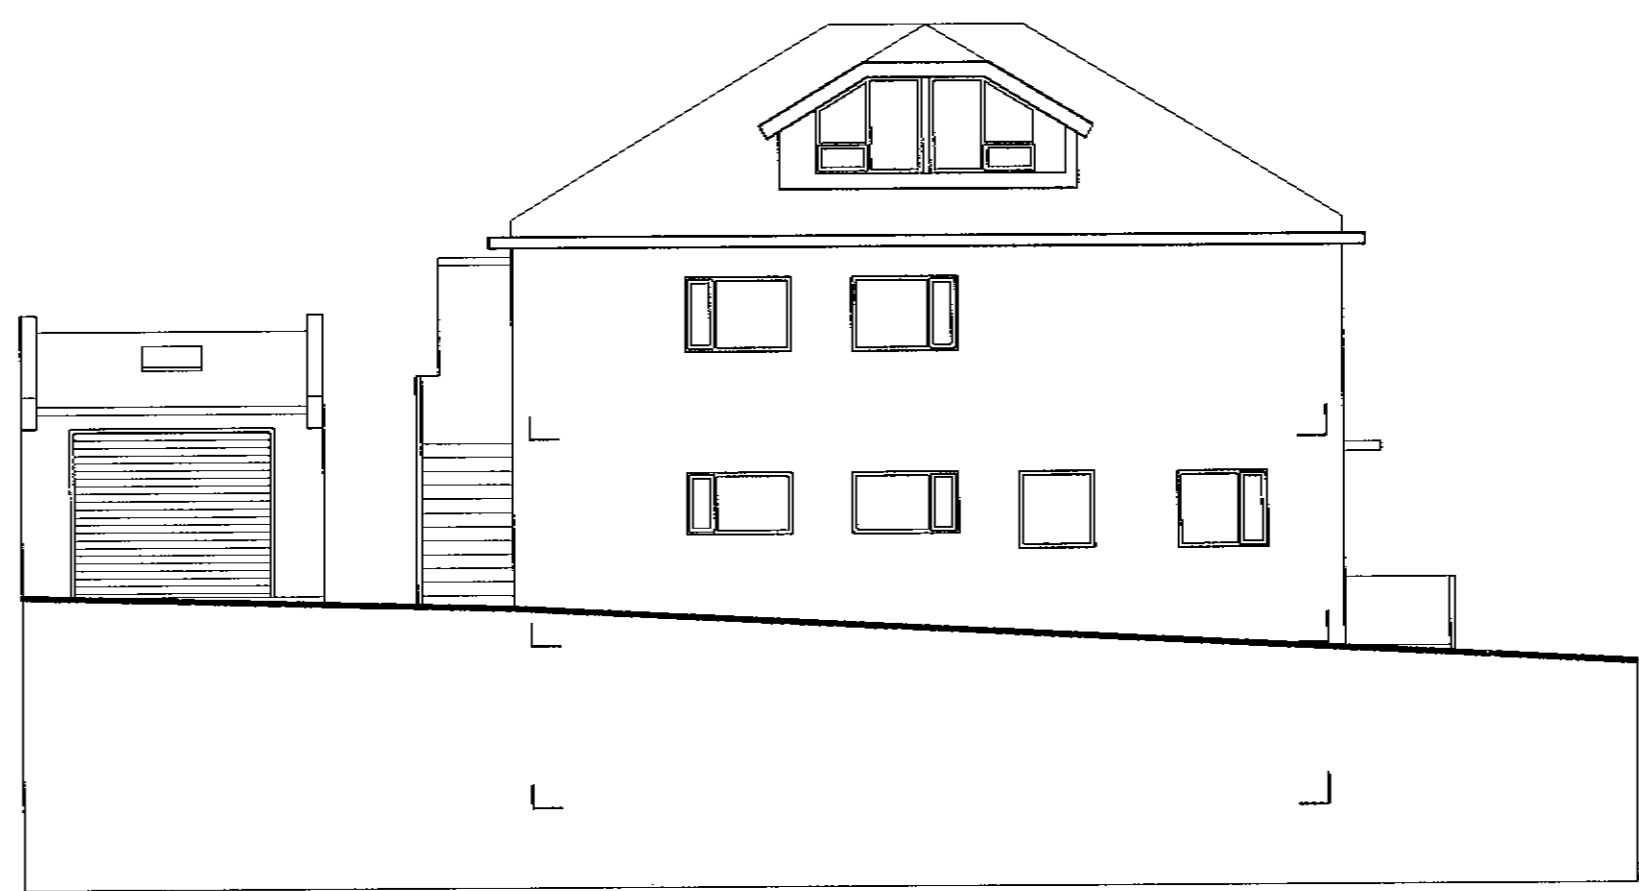

ÚTLIT NORÐUR (að Mjósundi) 1:100

Reyndarteikning

verkefni
Mjósund 16, Hafnarfirði

heiti teikningar
Grunnmynd, Útlit, sneiðingar m.v. 1:100

dagur
21.1.2003 Nr. A 102

Ársæll Vignisson Arkitekt

kt. 101255-3369
Strandgata 26-28
220 Hafnarfjörður 555 4795

3.3.2004 Ársæll Vignisson