


Húsið Mjósund no. 1.


Útlitsmynd vegna rishakkerunar

M=1:100


Þorsteinn Þjarnar

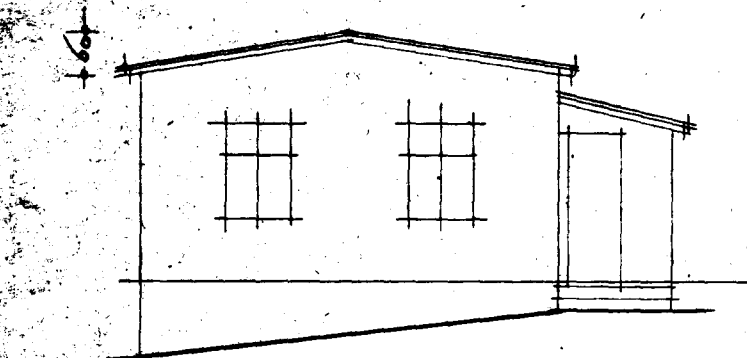

Gaff. ad Mjósundi (óbr.)

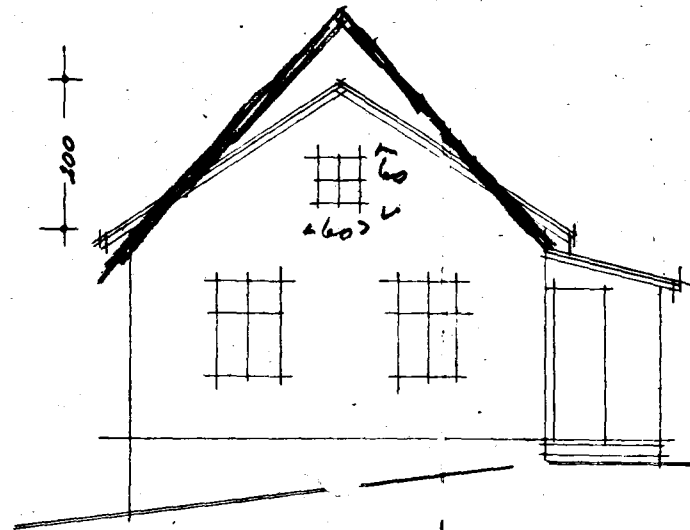

Gaff. ad Mjósundi (breyttur)

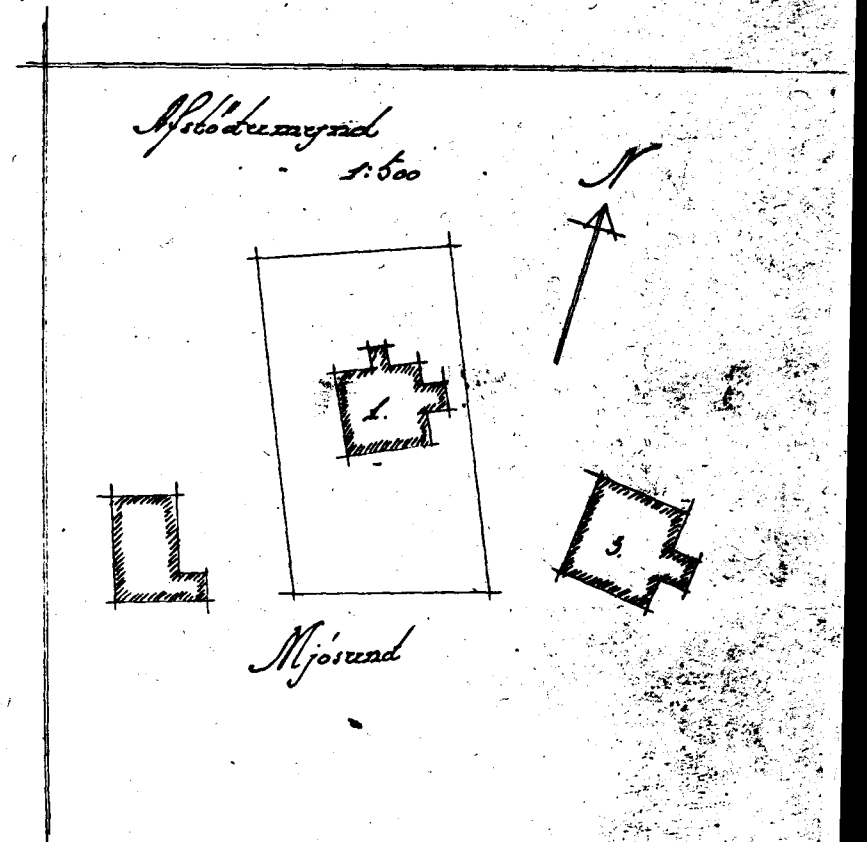

Mjósund

Stafnarf. í júlí 1893
H. Þjarnar