




Samþykkt á fundi bygginga-  
nefndar b. 5/10 1977  
BYGGINGAFULLTRÚÐIN  
Í HAFNARFIRDI

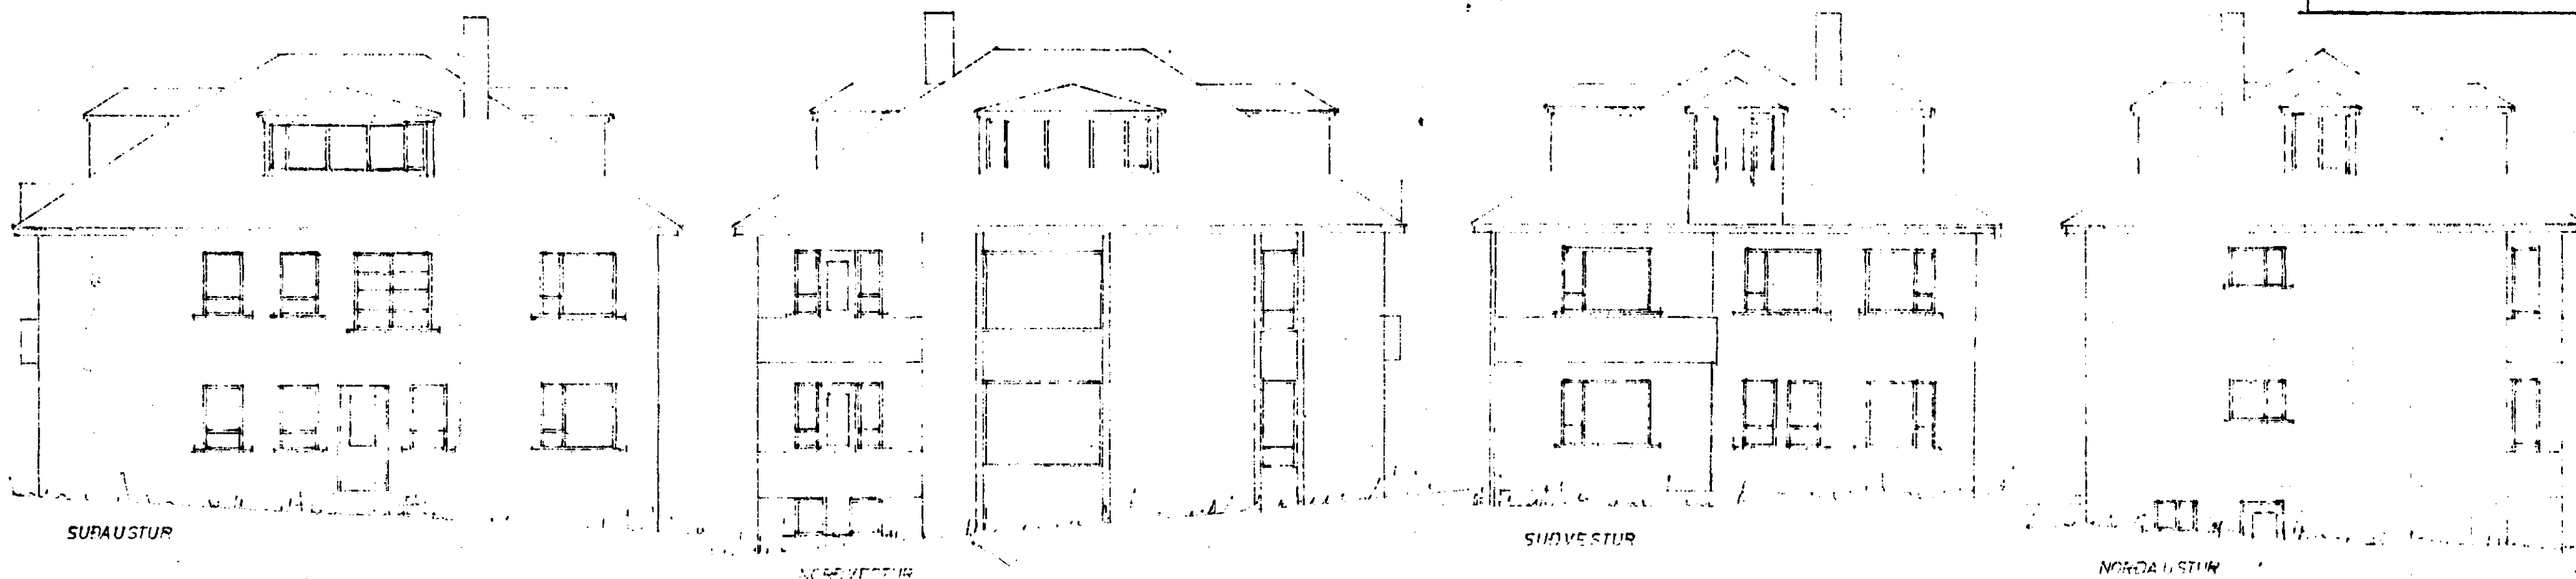

FYRIR BREYTINGU  
ÖFTIR BREYTINGU

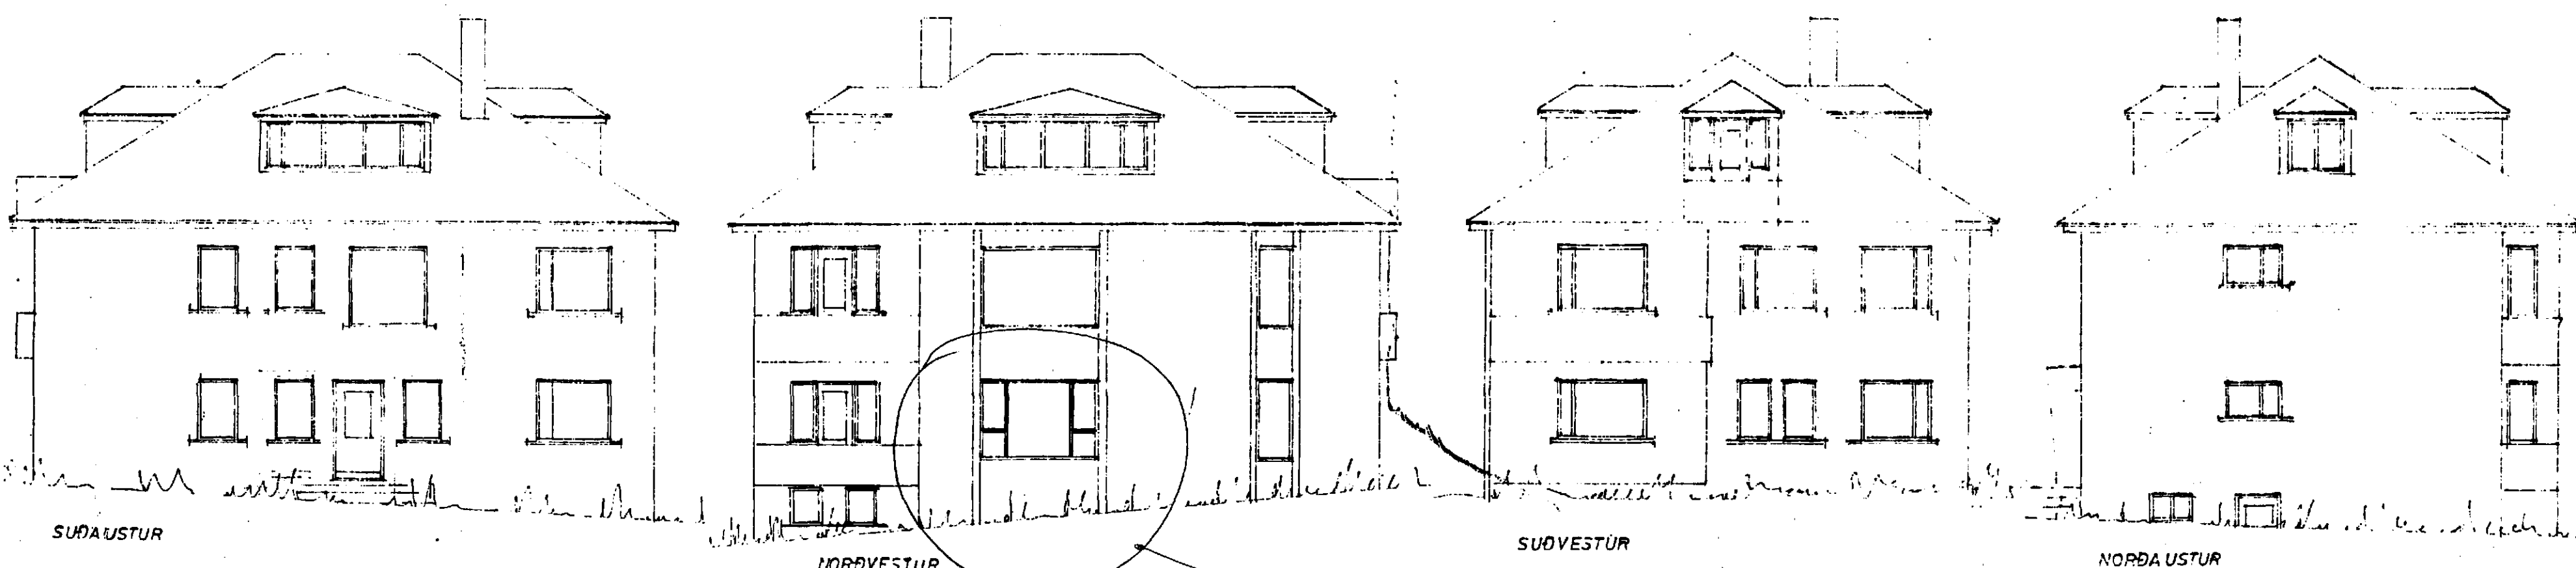

Guðgmæringisdag 27/4 '92

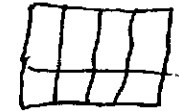Þannig: 

Undirritaður eigandi siskráðar húsnæðis  
á Möðubá 13, Hafnarfjörð, samþykkir  
íhlitabreytingu á stefningu og jafthot  
húsnæðis samkvæmt þó sem sýnt er  
á þessari teikningu. Hafnarfjörð 3/3 '92



Eigendur miðhæðar  
Samf. 3/3  
Jón Helgi Pálmarsson. Sigmundur Esla Magnúsdóttir.

|                         |
|-------------------------|
| MÖÐUBÁRD NR 12          |
| GLUGGABREYTING          |
| ÚTLIT 1:100             |
| Staðfesting 1. okt 1977 |