


MÖABARÐ


NR 12

Akvegur


Grunnmynd

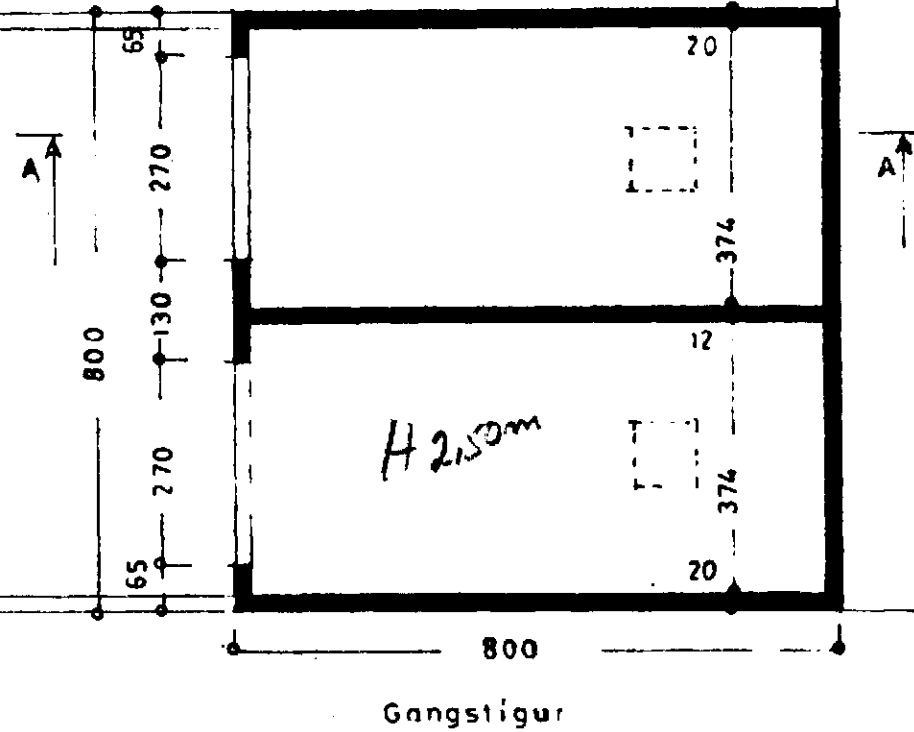


Gangstigur

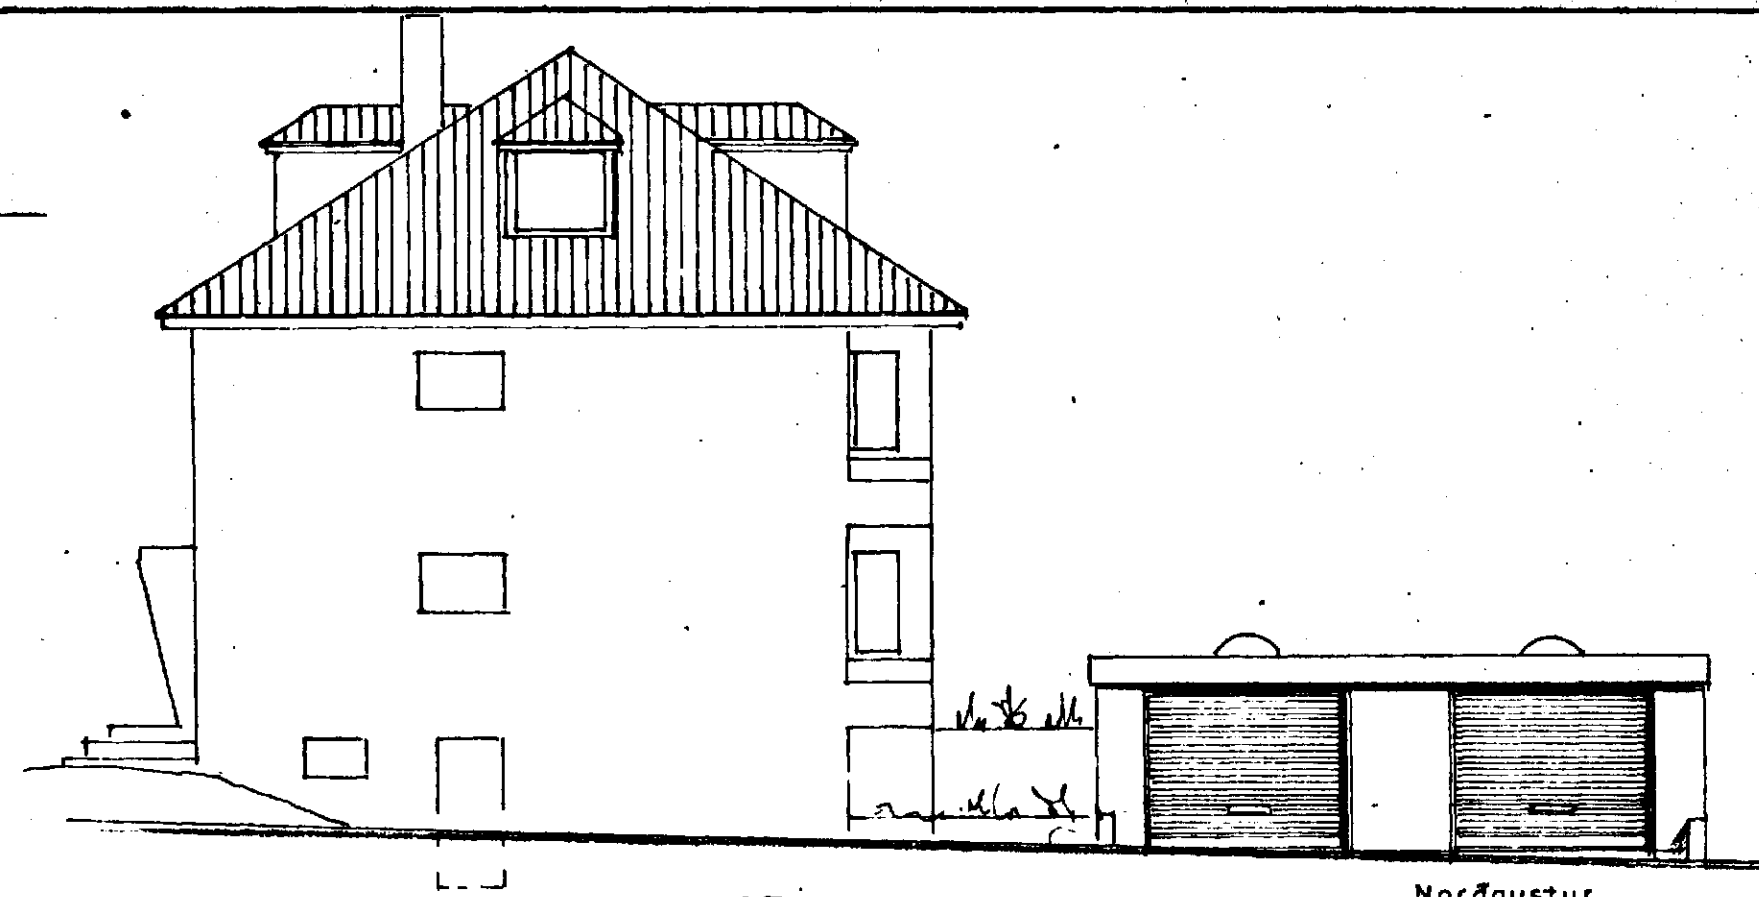

Norðaustur

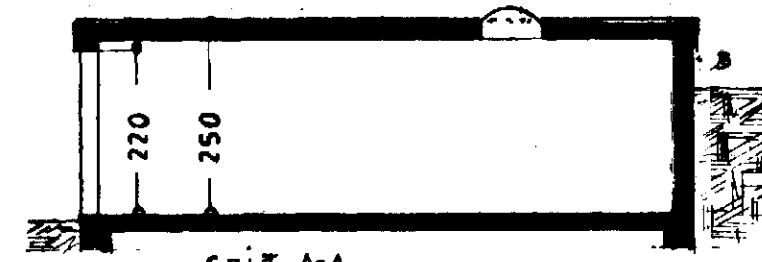

Snið A-A

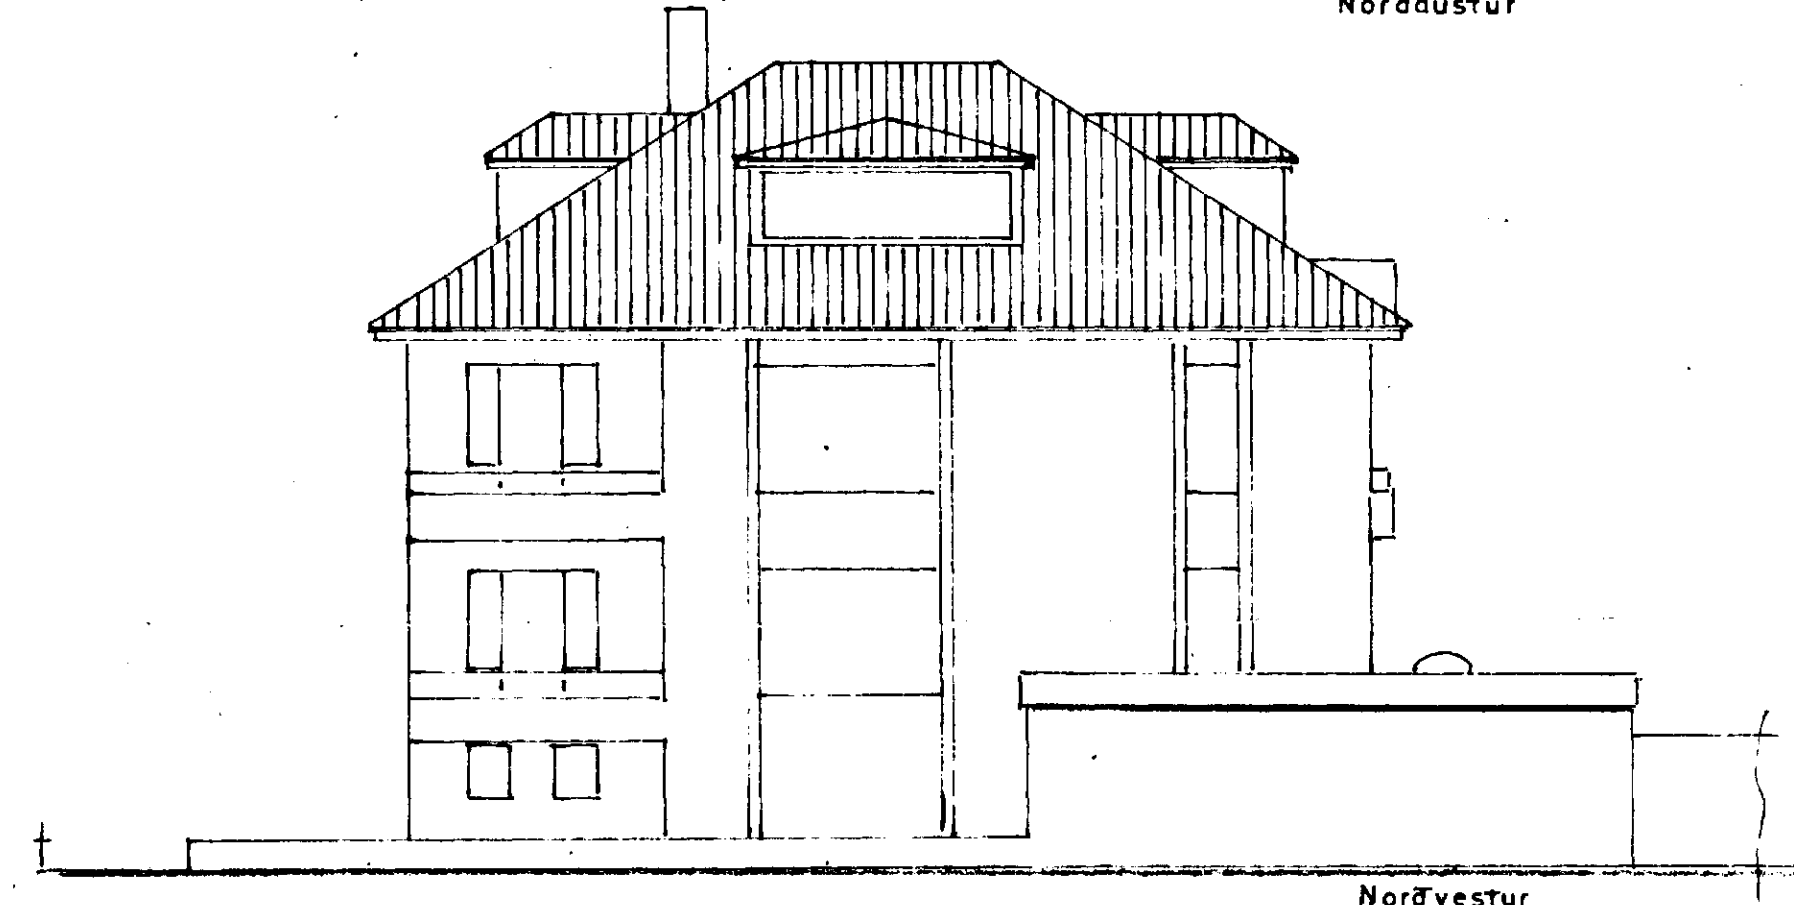


Norðvestur



Suðaustur

Suðvestur

STÆRÐ: 64 m², 160 m³

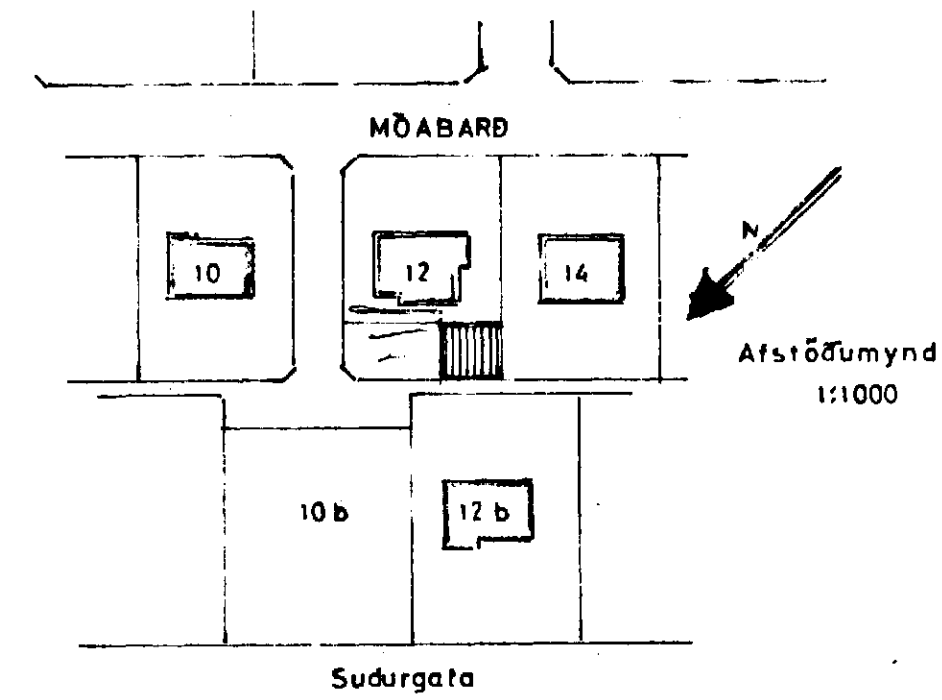

MÖABARÐ

Afstöðumynd
1:1000

Sudurgata

Sambúið 6 fundi bygginga-
nefndar þ. 9.5.73

BYGGINGARFRÓÐVINN
I HAFNARFIRÐI
F. Sigurðsson

Skilyrði er að þörfu opin
þráttar skulu vera 6 lotummi
F. 57

MÖABARÐ NR 12
BILGEYMSLA

Útlit }
Grunnmynd } 1:100
Snið }
Afstöðumynd 1:1000

Starfsárið 5 apríl 1973
F. Sigurðsson

TEIKN.