

Samþykkt á fundi bygginga-
nefndar þ. 5/10.1977

BYGGINGAFULLTRÚINN
Í HAFNARFIRDI

[Signature]




SÚÐAUSTUR



NORÐVESTUR




SÚÐVESTUR

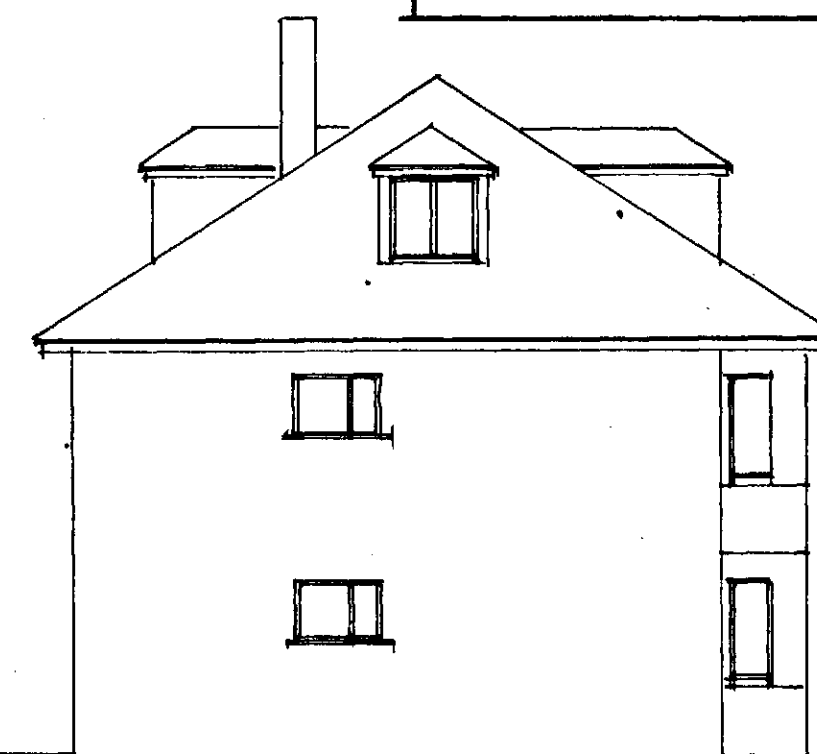

NORÐAUSTUR

FYRIR BREYTINGU

EFTIR BREYTINGU

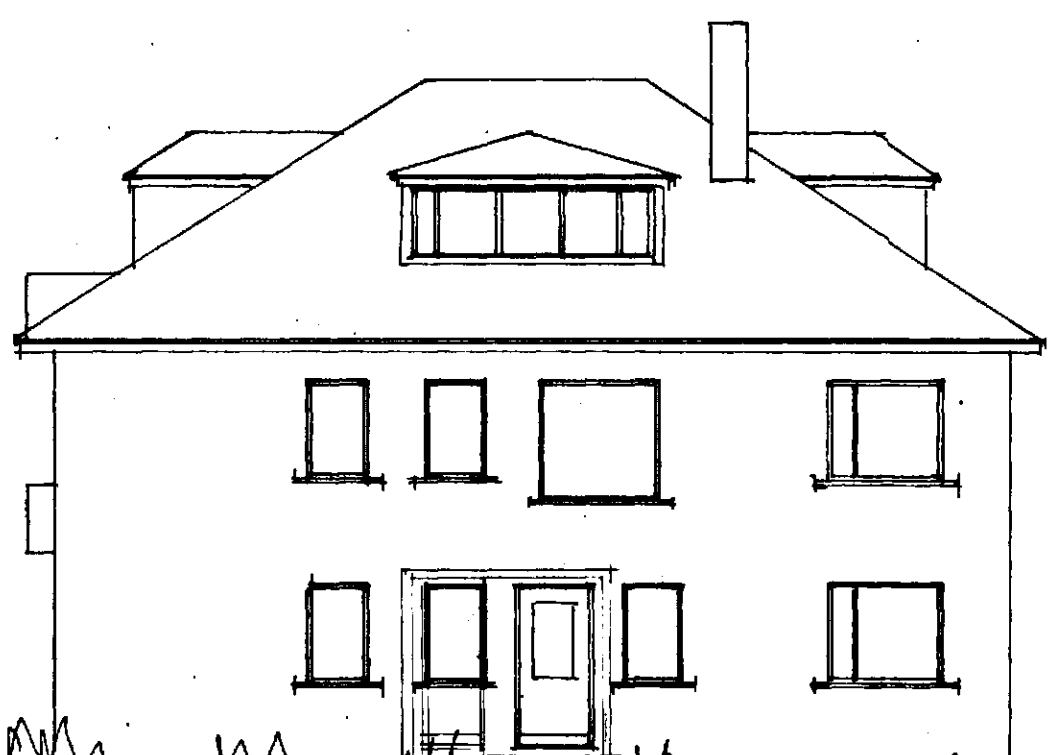


SÚÐAUSTUR



NORÐVESTUR



SÚÐVESTUR

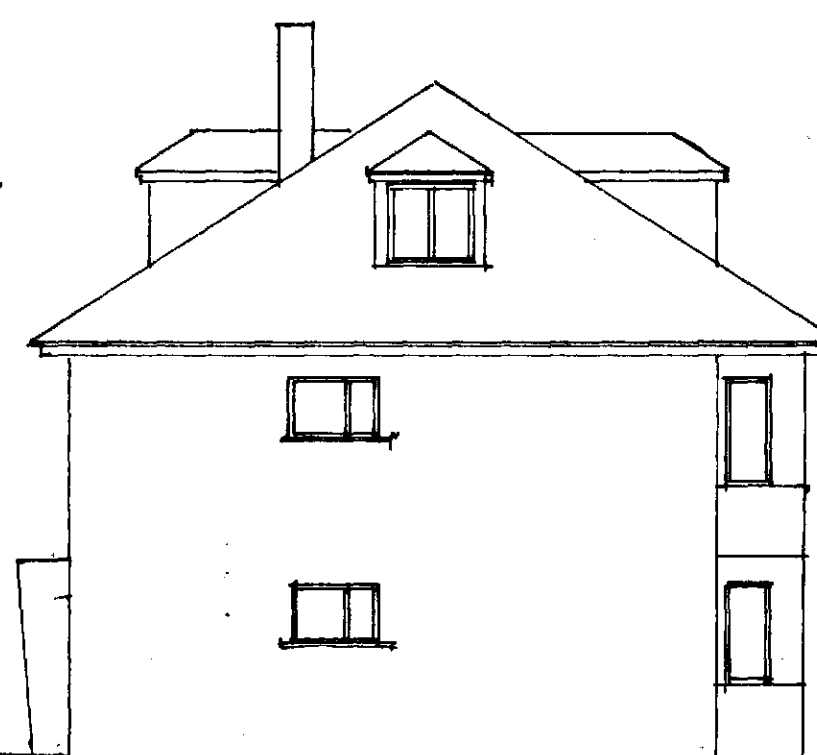

NORÐAUSTUR

MÓABARÐ NR 12

GLUGGABREYTING

ÚTLIT 1:100

Hafnarfirði 5. okt. 1977

[Signature]