



Byggingarfulltrúi
samþykkir erindið.
25 MAI 2005
Bent skal á að samþykkt þessi verður ekki virk, fyrr en eftir þinglýsingu eignaskiptafyrirsingarinnar og skráningu hennar hjá Fasteignamatúri ríkisséð.
Byggingarfulltrúi í Hafnarfirði
Eh. Kristján Þóráinsson

SUÐ-AUSTUR HLIÐ KLÆDD AF

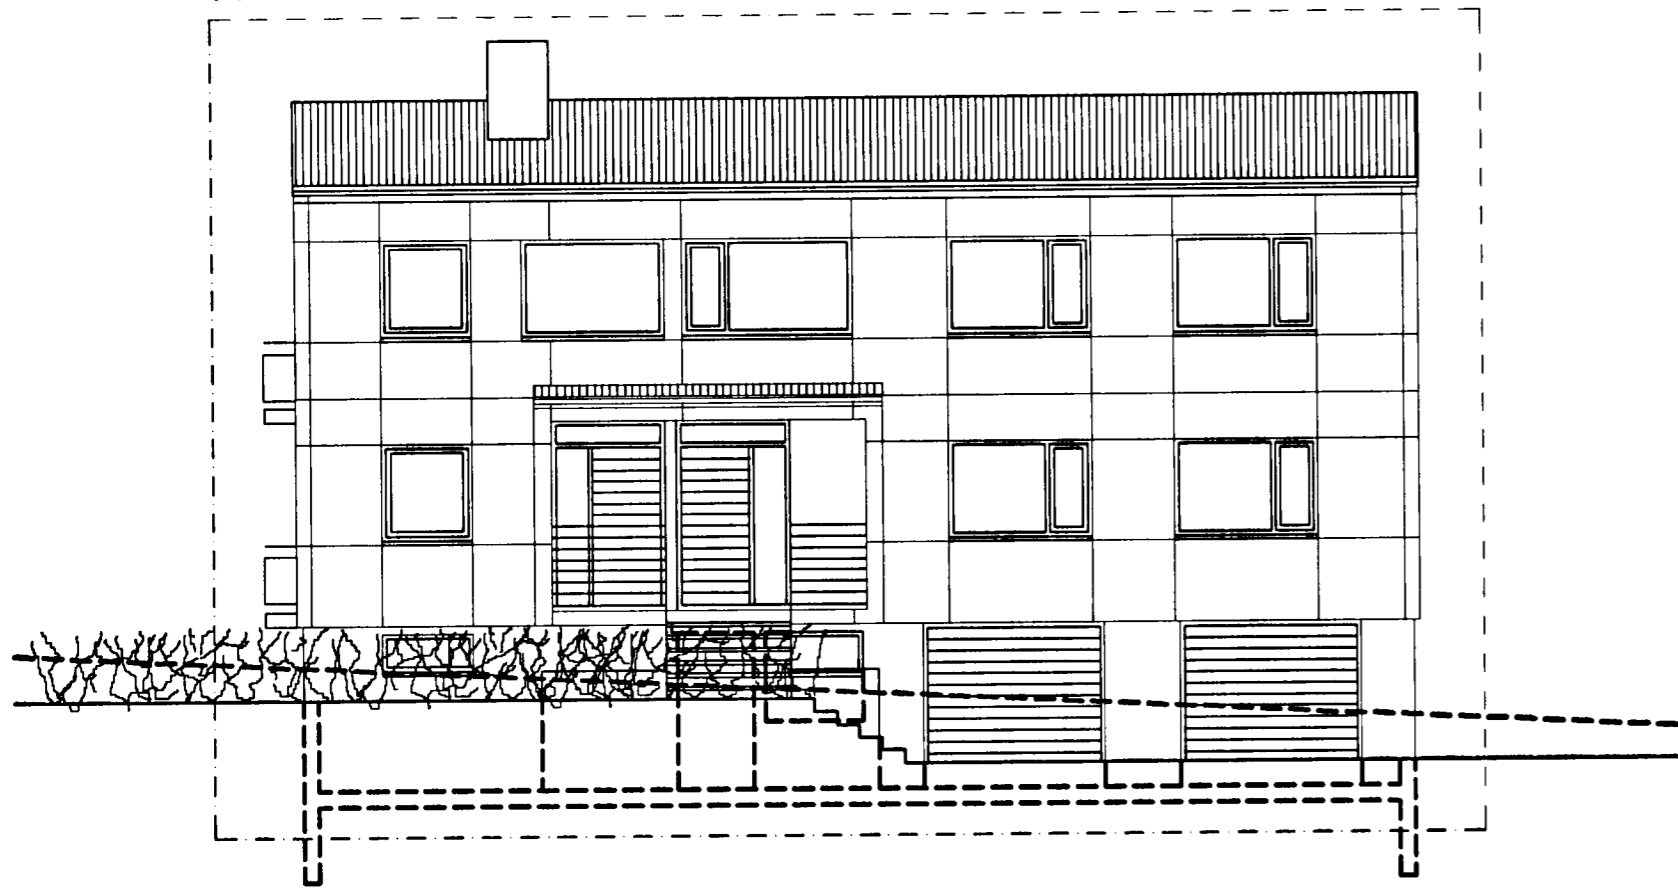


Suð-austur

SUÐ-VESTUR HLIÐ SKYGGNIS KLÆTT

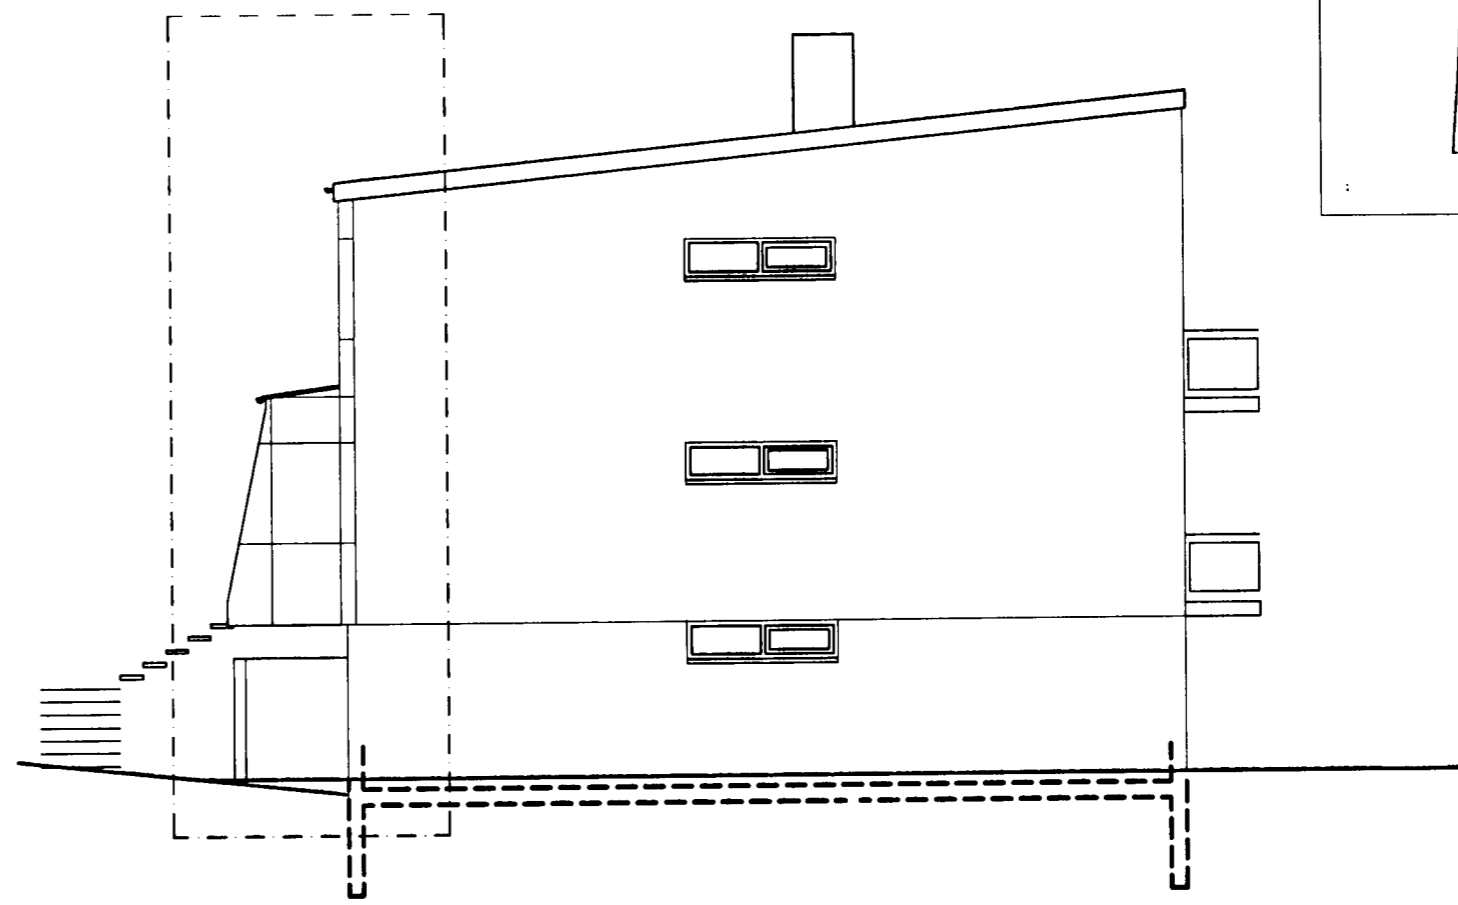


Suð-vestur

NORÐ-AUSTUR HLIÐ SKYGGNIS KLÆTT

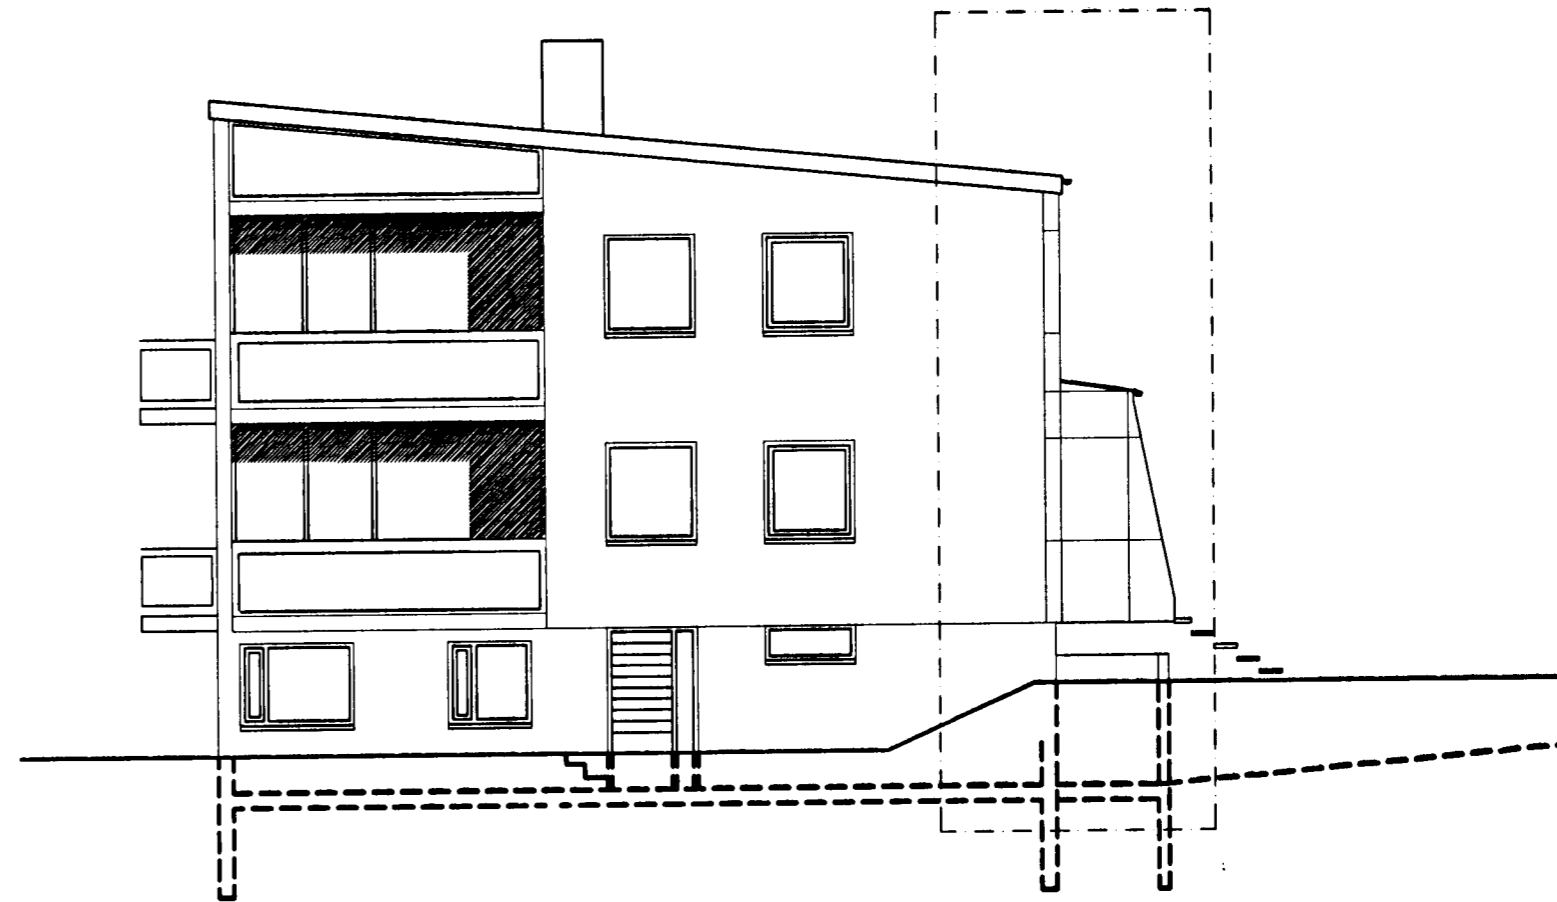

Norð-austur

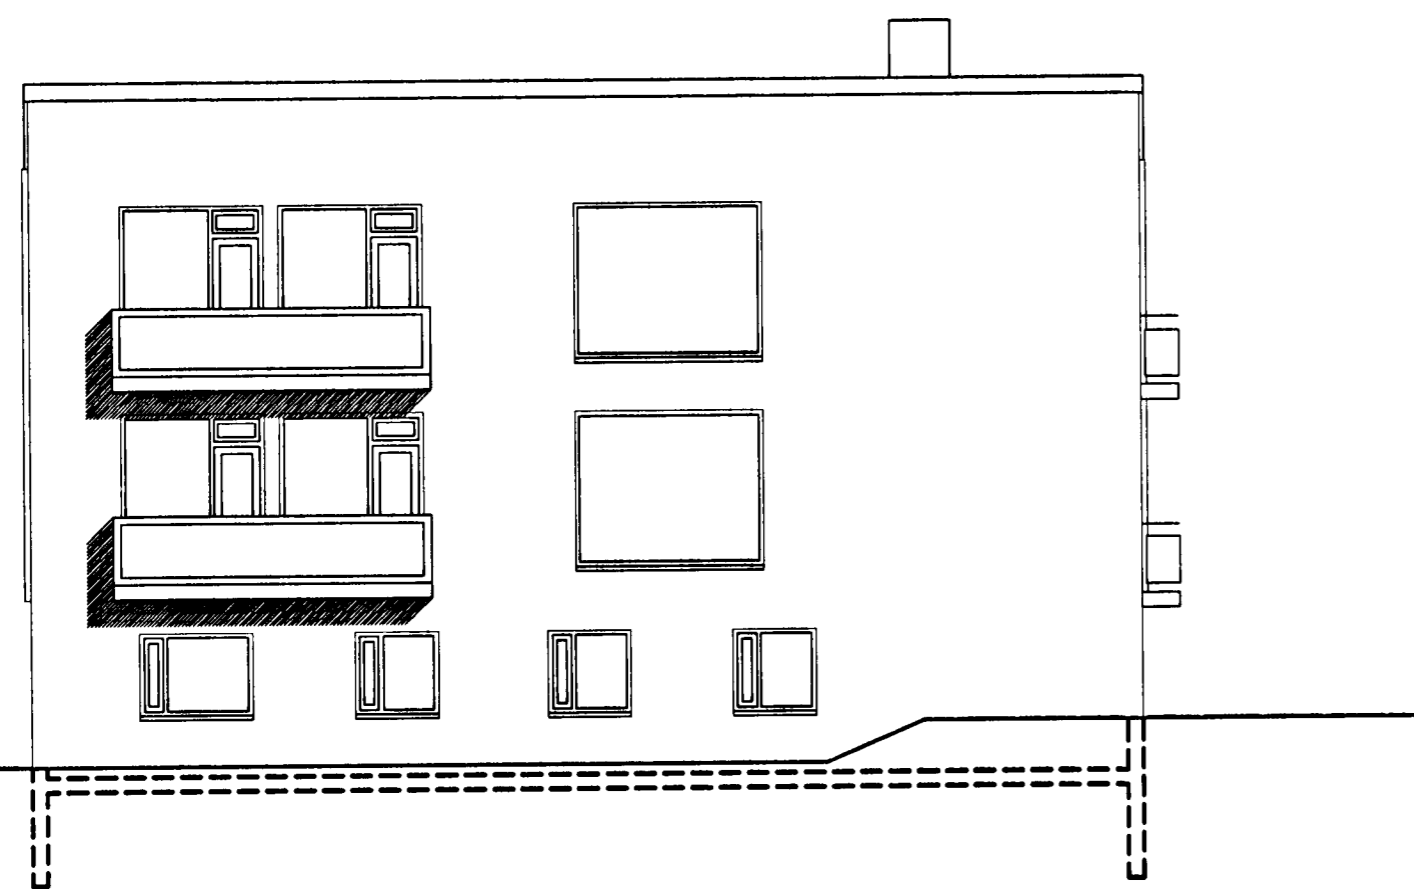

Norð-vestur

MÓABARÐ 14		TEIKN.NR. 202
EFNI:	VERKTEIKNINGAR	DAGS.: 27.02.2004
	ÚTLIT	MKV.: 1:100
	MÓABARÐ 14	ÚTGÁFA: A
HÖNNUÐIR:	Erlendur Ární Hjálmarsson, Byggingafræðingur, Kt.: 10.03.'55-5239	
	Hjálmar Örn Guðmarsson, Byggingafræðingur, Kt.: 20.06.'72-3809	

A / 27.04.2005 / HÖG / UPPDEILING Á KLÆDNINGU BREYTT - SUÐ-AUSTUR
BREYTING NR. / DAGS. / TEIKN. / BREYTING FRÁ FYRRI TEIKNINGU