
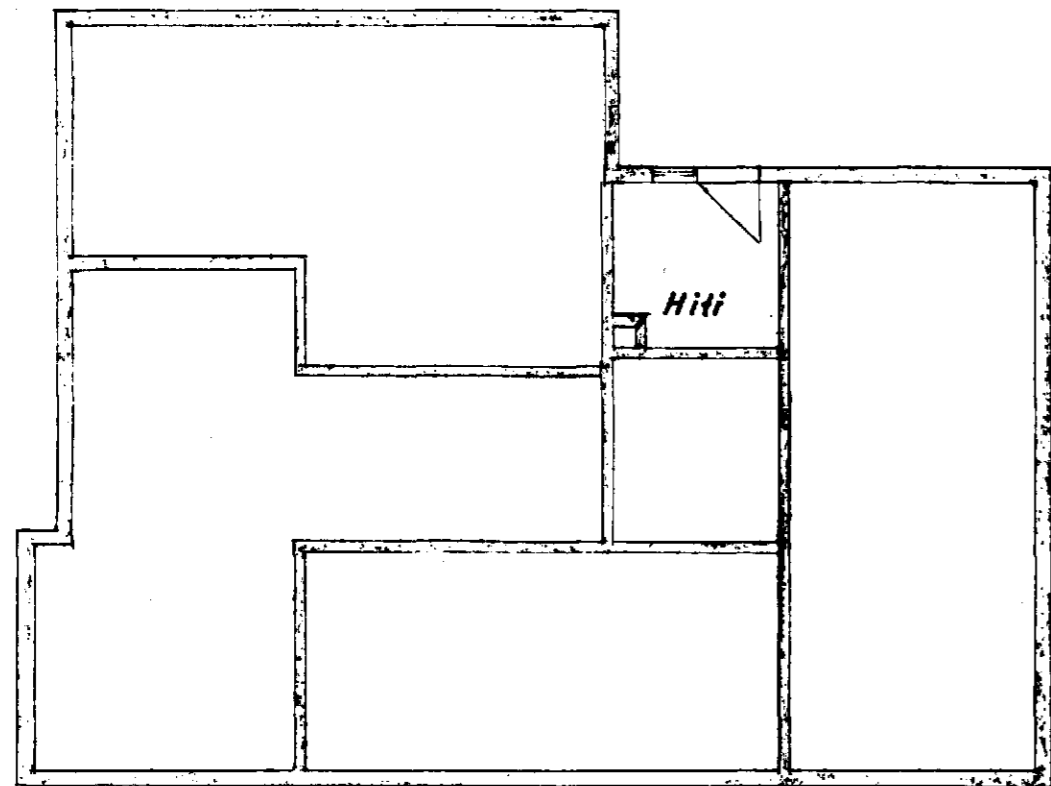
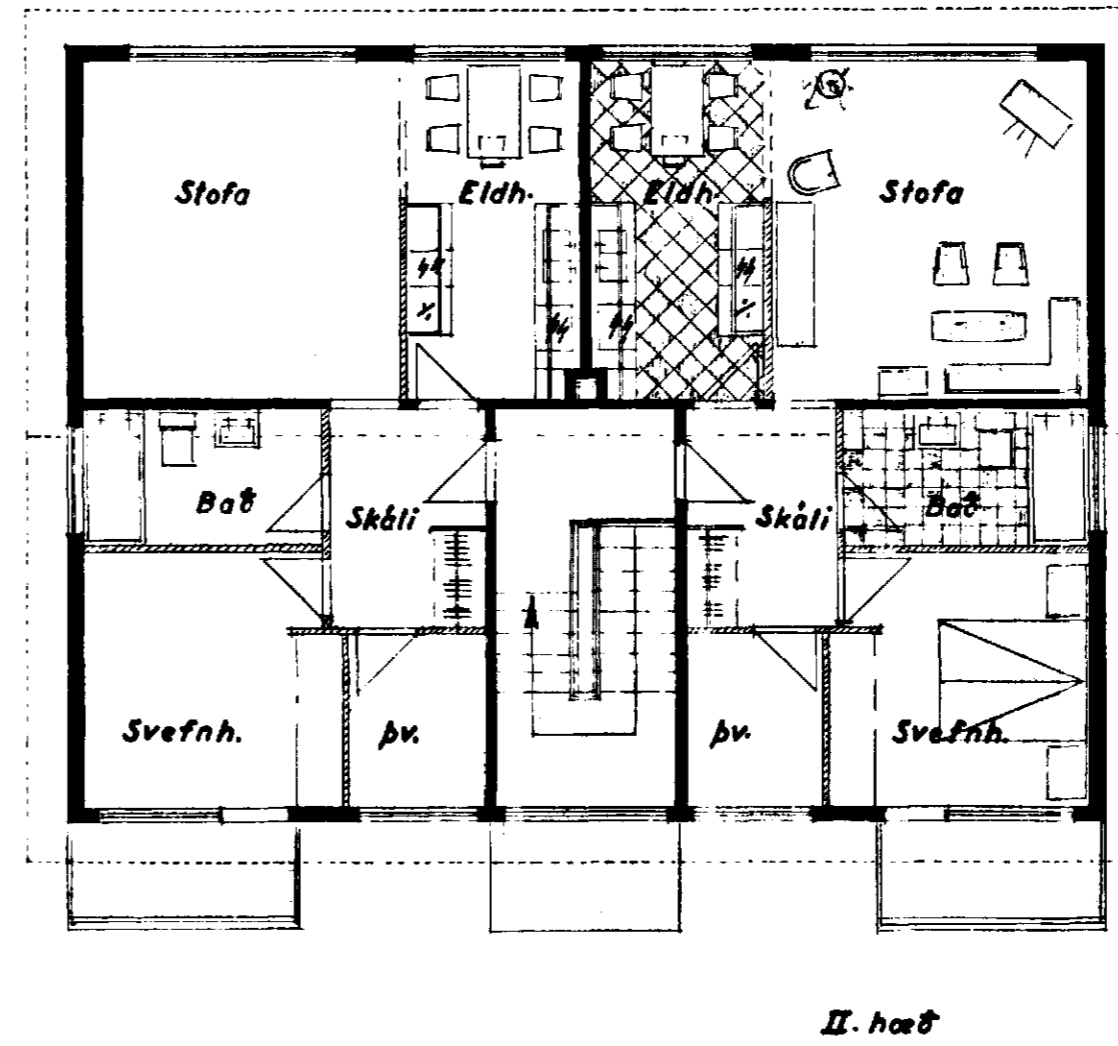



33/67

Samþykkt á fundi bygginga-  
nefndar þ. 7. 6. 1967

BYGGINGAFULLTRUINN  
I HAFNARFIRDI  
*Sigurður Ólafsson*

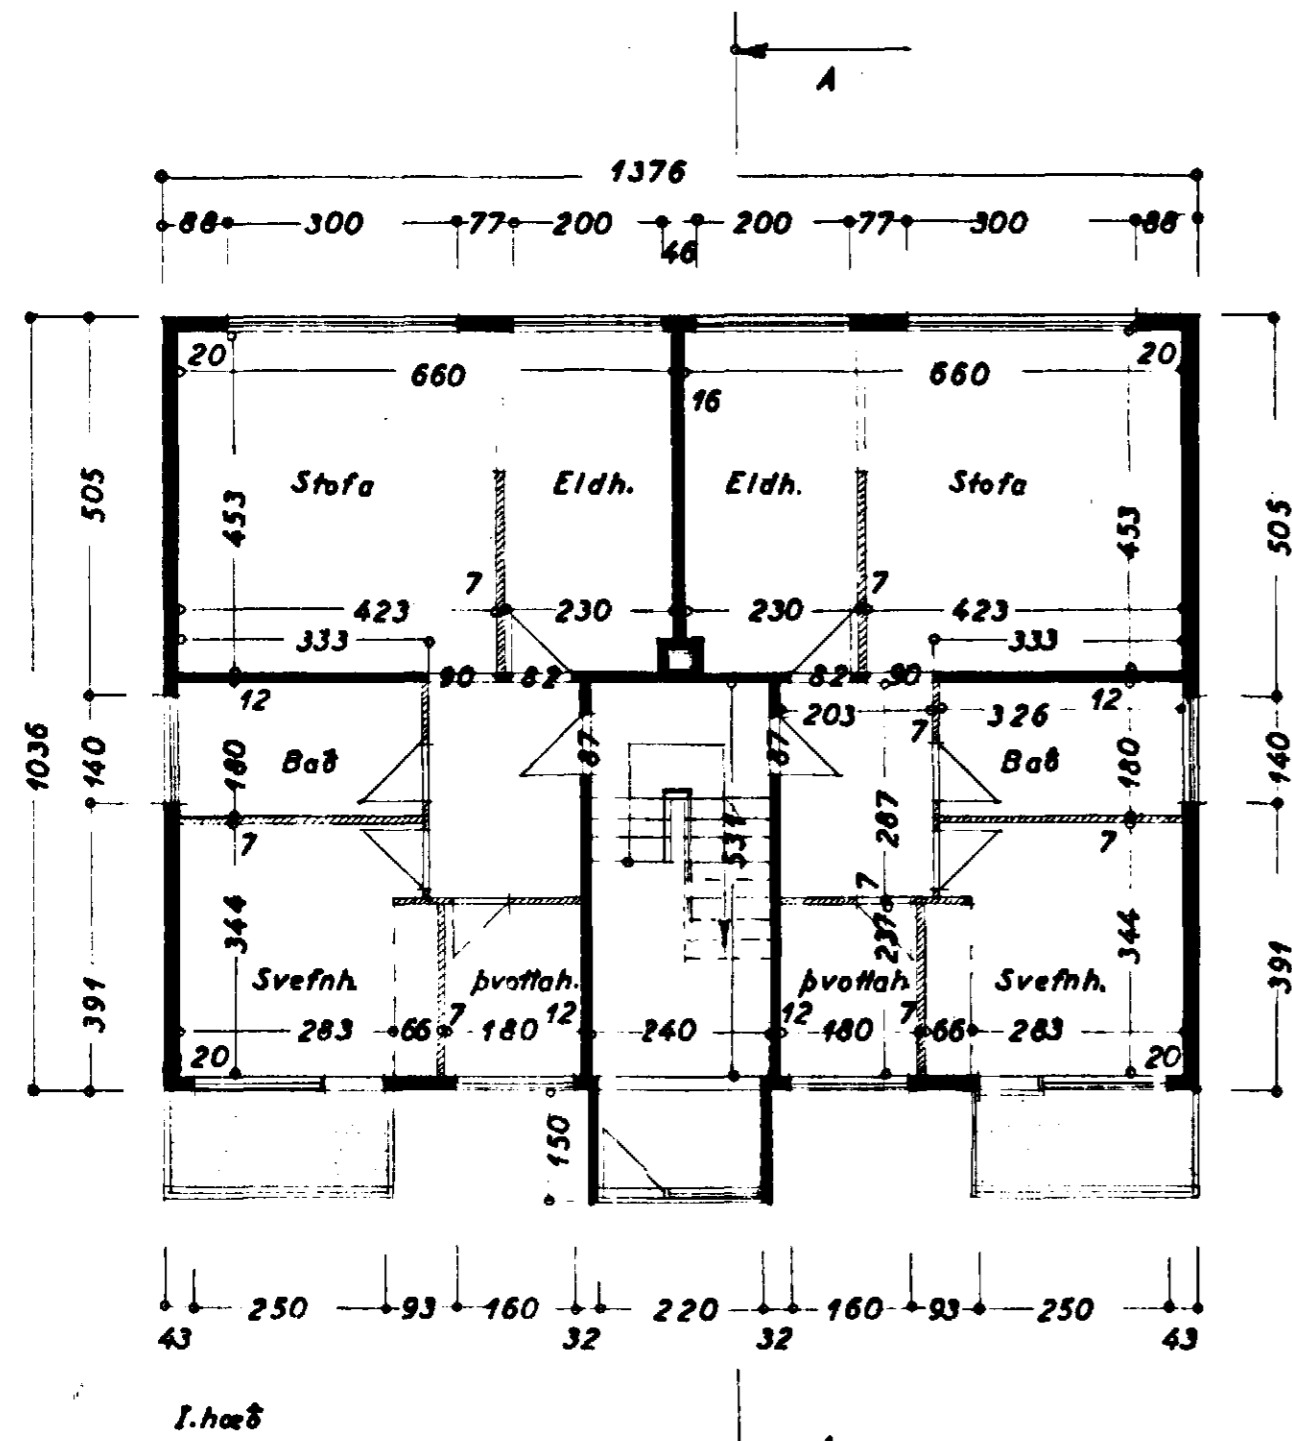

Grunnveggir og kjallari  
fyrir breytingu.

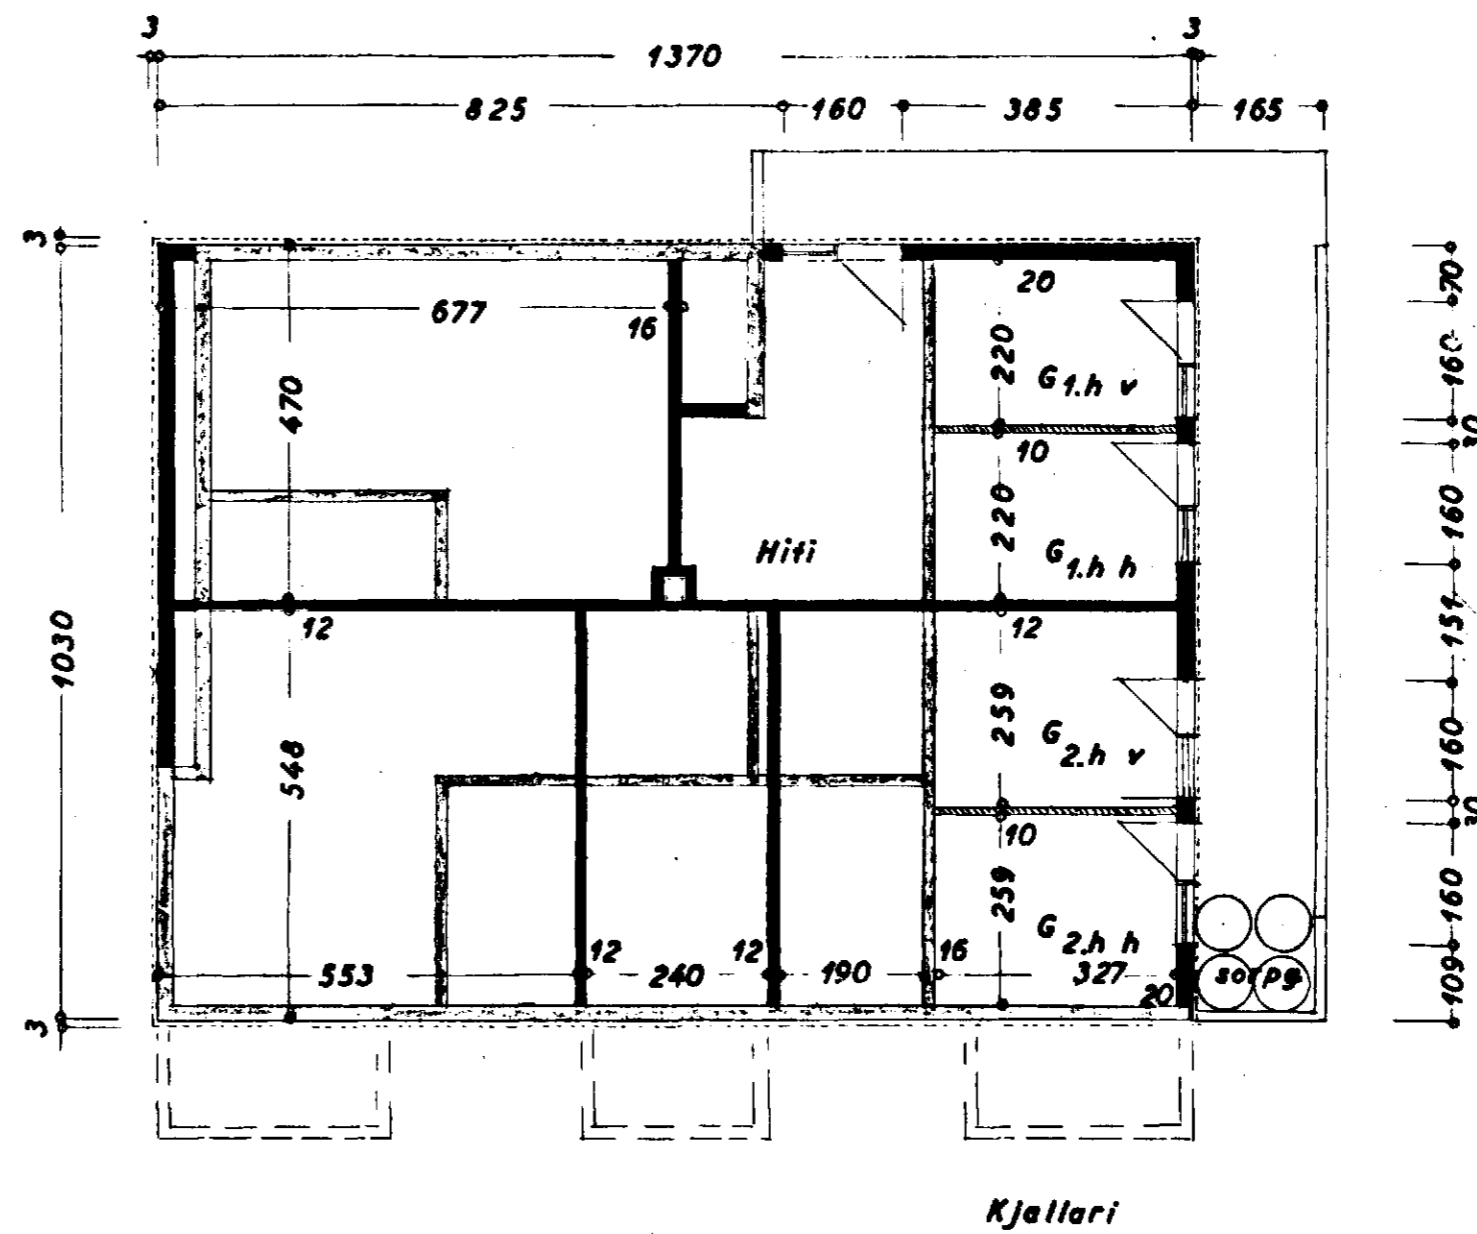

MÖABARD NR 16 BREYTING

BLAÐ 2

Grunnmyndir 1:100

*Halmarsson & Jónsson*  
F. Sigurðsson

33/67