



Samþykkt á fundi bygginga-
nefndar þ. 7. 6. 1967


BYGGINGAFULLTRÚINN
HAFNARFIRÐI
Sigurður Eddm.

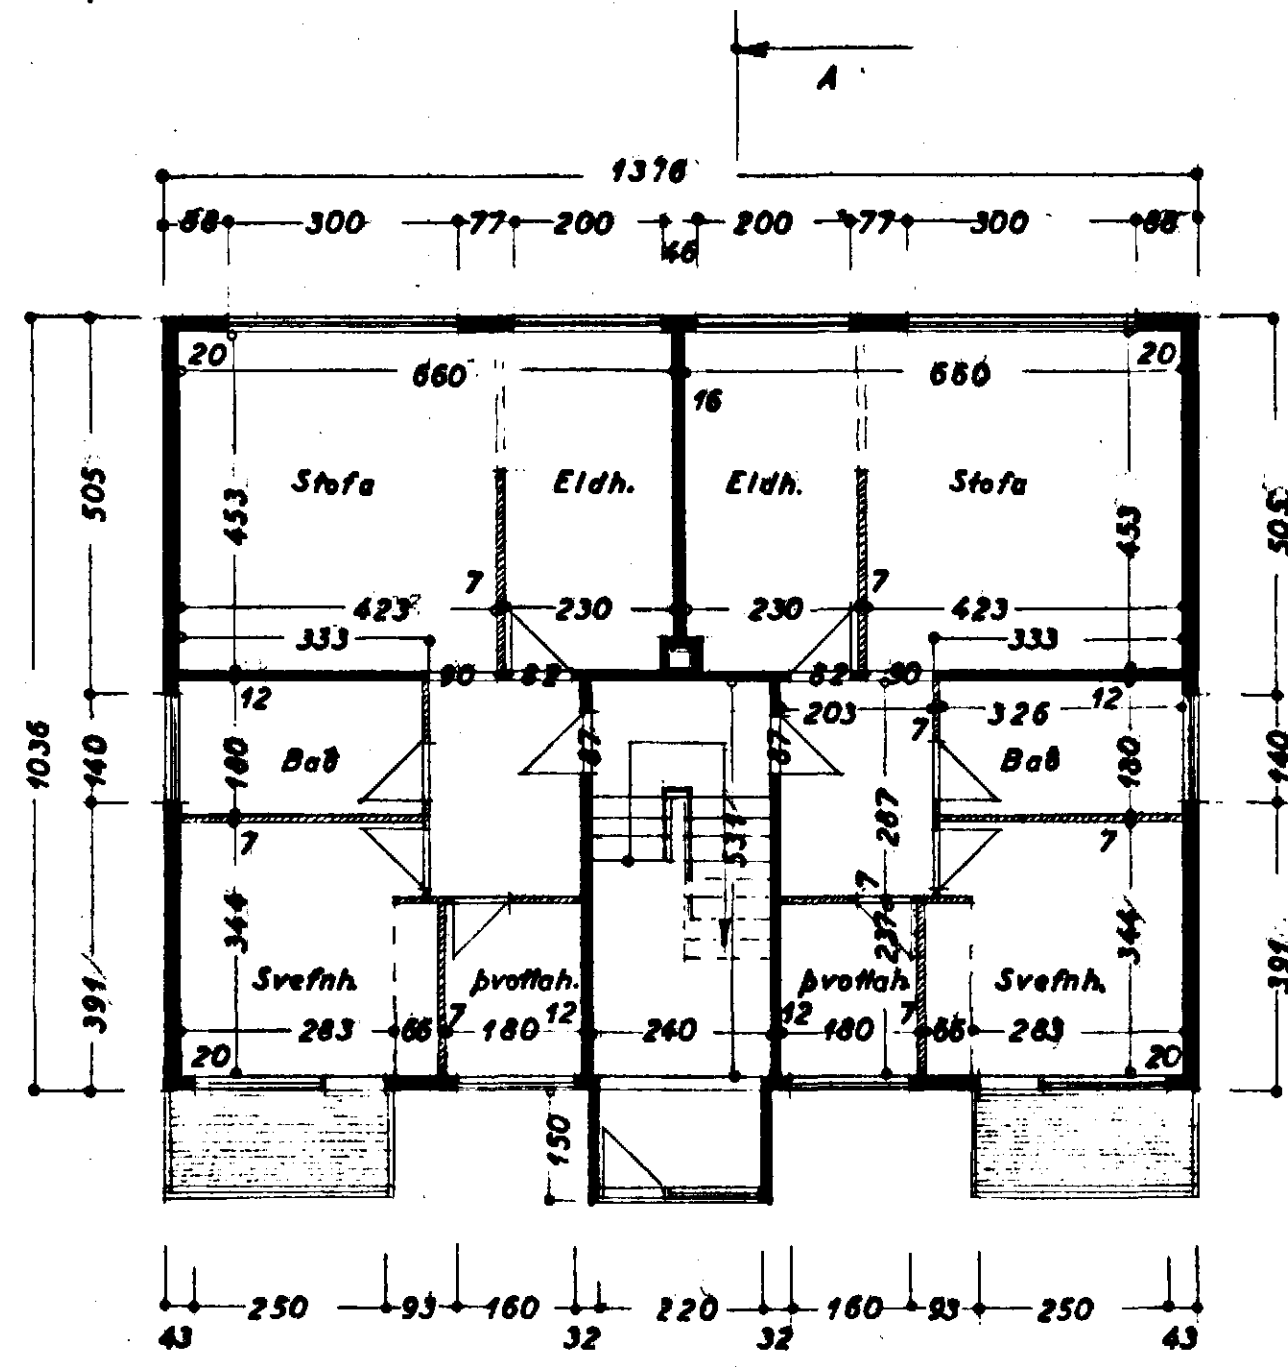

I. hæð

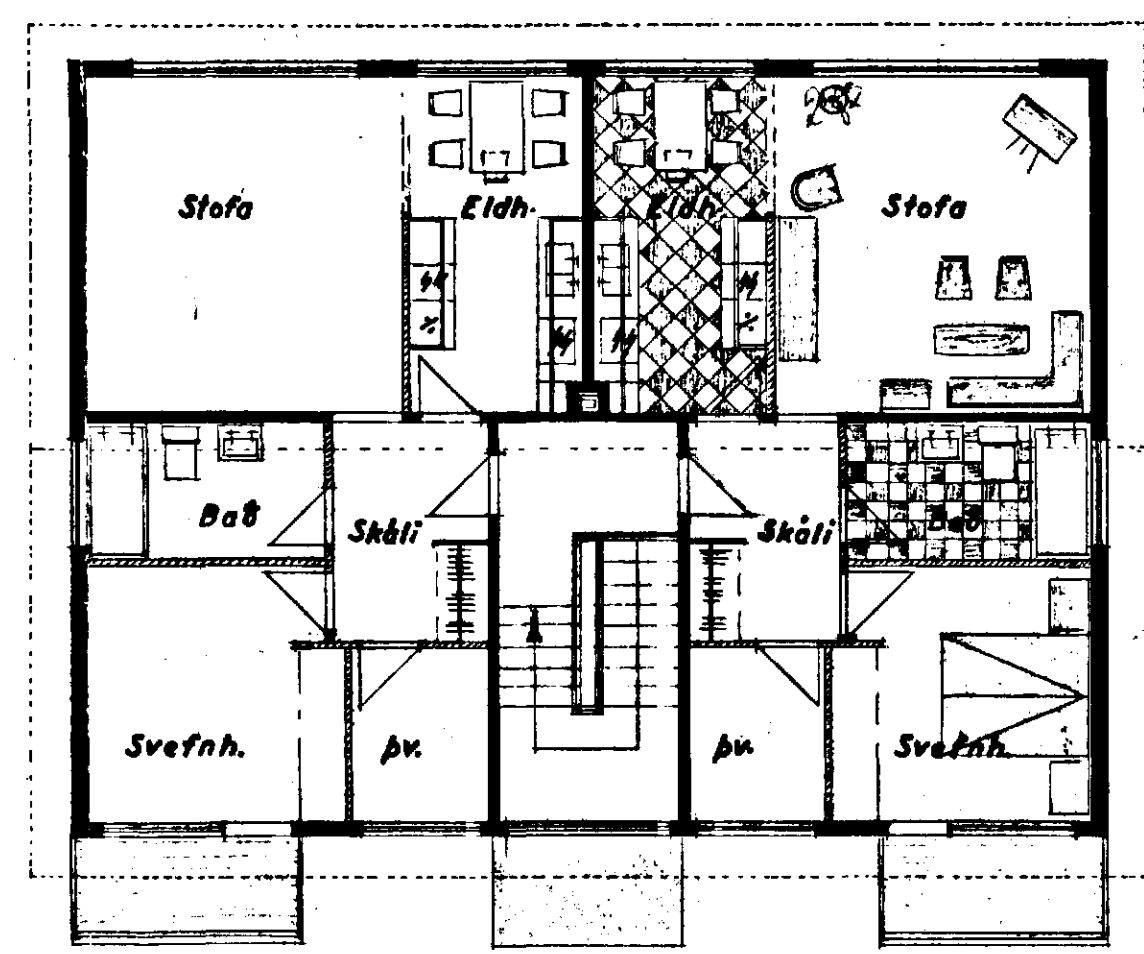


II. hæð

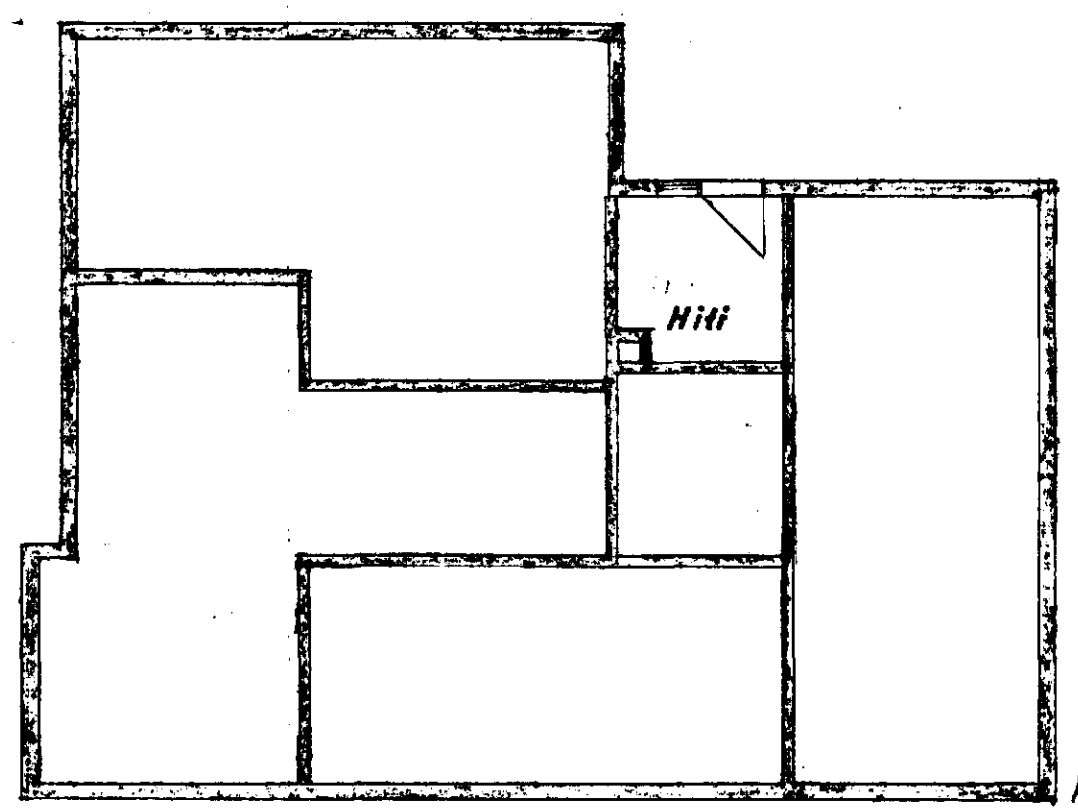

Grunnveggir og kjallari
fyrir breytingu.

0,65 = 10,65 = Stofa
Káli 10,00

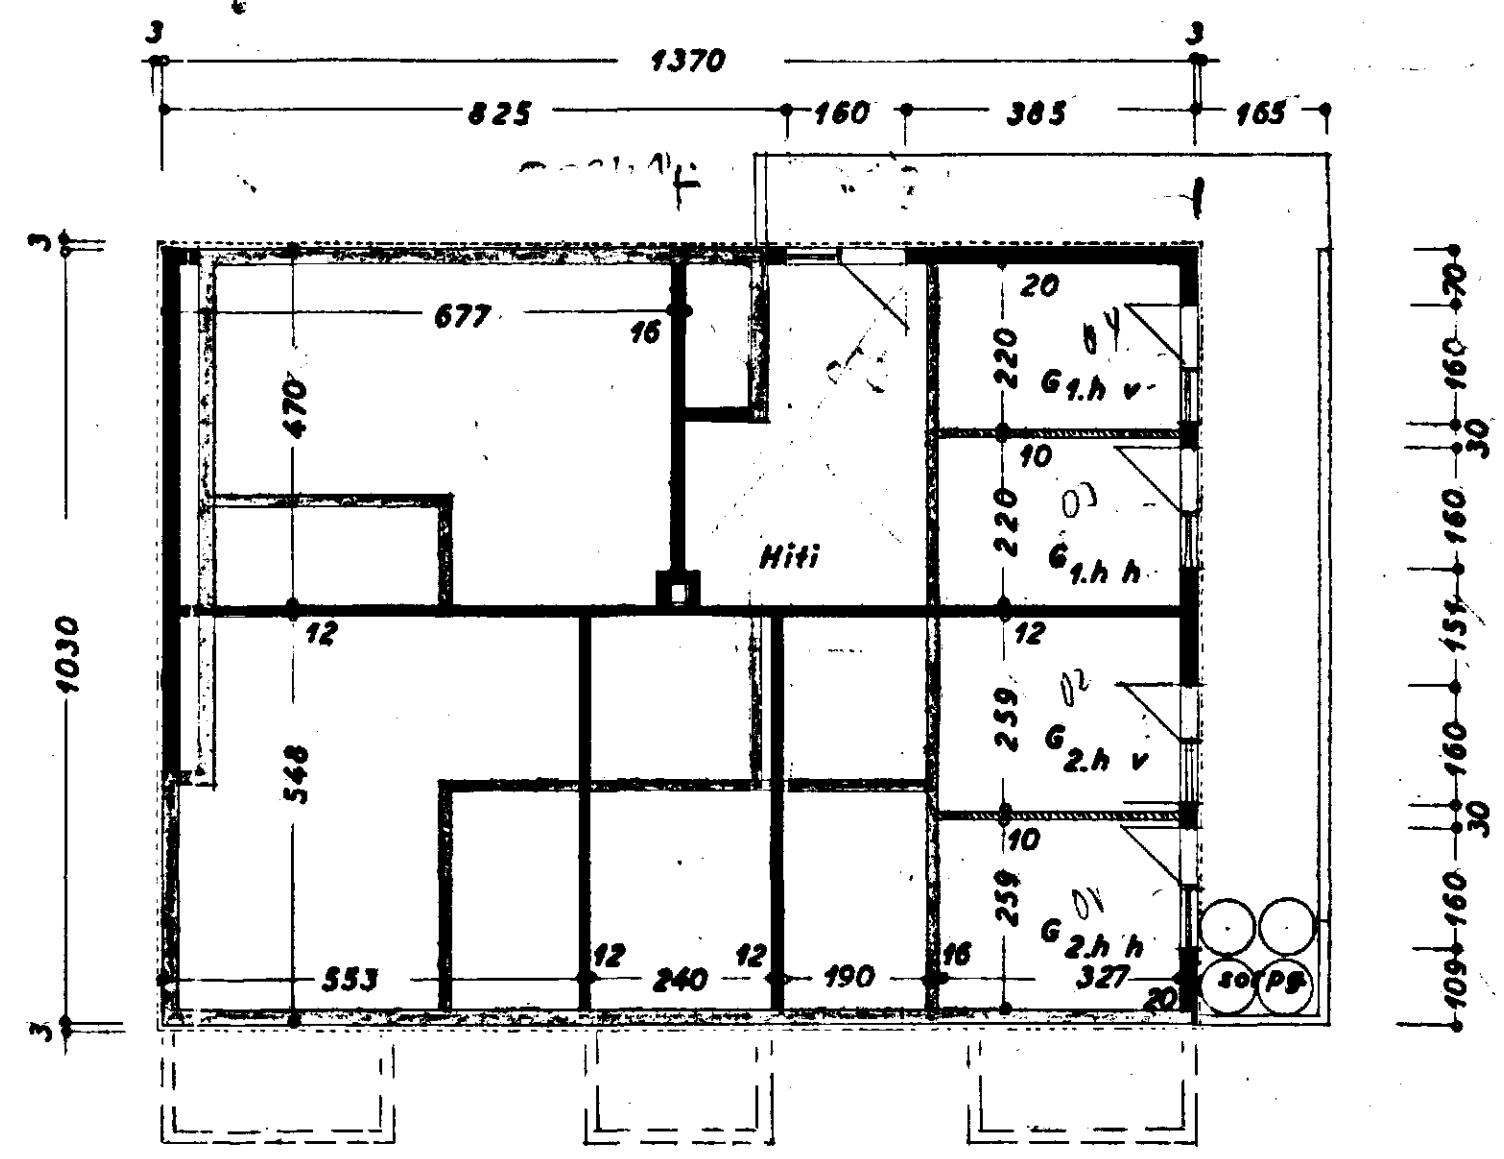

Kjallari

MÖABARD NR 16 BREYTING

Grunnmyndir 1:100 BLAD 2

Hafnarfirði 6. júlí 1967
Sigurður Eddm.