Samþykkt á fundi byggingarnefndar þ. 22 9 1971

BYGGINGAFULLTRÚINN
Í HAFNARFIRÐI
E. Ingvarsson

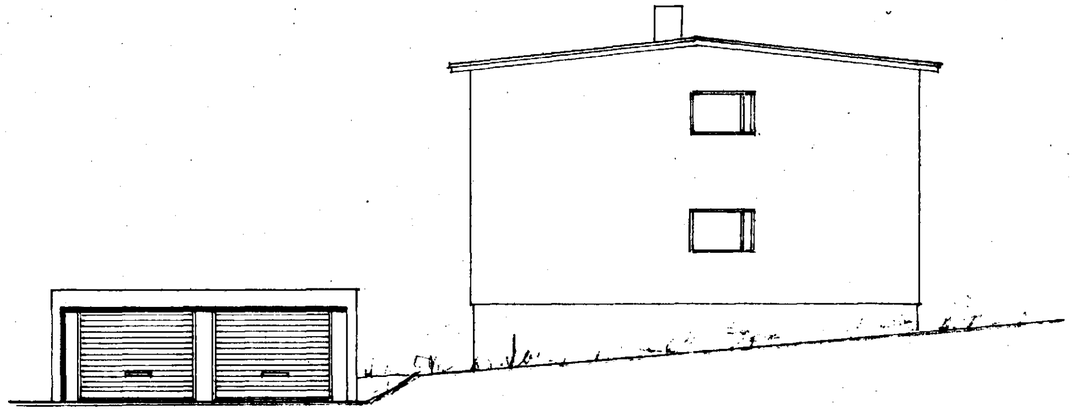

Sudvestur

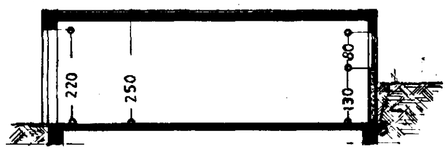

Snid: A-A

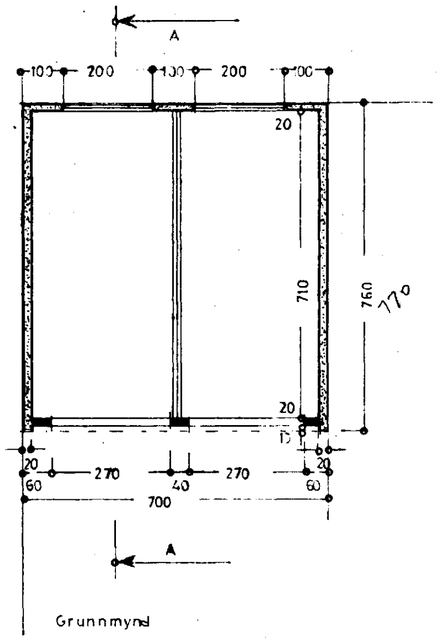

Grunnmynd

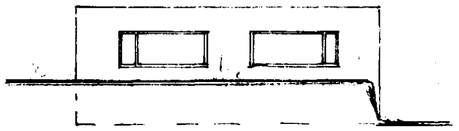

Nordaustur

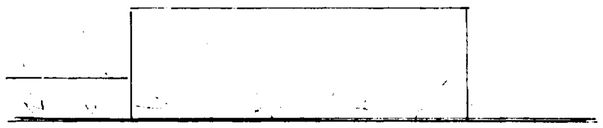

Nordvestur

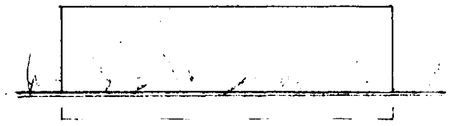

Sudaustur

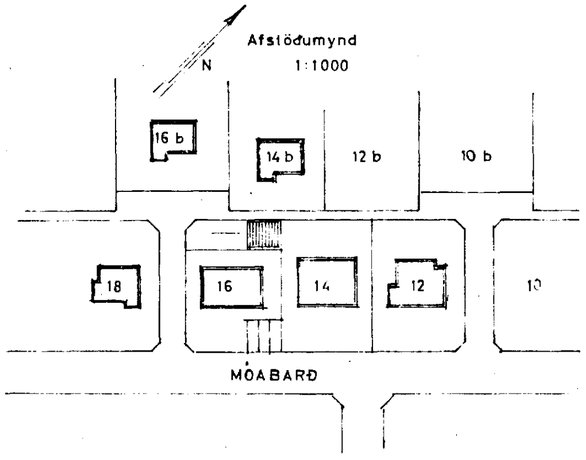

STÆRÐ:

Lóð 626,8 m²

Hús 142,5 m²

Bílg. 52,5 m², 131,0 m³

MÓABARÐ NR 16

BÍLGEYMSLA

ÚTLIT
GRUNNMYND } 1:100
SNIÐ

AFSTÖÐUMYND 1:1000

Hafnarfirði 7 sept. 1971

E. Ingvarsson