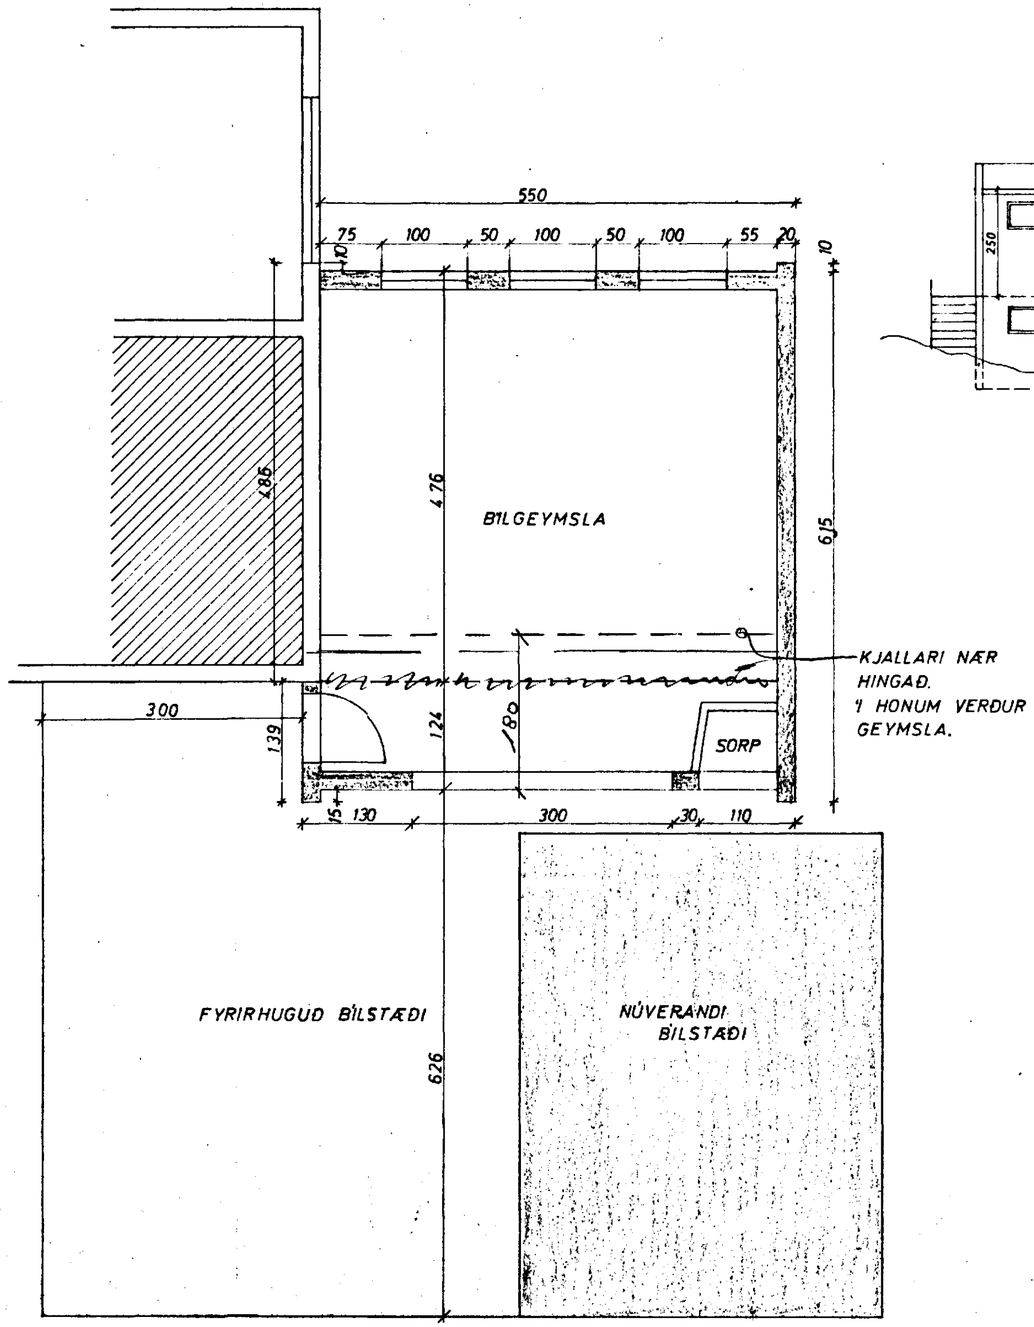

GRUNNMYND 1:50

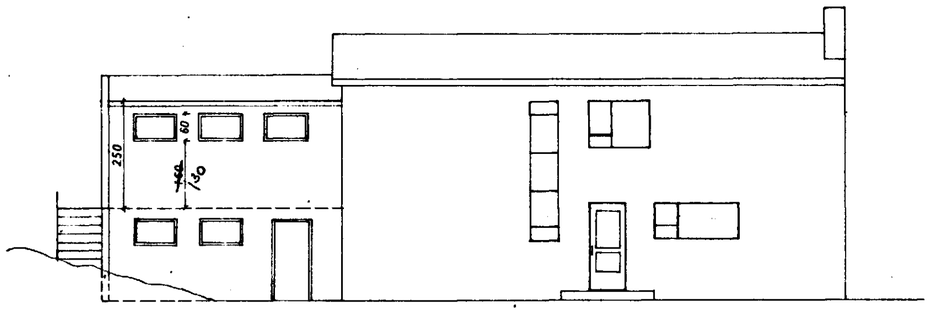

NORÐUR

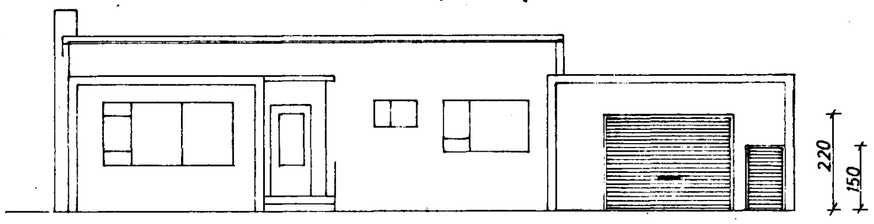

SUÐUR

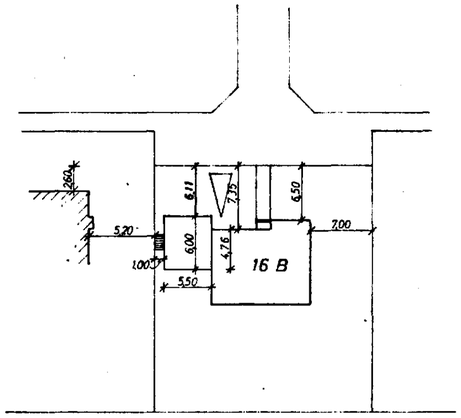

AFSTAÐA 1:500

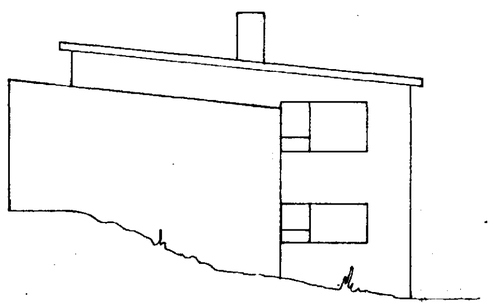

AUSTUR

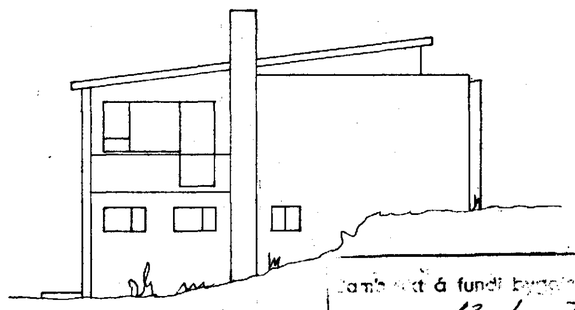

VESTUR

Kjall. 4,76 X 5,50 = 26.2 m² x 2,30 = 60,3 m³
1.h. 6.00 x 5,50 = 33.0 m² x 2,80 = 92,4
152,7
~153. m³

HURÐ BÍLGEYMSLU OPNIST INN.

Samþykkt á fundi byggingarnefndar þ. 13/6 '73
BYGGINGAFULLTRÚINN
Í HAFNARFIRÐI

13/6 73 Samtar fullnaðarsamþykkt F.Sig.

MÓABARÐ 16 B	MÆLIKVARÐI 1:50 1:100 1:500	VERK 7307	TEIKN NR
BÍLGEYMSLA	Hannað: Teiknað:	Yfirfarið: Samþ:	DAGS MAÍ '73
JÓHANN GUNNAR BERGÞÓRSSON VERKFR MVFÍ KÖLDUKINN 9 - HAFNARFIRÐI - SÍMI 52895 – STRANDGATA 11 SÍMI 53315	BREYTT 22/5 73 JGB.	9/6.1973	

3544