


AFSTÖÐUMYND

1:500

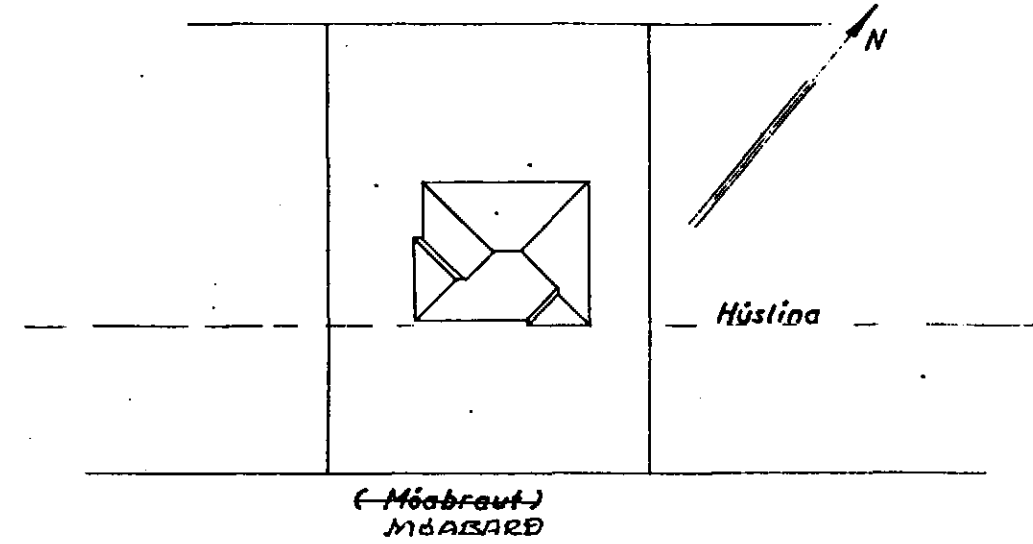

Serþykkt á fundi bygginga-
nefndar þ. 17/7 1956

fl. BYGGINGAFULLTRÚJINN
I HAFNARFÖÐI
Sylvia Skarard





HÚSASMÍÐAMEISTARI
Einar Magnússon
MÚRAMEISTARI
Magnús B. Gíslason

sp. 17/56

Eig:

Gunnar Halldórsson
MÓABRAUÐ nr 18
(Móabraut nr. 18)

1:100

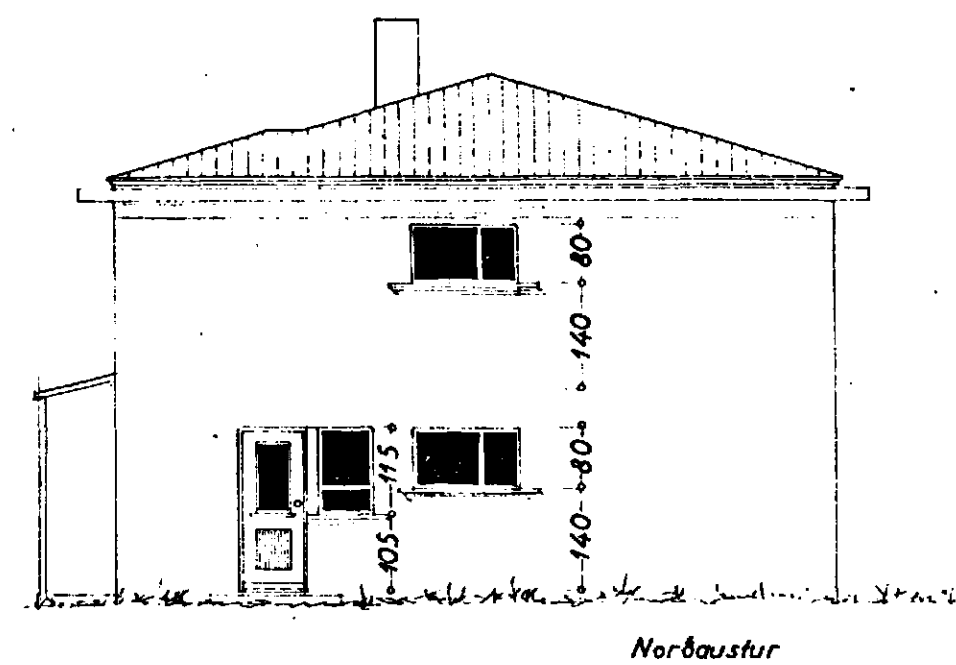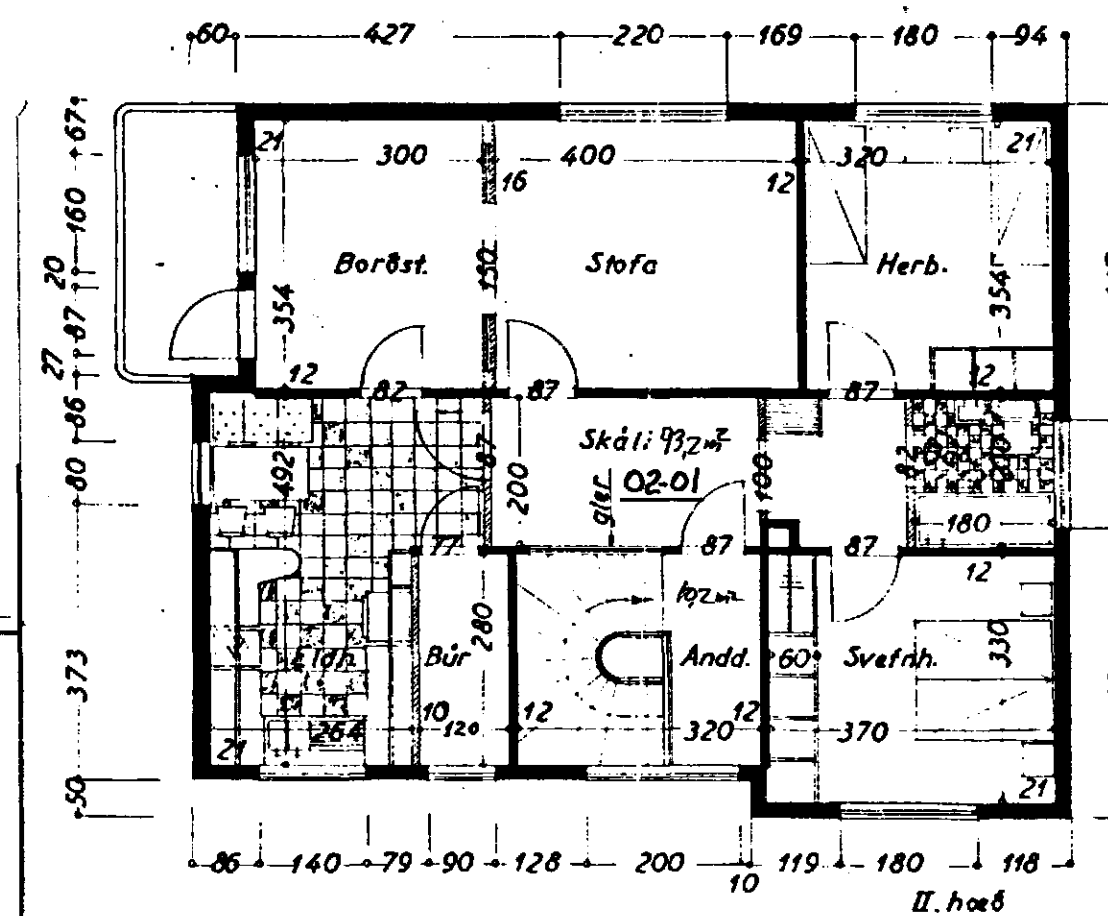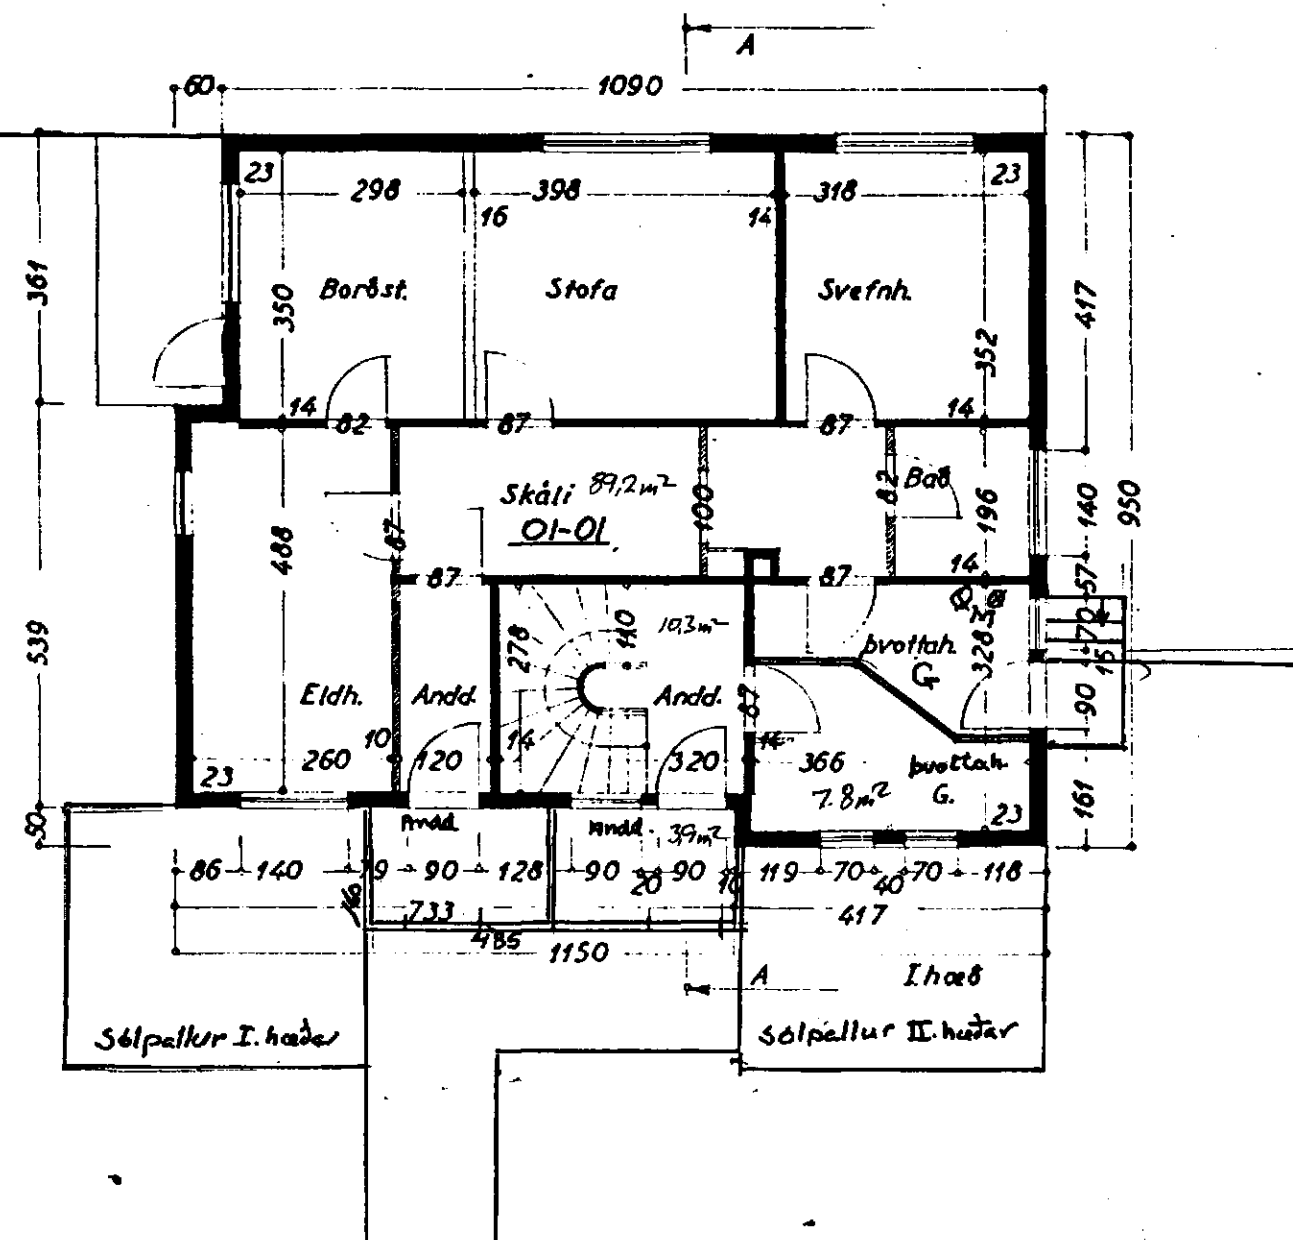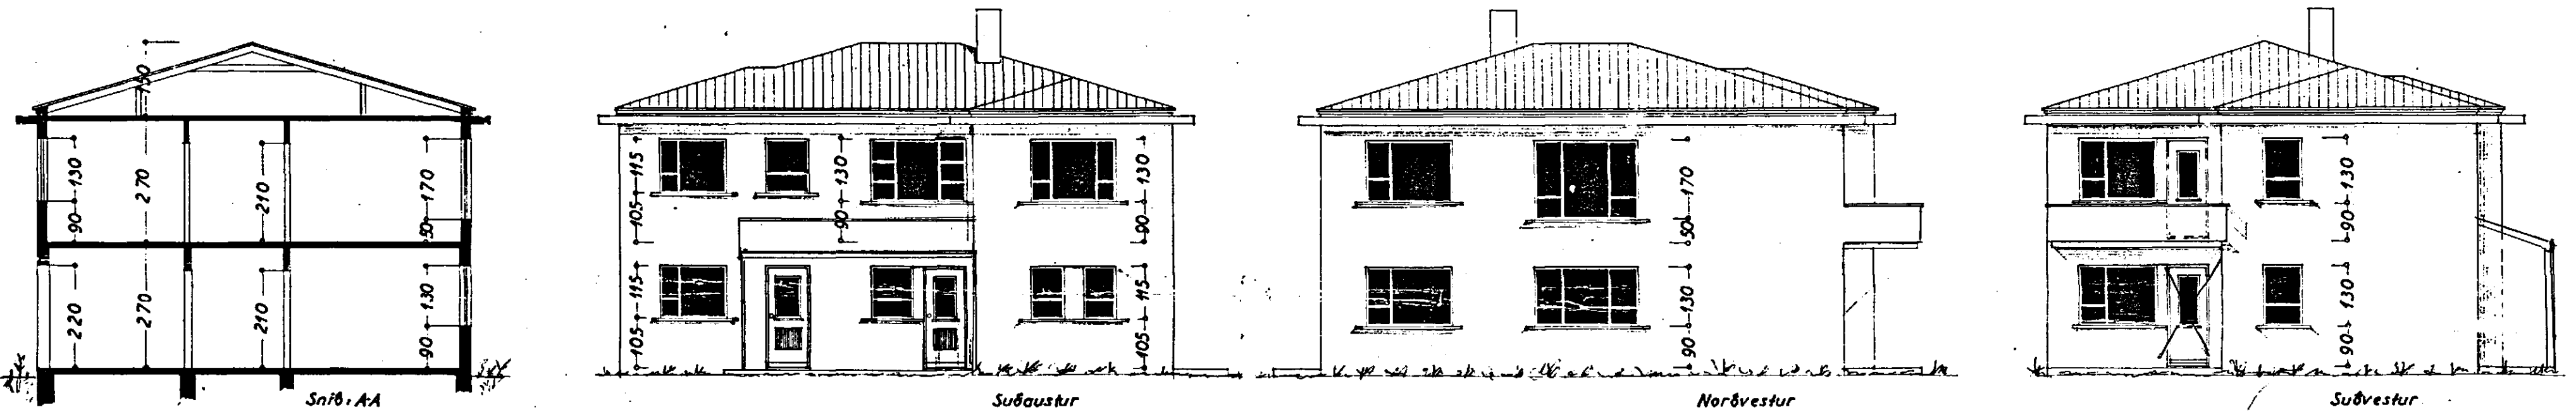

Anddyri og breyting í
þvottahúsi um FRÁVIK
Sjá samþ. upphætti.
F/12 10/95

Þaknarskið i júlí 1956
F. Sigurðsson