



Norð austur

Suð vestur

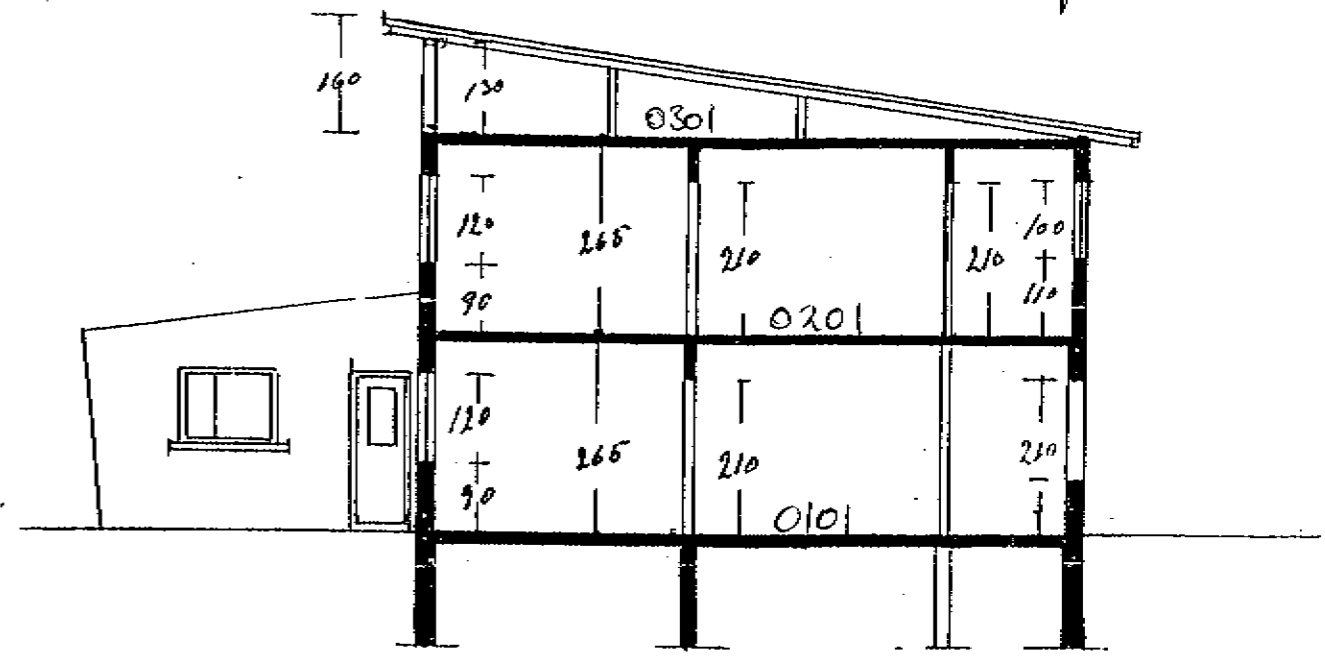


Skurður A-A

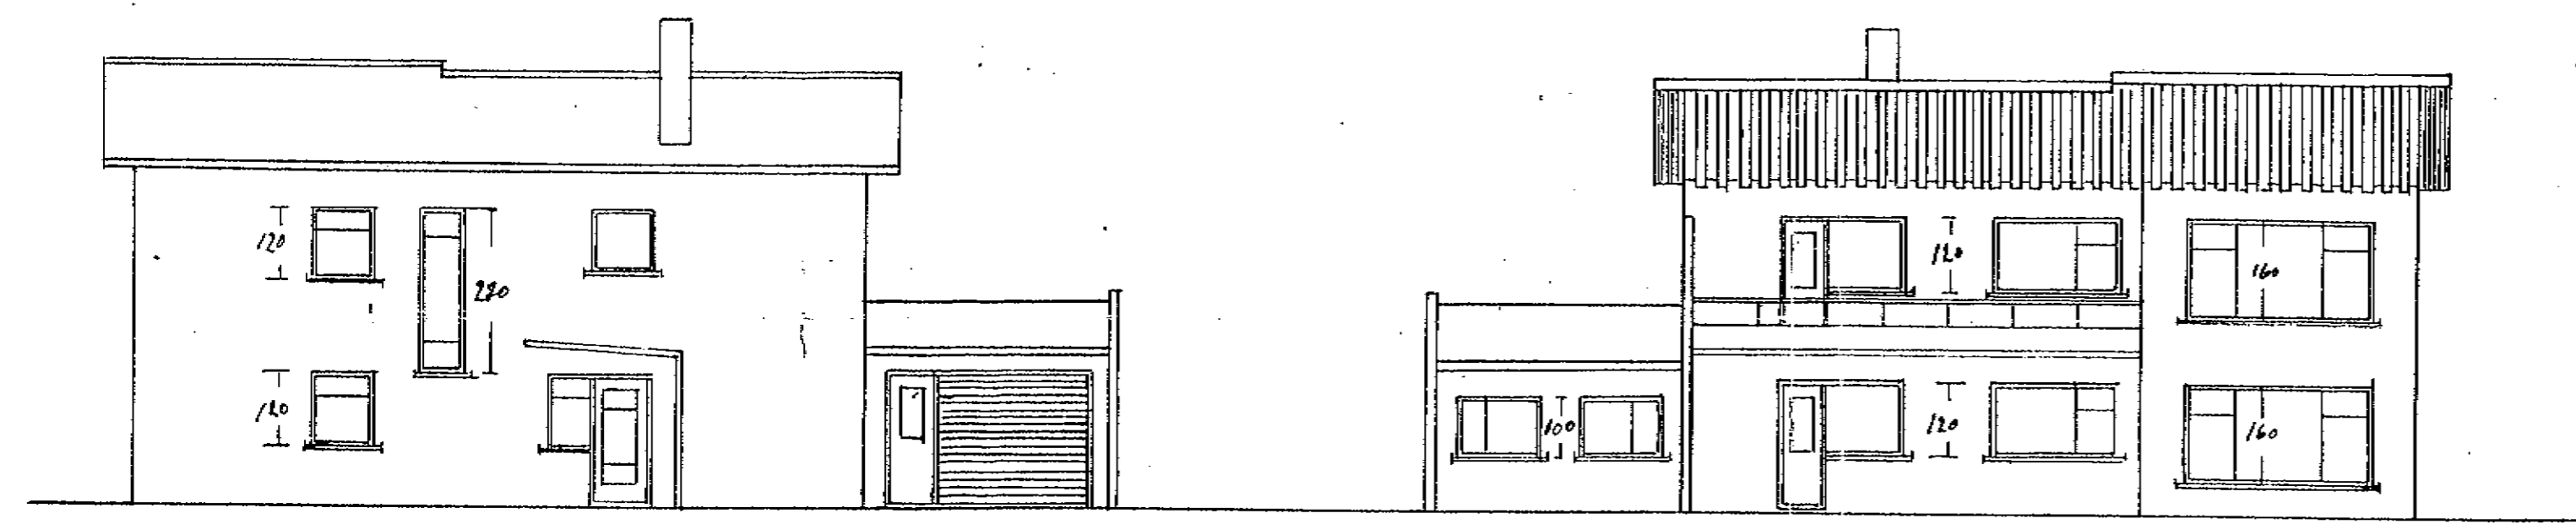


Suð austur


Norð vestur

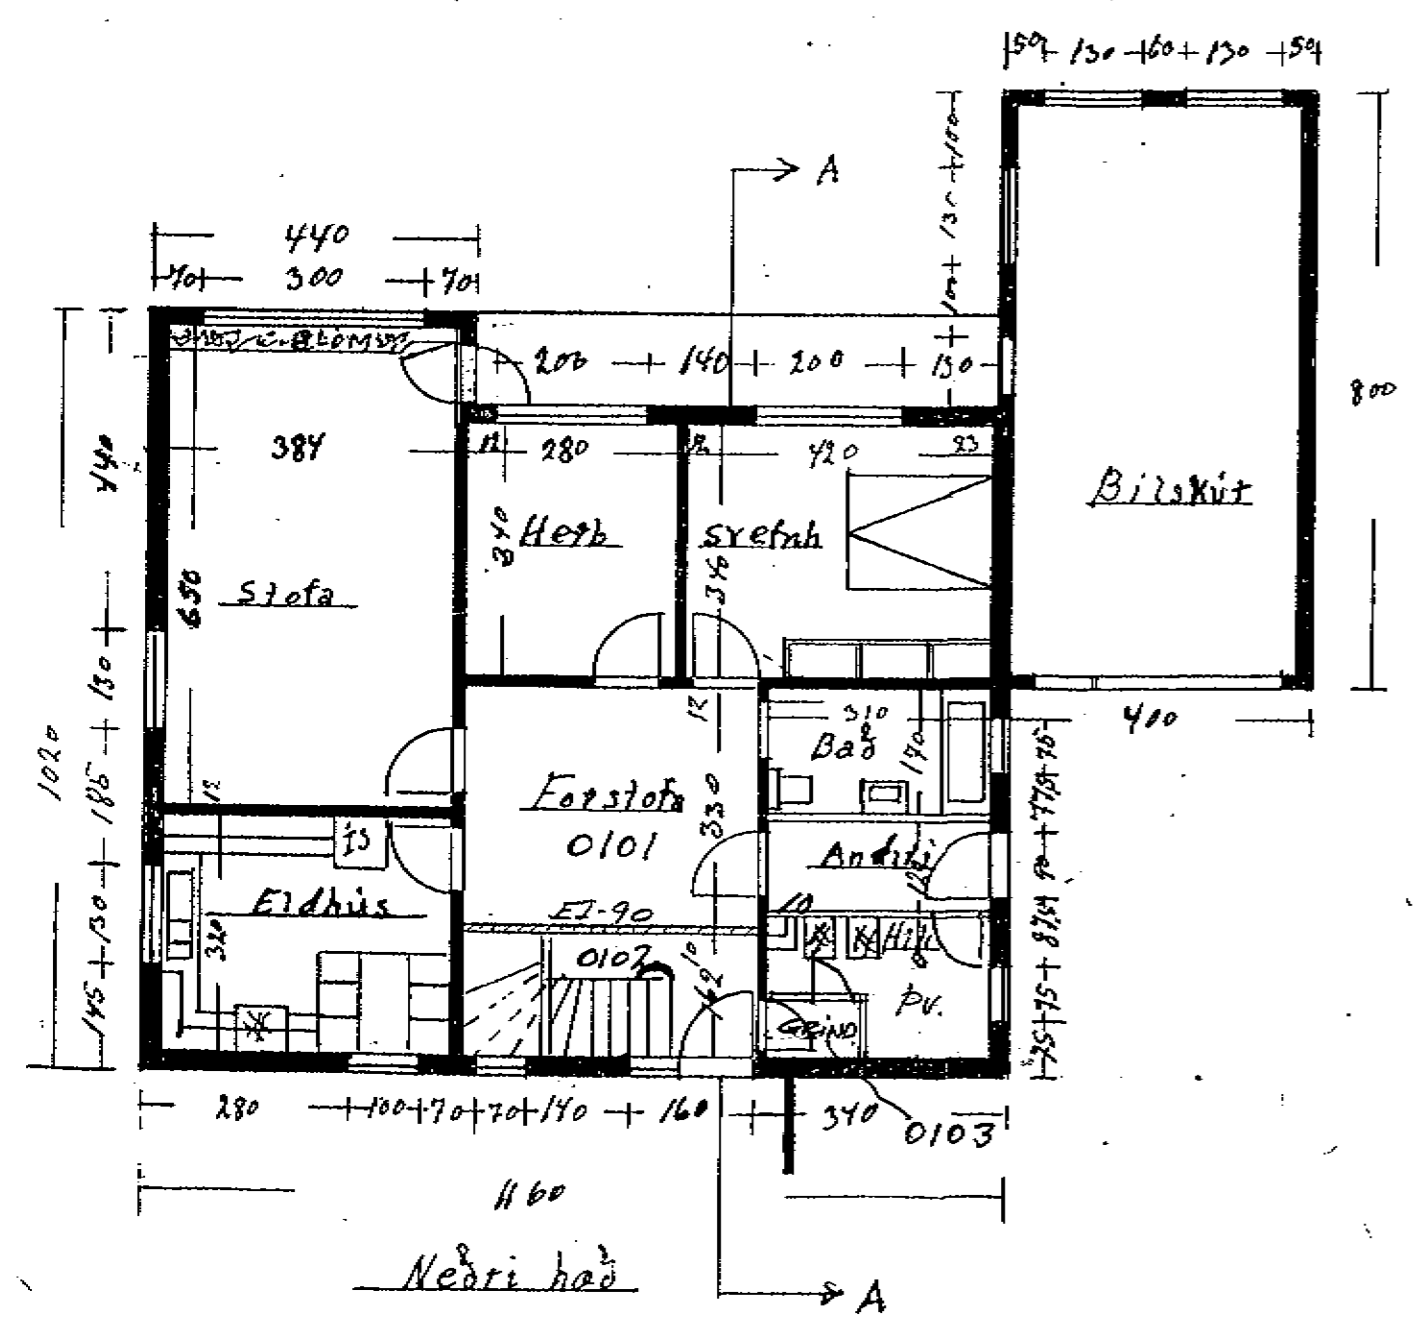

Nedri hæð

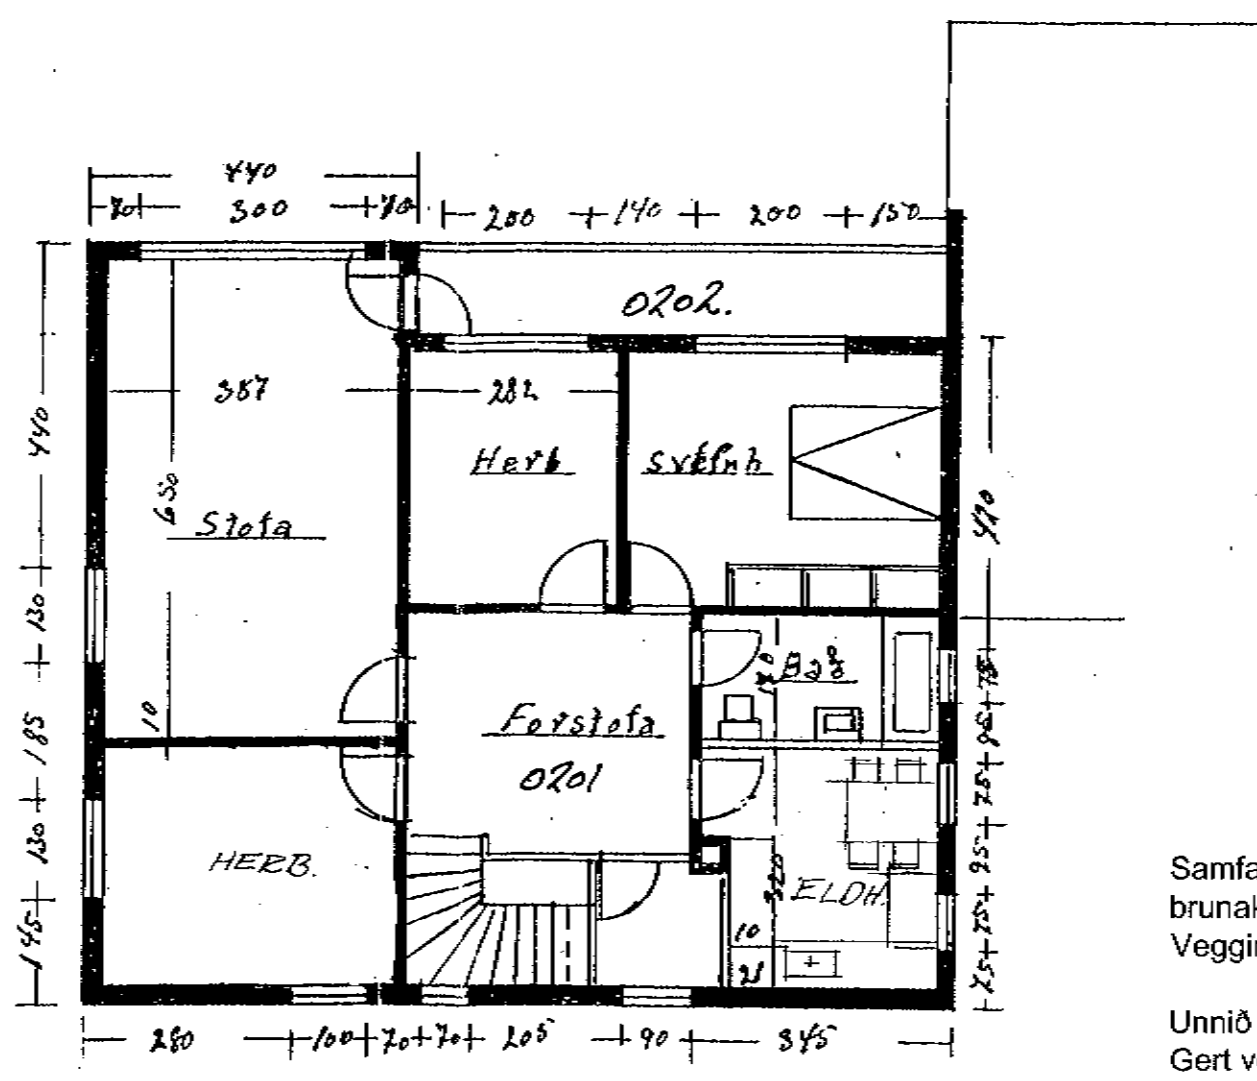

Eftri hæð

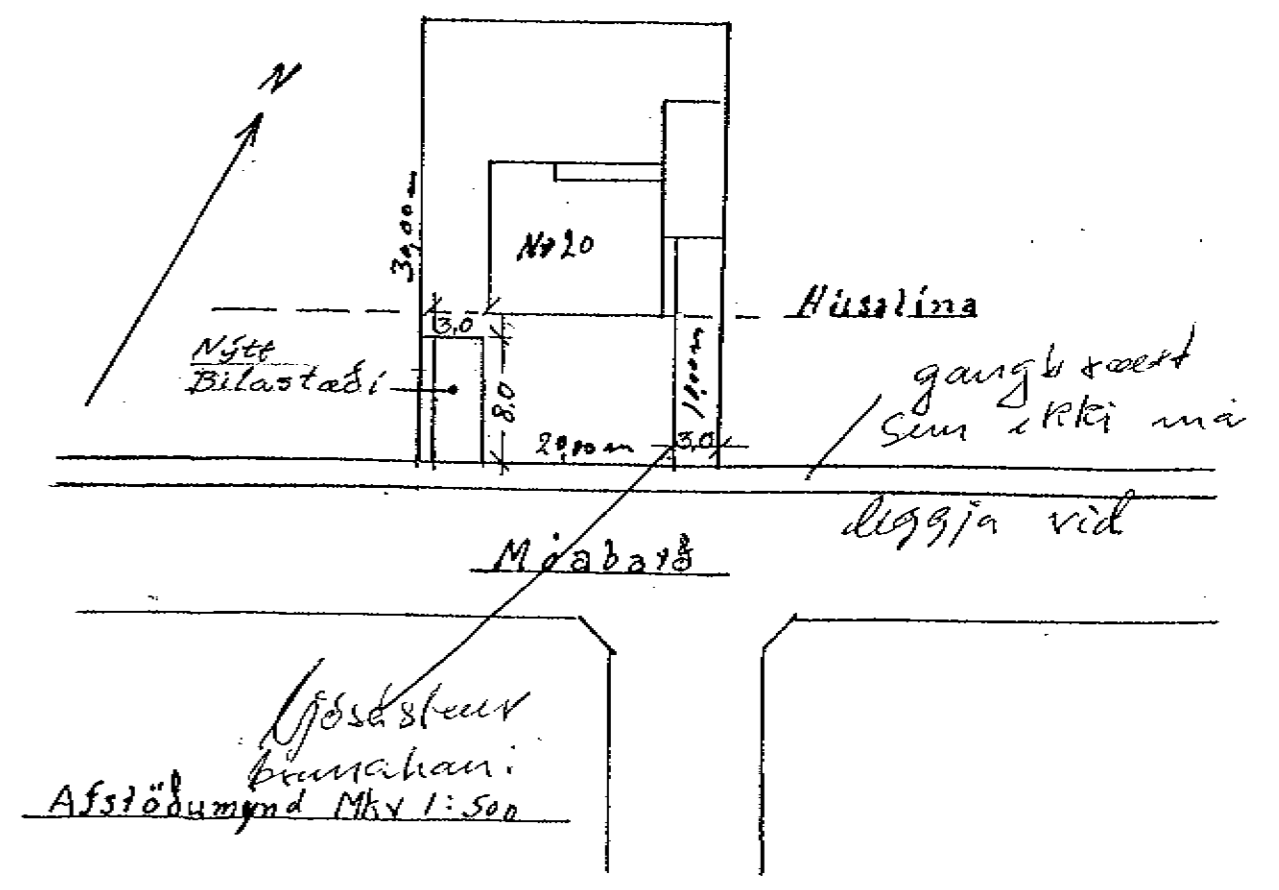

Samfara eðlilegu viðhaldi og breytingum á húsinu skal uppfæra brunakröfur skv. byggingareglugerð og teikningum sem hér segir: Veggir milli íbúða skulu vera (R)EI-90 (R=burðarveggur)

Unnið á ljósrít af teikningu Garðars Finnbogasonar. Gert vegna eignaskiptayfirlýsingar.

Móabará 20 Hafnarfirði

Grunnmyndir, útlit, skurður og afstöðumynd	kvarði 1:100, 1:500	teikn. nr. 1
--	---------------------	--------------

dag. 04.02.2004	breytt:
-----------------	---------