


Dreyting á


Húsið Einar's Finnþegasonar Miabard 20 Hafnarfirði

Mkv 1:100 íll mál í cm


uppáskrift Meistarar

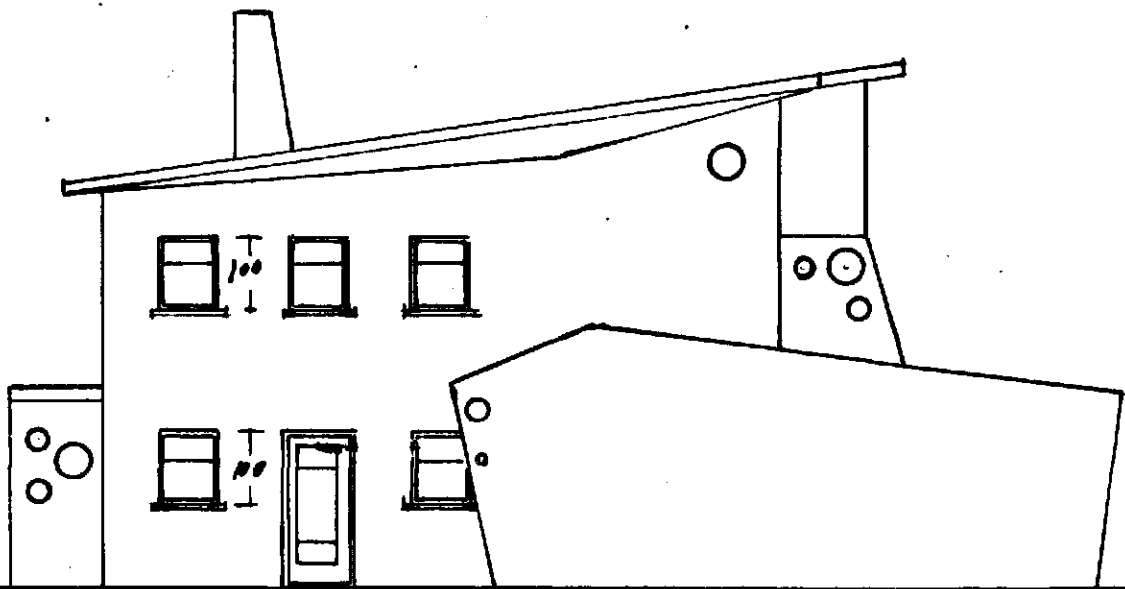


Norðaustur

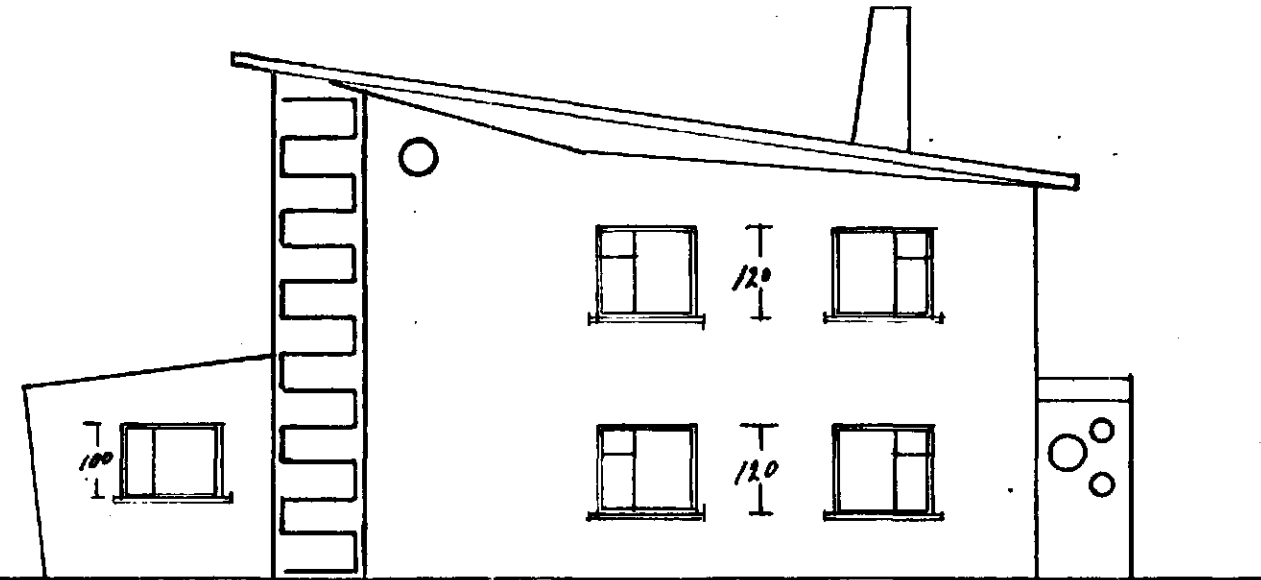


Súðvestur

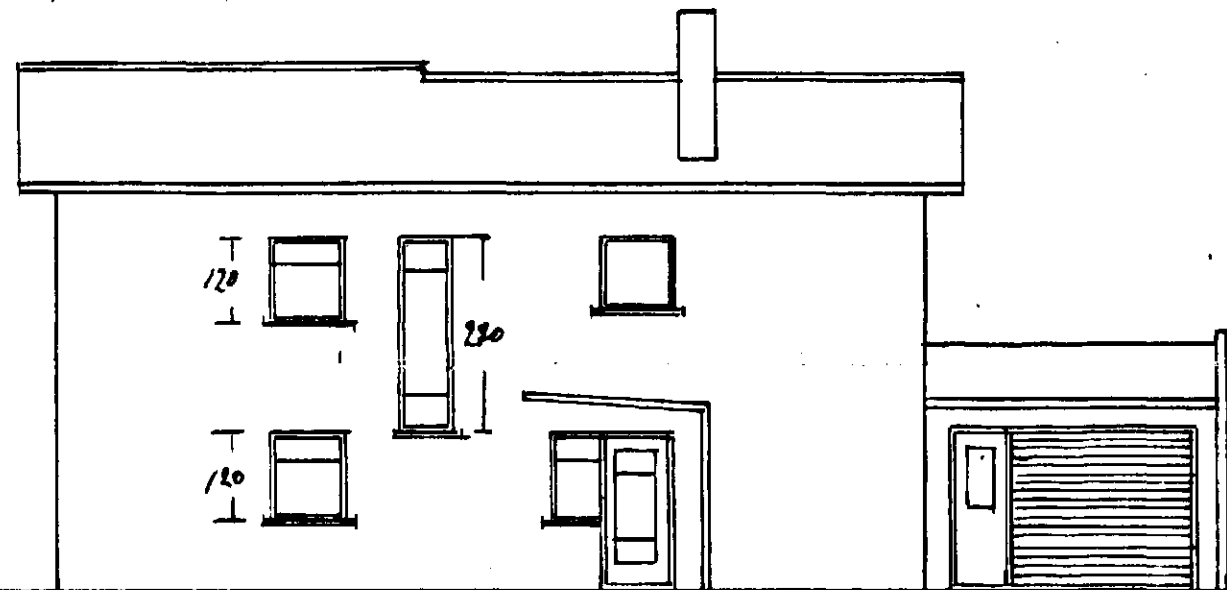


Súðaustur

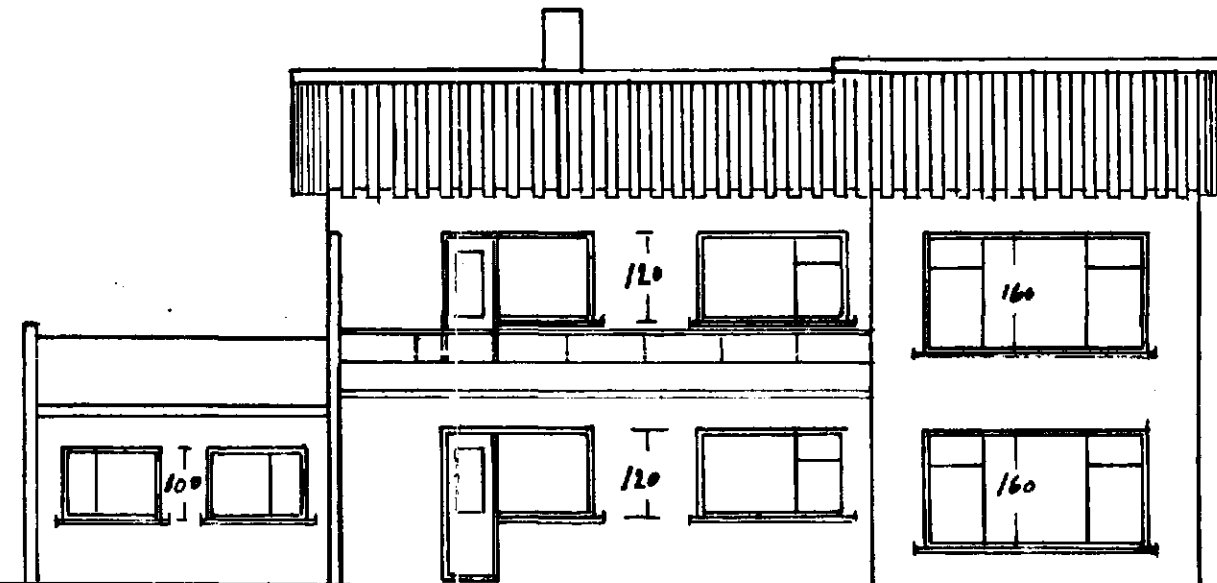


Norðvestur

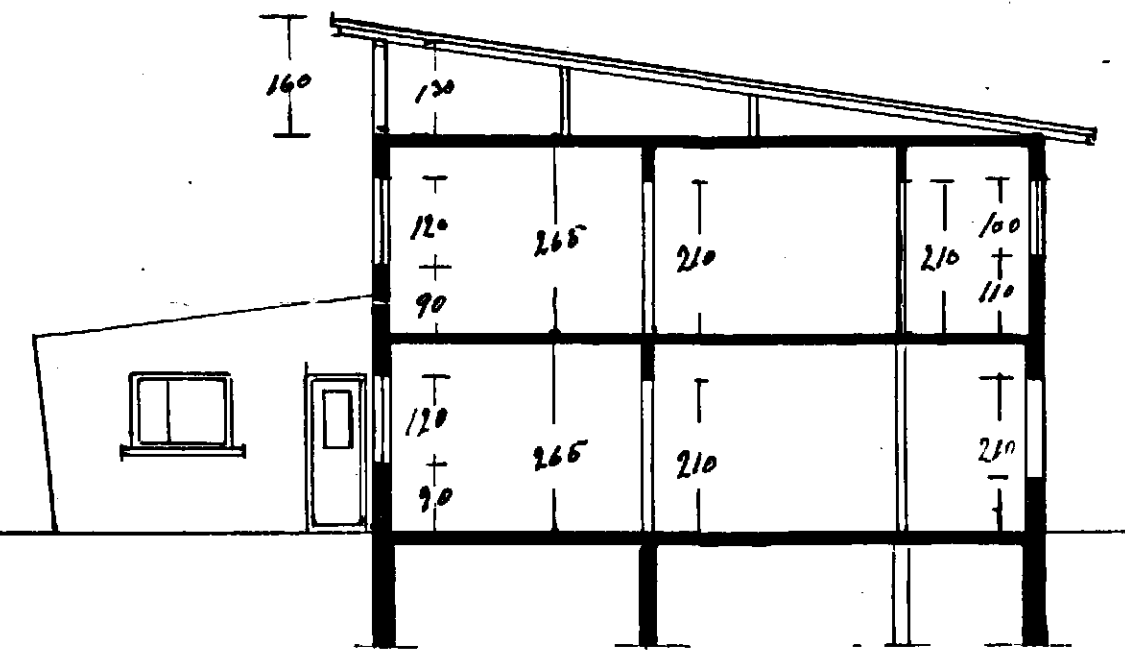


Skurður A-A

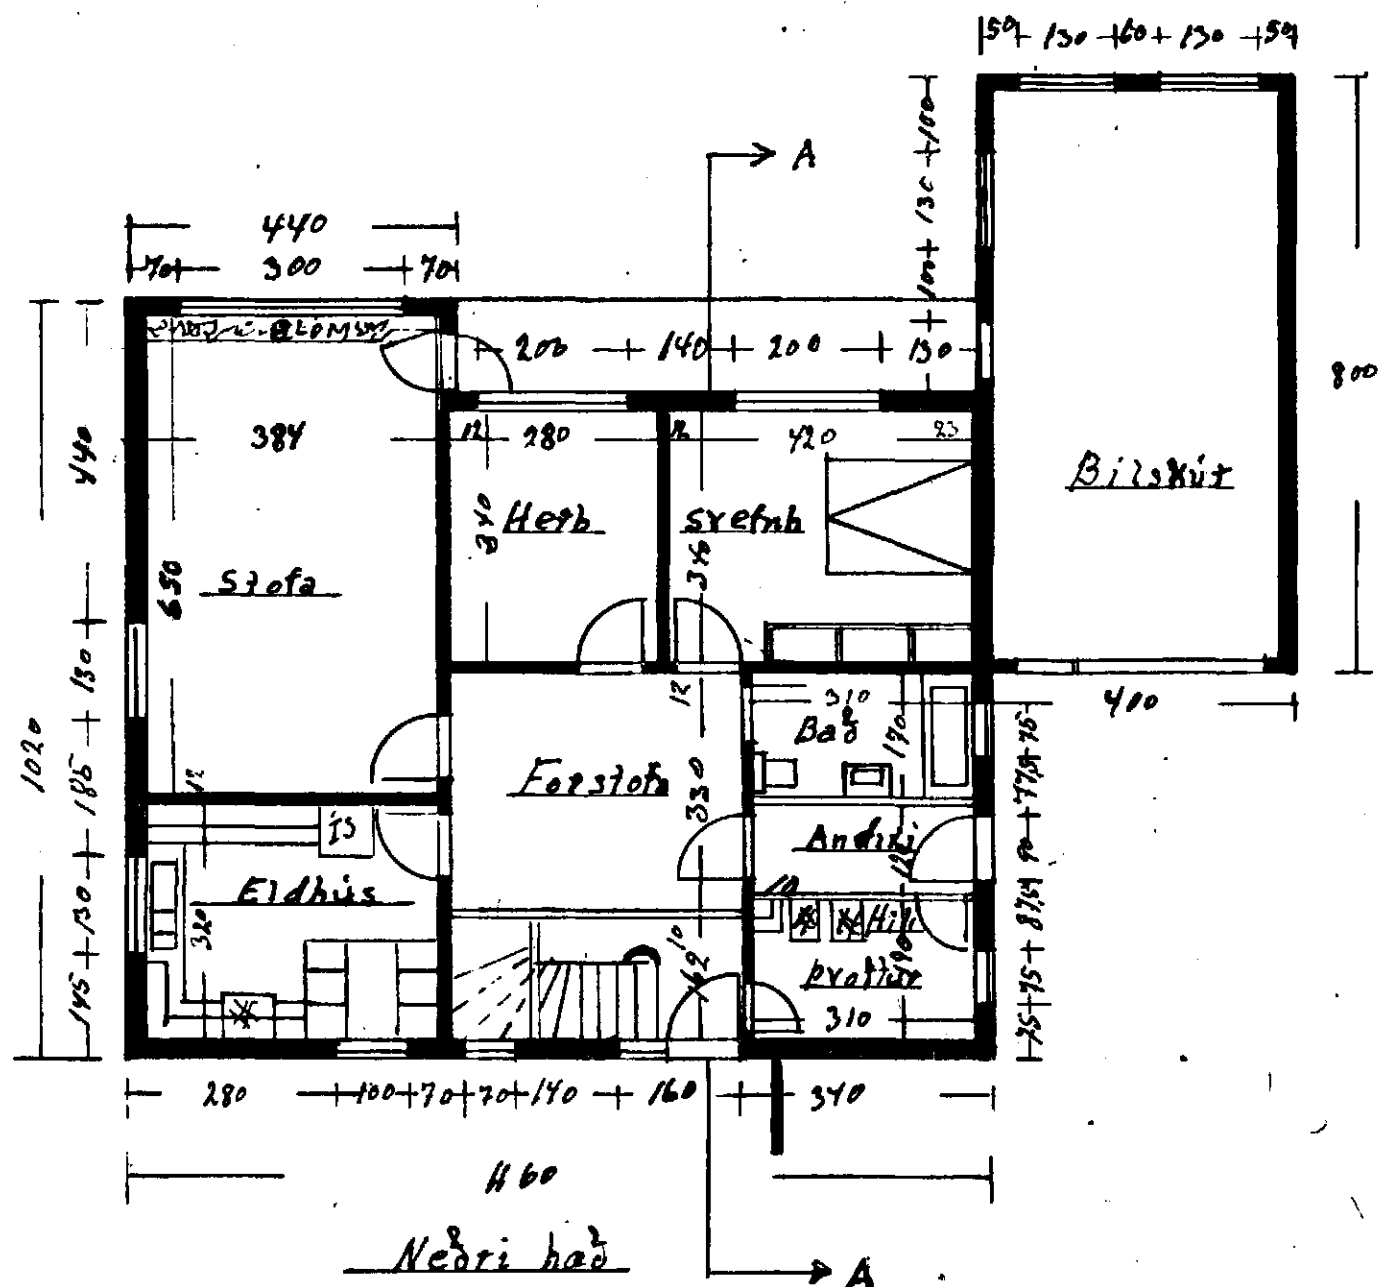

Nedri hæð

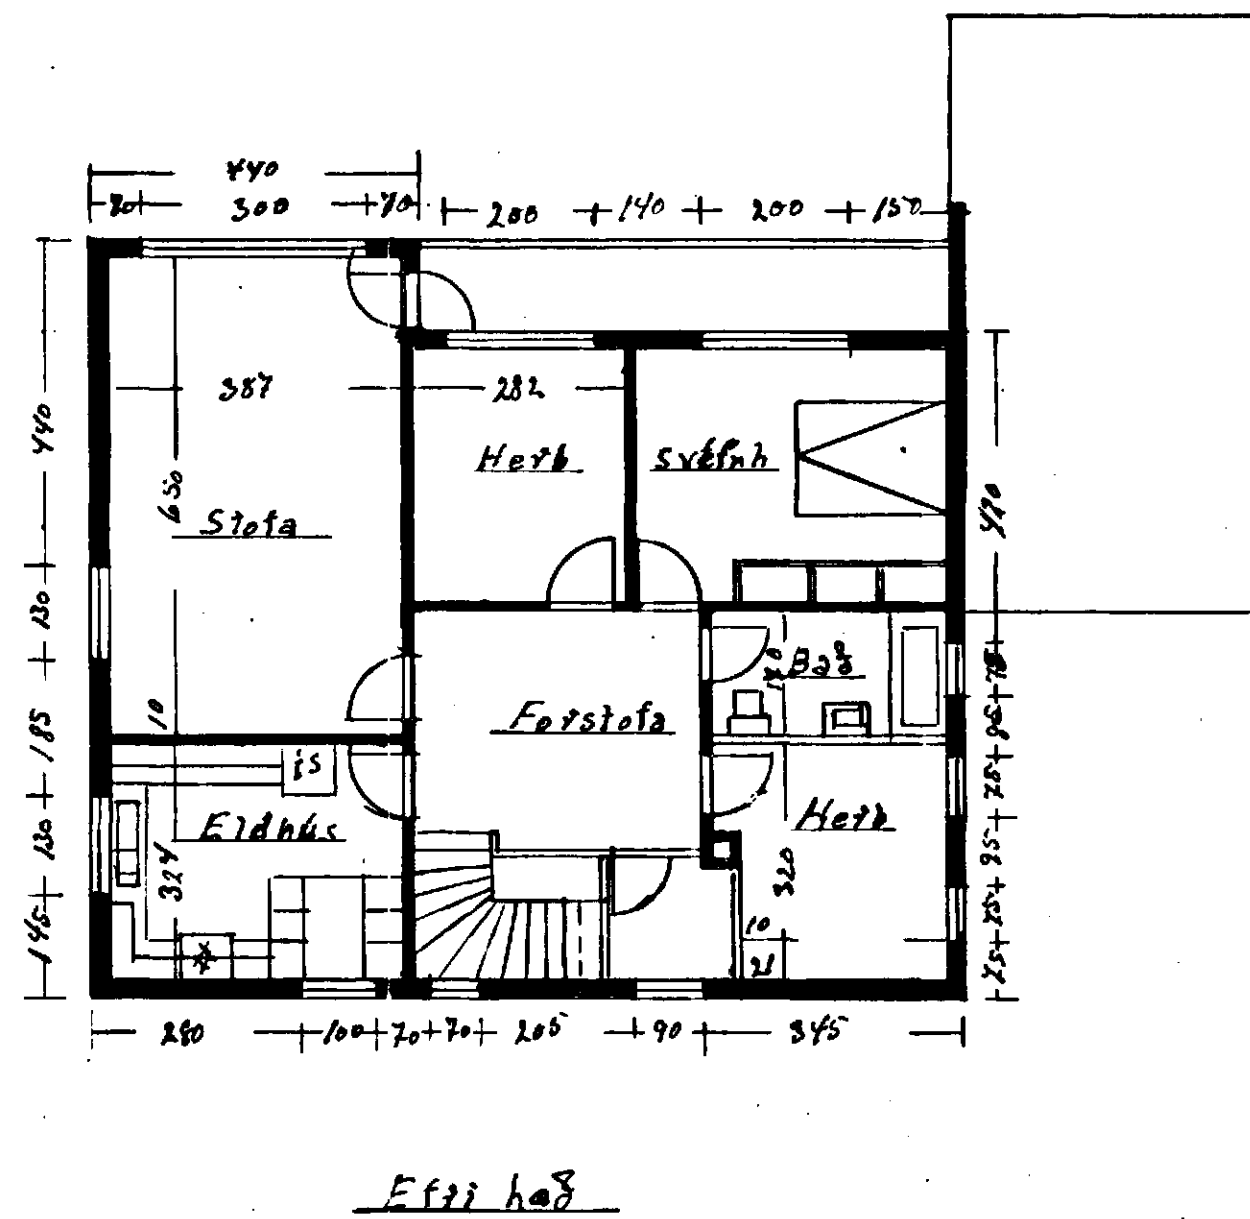

Eftri hæð

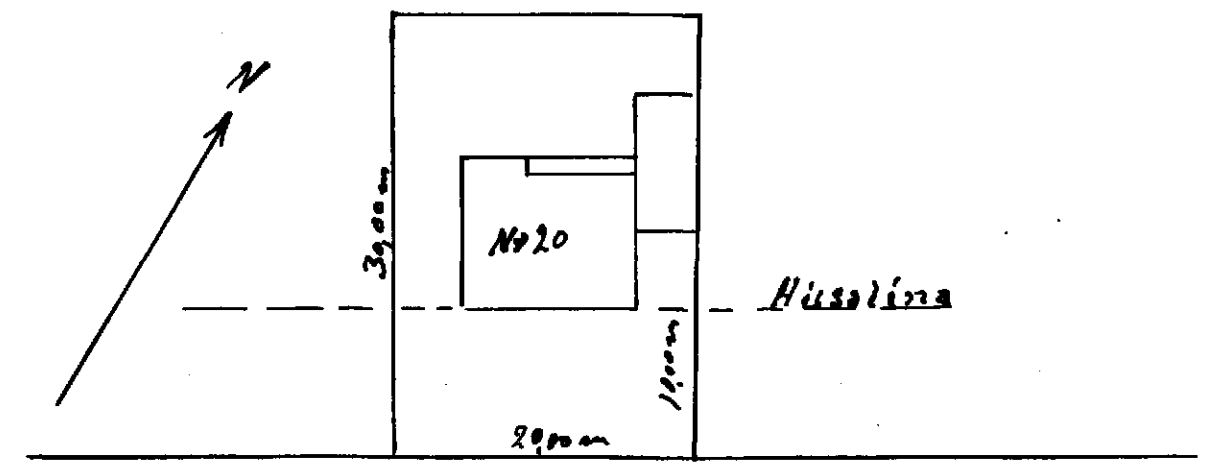

Miabard

Afstöðumynd Mkv 1:500

Hafnarfirði 20/6 '58
Gísli Finnþegason