ENDURV. 29/6 89
Samþykkt á fundi bygginganefndar þ. 17/12 1987
BYGGINGAFULLTRÚINN
Í HAFNARFIRÐI
Askilið: Samþ. nágranna

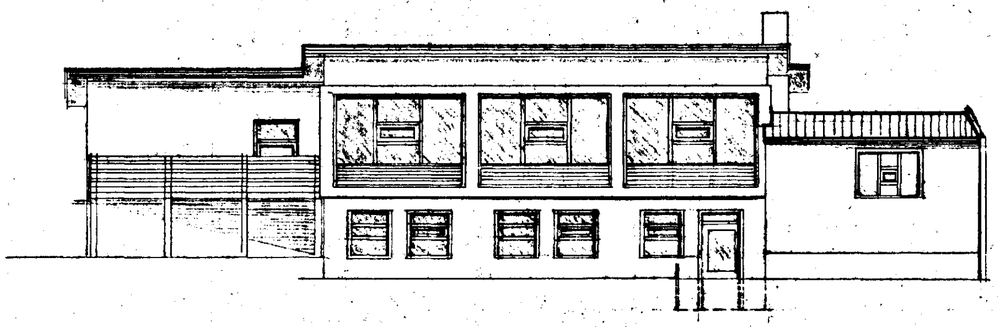

NORÐVESTUR

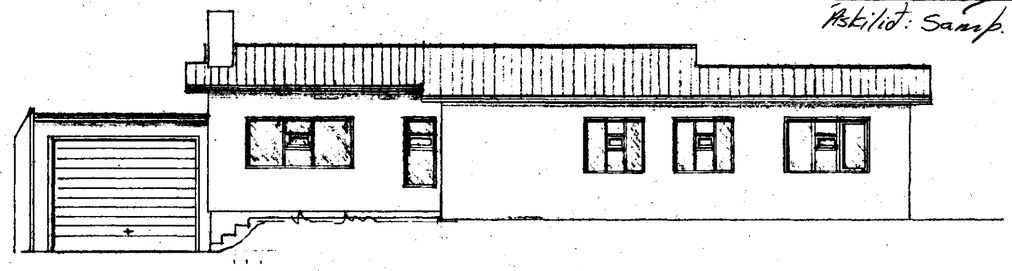

SUÐAUSTUR

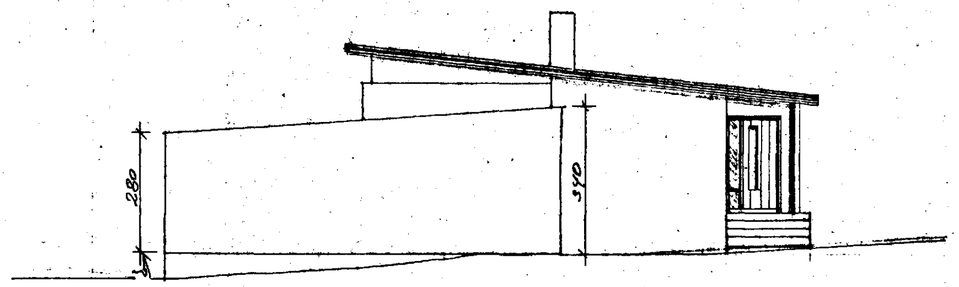

SUÐVESTUR

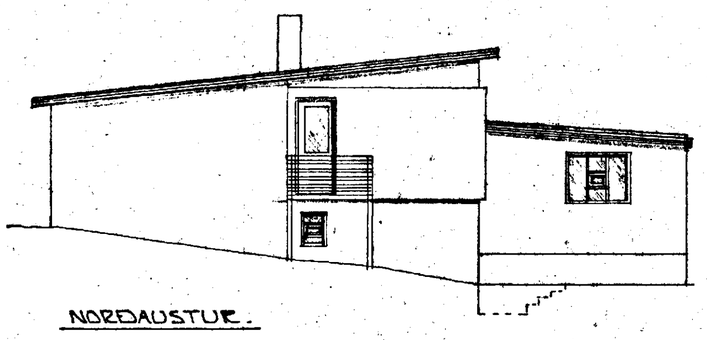

NORÐAUSTUR.

BR.NR.	DAGS.	EÐLI BREYTINGAR	SIGN.

MÓABARÐ 20 B HAFNARFIRÐI
TILLAGA:
BREYTING Á GLUGGUM.
BÍLGEYMSLA.
MÆLIKV. 1:100

DAGS. DES.'87
HANNAÐ
TEIKNAÐ
VERK NR. 8752

SIGURÐUR ÞORLEIFSSON TÆKNIFRÆÐINGUR F.T.F.I.
STRANDGÖTU 11 HAFNARFIRÐI SÍMI 54751

BLAÐ NR. D-02