

ÁSKILIÐ,  
SJA BÓKUN




Samþykkt þann


03 JUNI 2004

Byggingafultrúinn í Hafnarfirði  
F.h. Kristján Þórarinnsson


Þ Erindið er samþykkt með þeim áskilnaði að þar sem viðbyggingar voru gerðar fyrir mörgum árum, án samþykktar byggingaryfirvalda, meistaraábyrgðar og án úttekta, skal tilvist þeirra þinglýst sem kvæð eignina.  
Samfara eðlilegu viðhaldi og breytingum á húsinu skal uppfæra brunakröfur skv. byggingarreglugerð s.s. björgunarp.

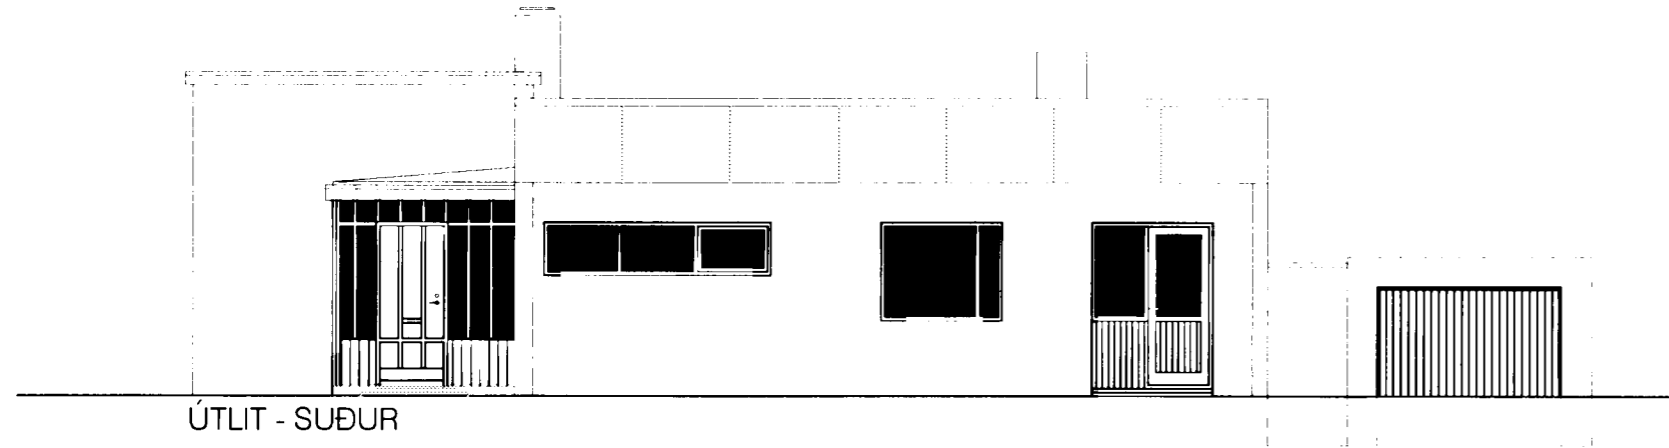


ÚTLIT - SUÐUR

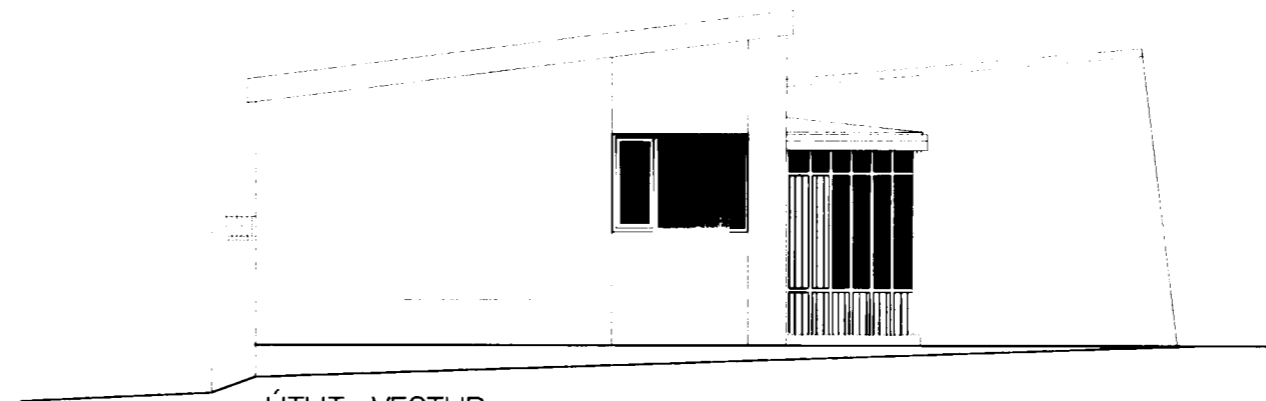

ÚTLIT - VESTUR

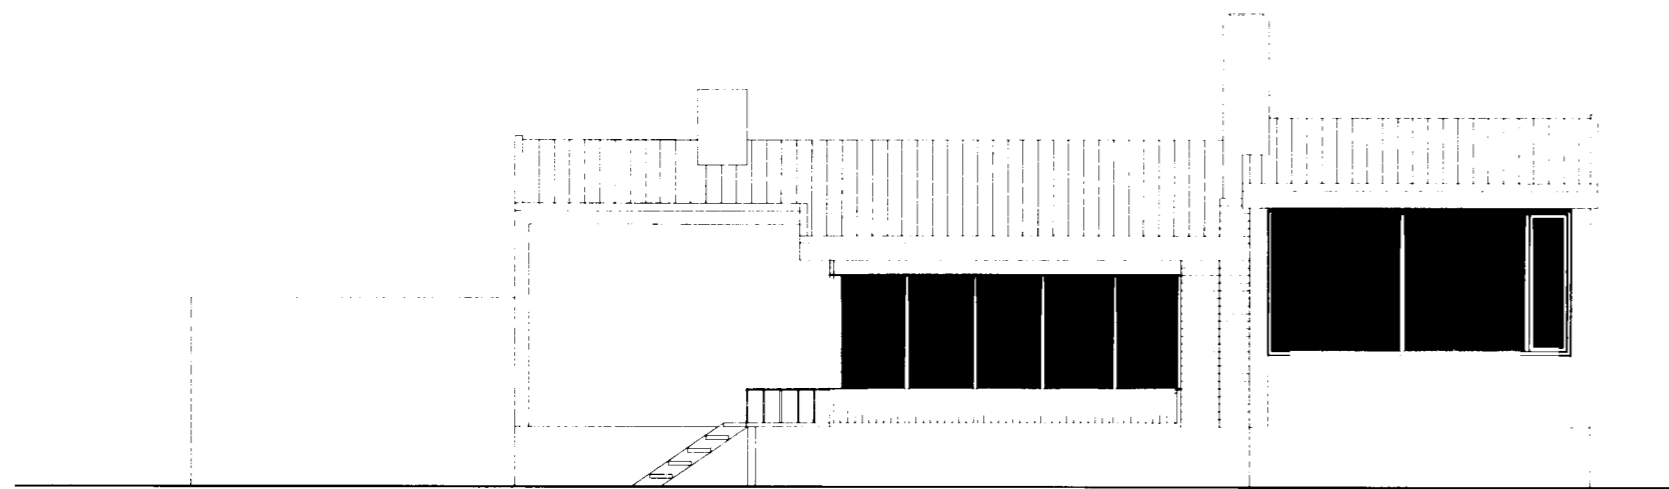

ÚTLIT - NORÐUR

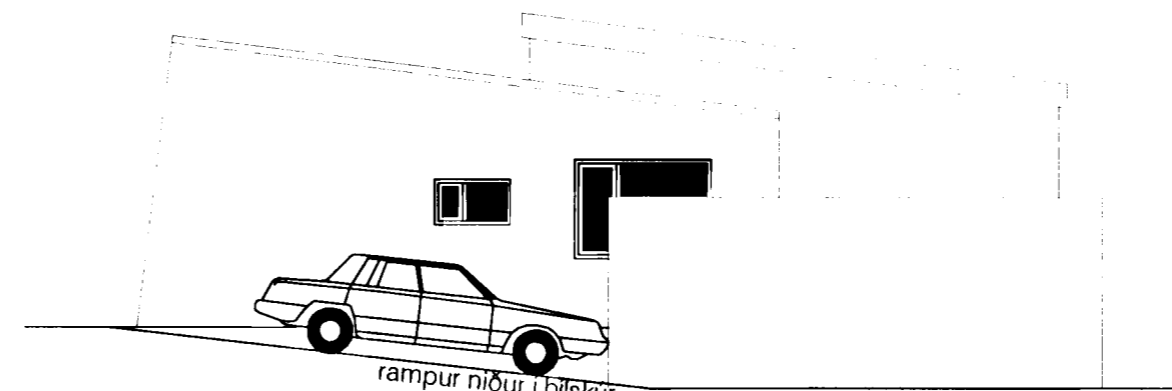

ÚTLIT - AUSTUR

Br. A: VIÐBYGGING ÚTFRÁ SKÁLA

Br. B: VIÐBYGGING FYRIR FRAMAN ANDDYRI

Br. C:

ATHS.: ÁÐUR SAMÞYKKTAR TEIKNINGAR 15.8.1973

**PÁLL R VALDIMARSSON, bfi**

**PRV HÖNNUN**

SMYRLAHRAUNI 24  
220 HF

KT.: 210363 - 2549  
SÍMI: 565-2171. GSM 860-1989  
prv@simnet.is

Verkheiti:

**EINBÝLISHÚS**

**MÓABARÐ 22B, 220 HAFNARFJÖRÐUR**

Verkhliði:

**REYNDARTEIKNING**

Verkhliði:

**ÚTLIT**

Hárnað:

Teikn: PRV

Mkv: 1:100

Samþ:

*PÁLL R VALDIMARSSON*

Dags: 13.05.2004

Nr: 101