



Grunnmynd 1. hæð
Mælikvarði 1:100

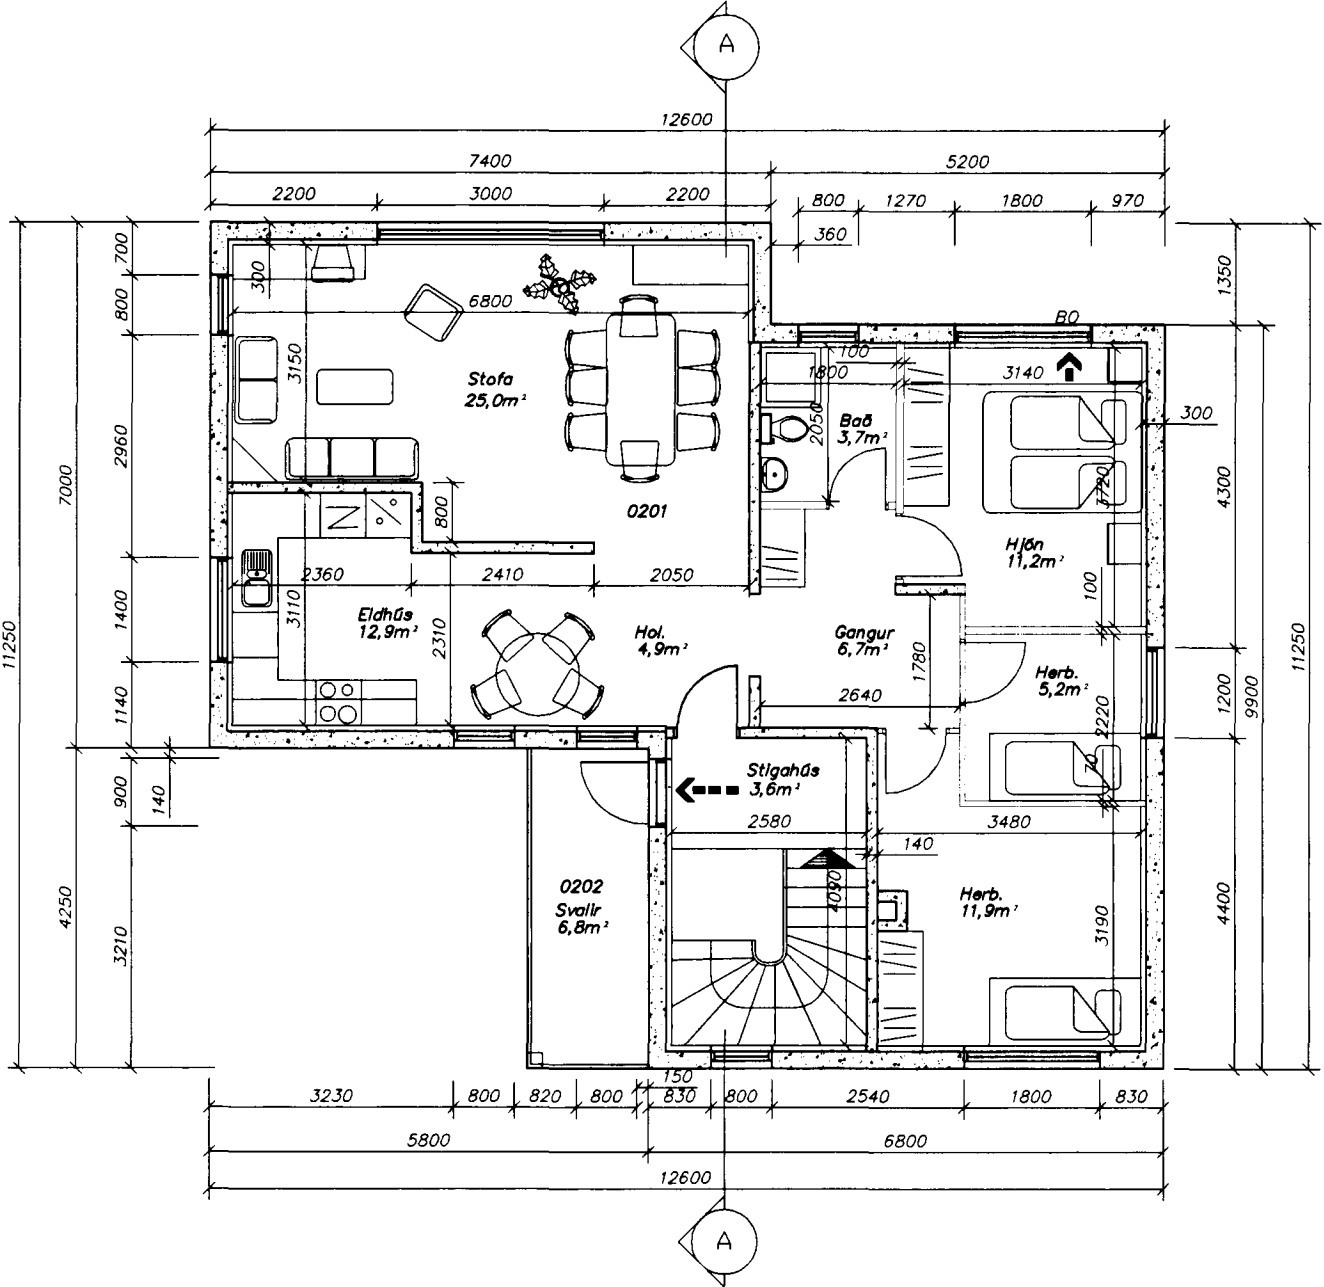

Grunnmynd 2. hæð
Mælikvarði 1:100

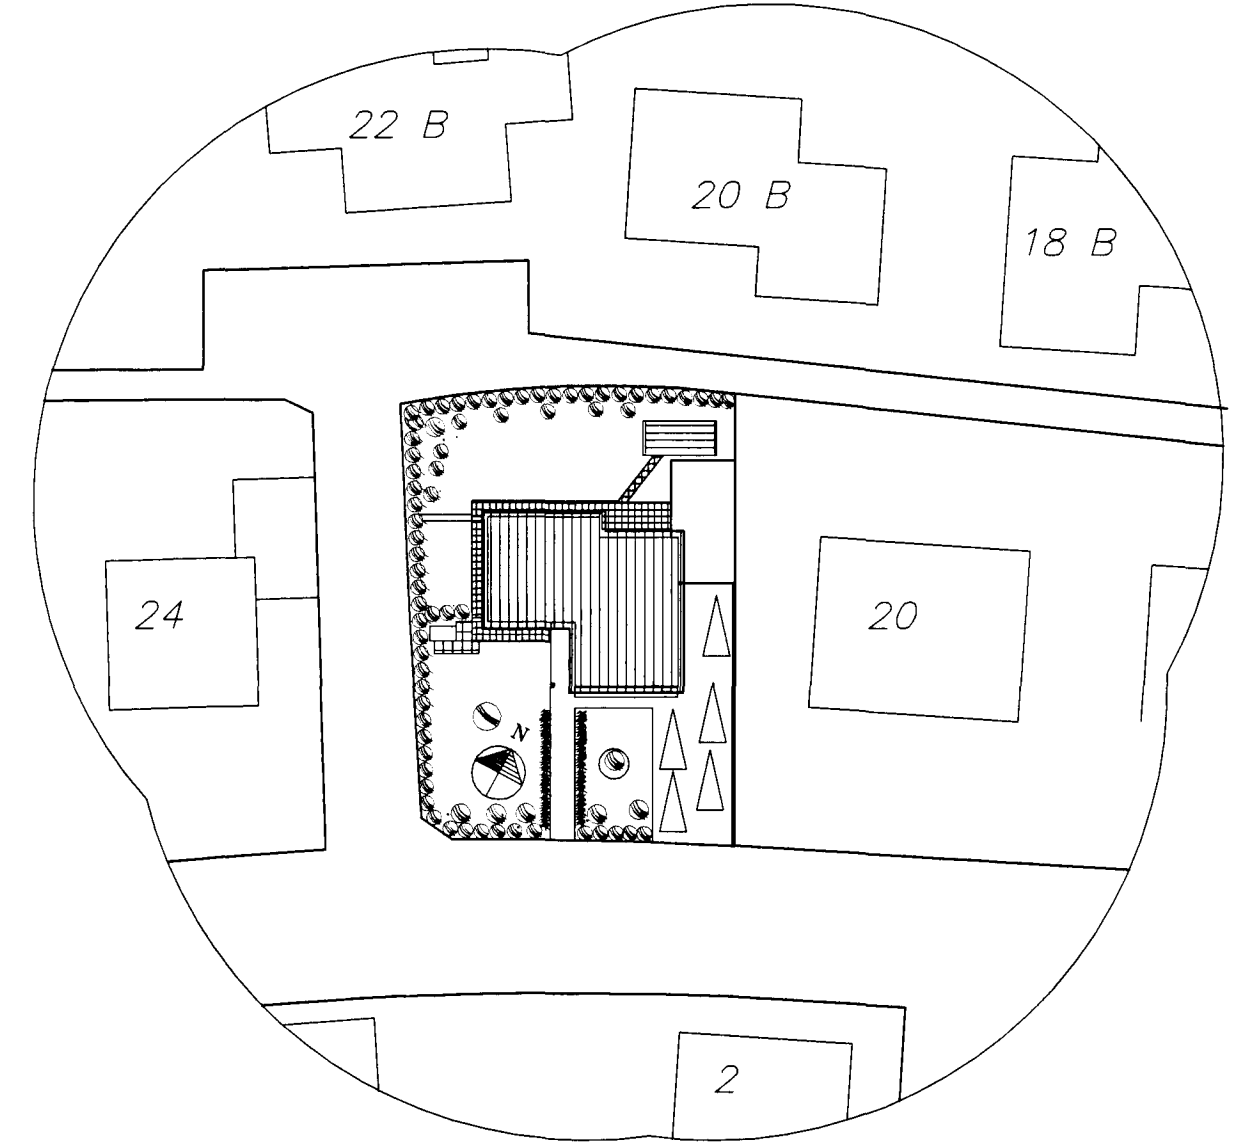

Afstaða
Mælikvarði 1:500

Samþykkt þann
3. OKT. 2001
Byggingarfulltrúinn í Hafnarfirði
F.h. Kristján Þórarinnsson

Byggingarfulltrúi
samþykkir erindið.
3. OKT. 2001
Bent skal á að samþykkt, jessi verður ekki
virk, fyrr en eftir skráningu eignaskipta-
yfirlýsingarinnar hjá Fasteignamat-
rákisins og þinglýsingu hennar.

Skýringar

Reyndarteikningar, v/ eignaskiptayfirlýsingar.

Brunvarnir verði uppfærðar samhlíða eðlilegu viðhaldi og endurbótum og
hurðir úr íbúðum í sameign verði af gerðinni EI-CS60.

Strendingur ehf. Verkræðipjónusta Reykjavíkuvægur 68 - 220 Hafnarfjörður Sími: 565 5640, Fax: 565 5641		Mðabarð 22, Hafnarfirði	
dags	breyting	nafn	
23.okt.2001	Skýringar, bunavarnir og merking steyptra veggja	pvgr	
		hannað:	AS júlí 2001
		teiknað:	JW júlí 2001
		Hafnarfirði	
		Ásmundur Sigvaldason kl. 240545-4119	
dagsetning:		teikn. nr:	mælikvarði:
júlí 2001		100	1:100, 1:500