



Samþykkt á fundi bygginga-
naftndar þ. 15. 8. 1973
BYGGINGAFLUTEIÐINN
I HAFNAFIRÐI
S. Kjartansson


Ystu málk. bilg. af Suðurgötu
skulu ekki vera lengra frá
hvísi en 4.0 m
MÓABARÐ F. Sig.

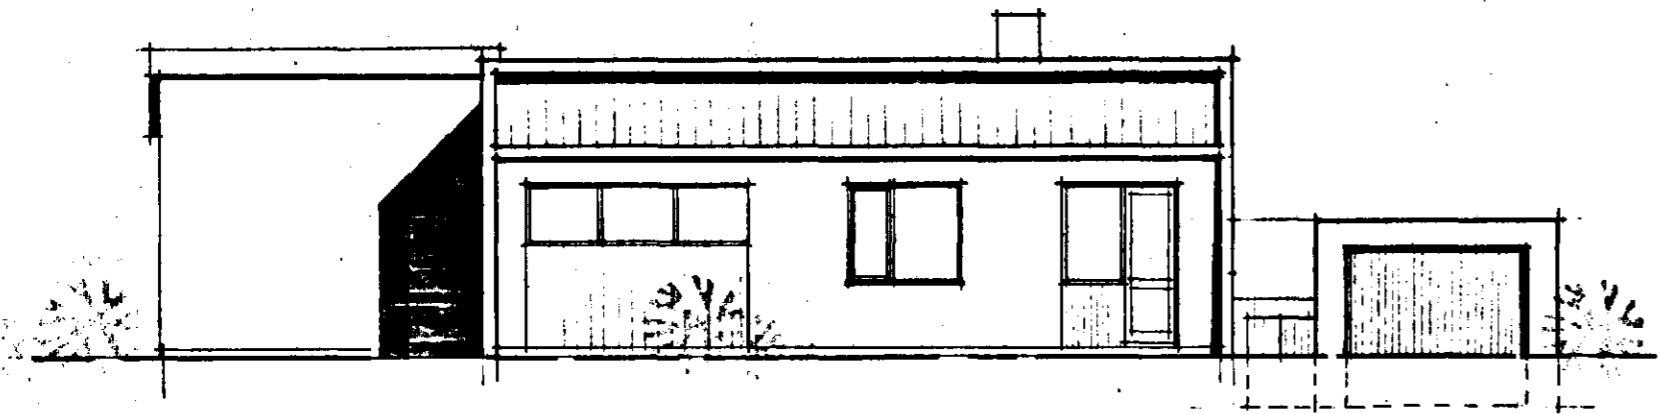


SUÐUR

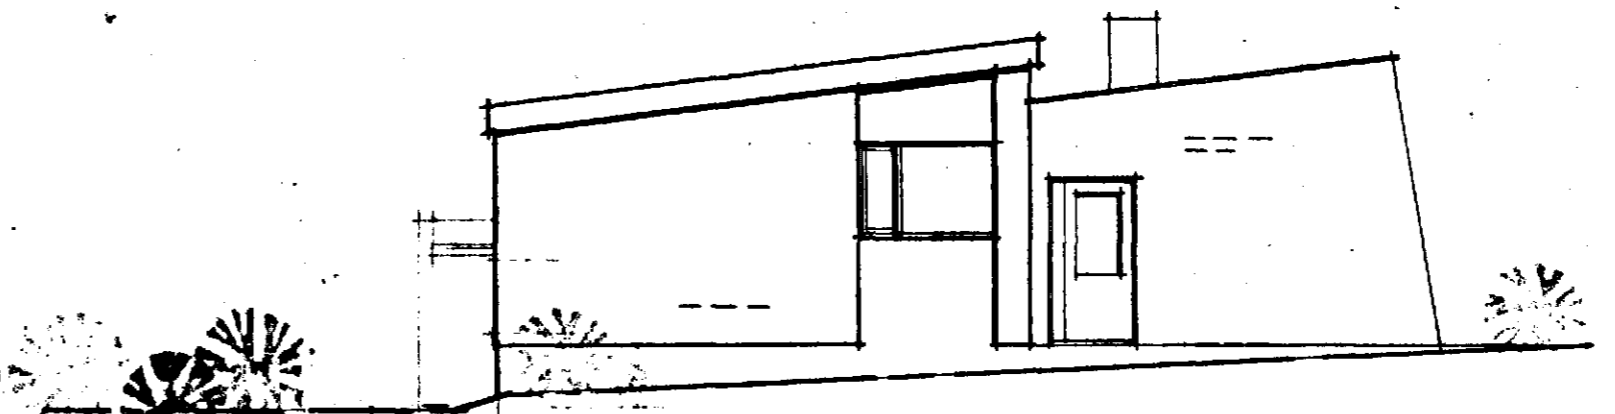



VESTUR

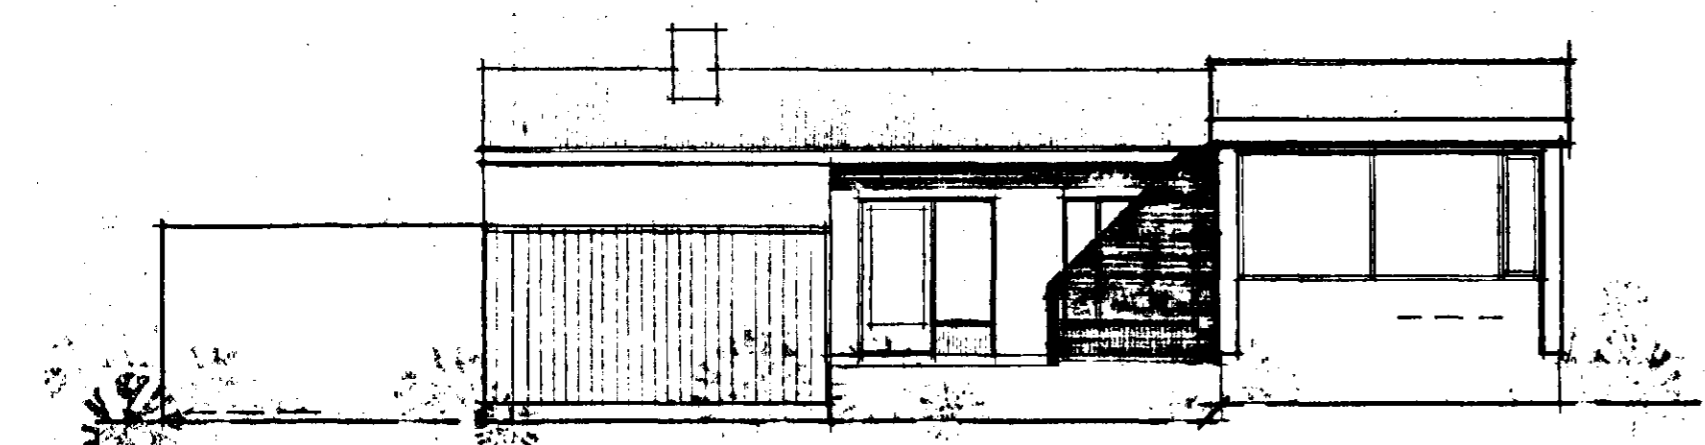


NORÐUR

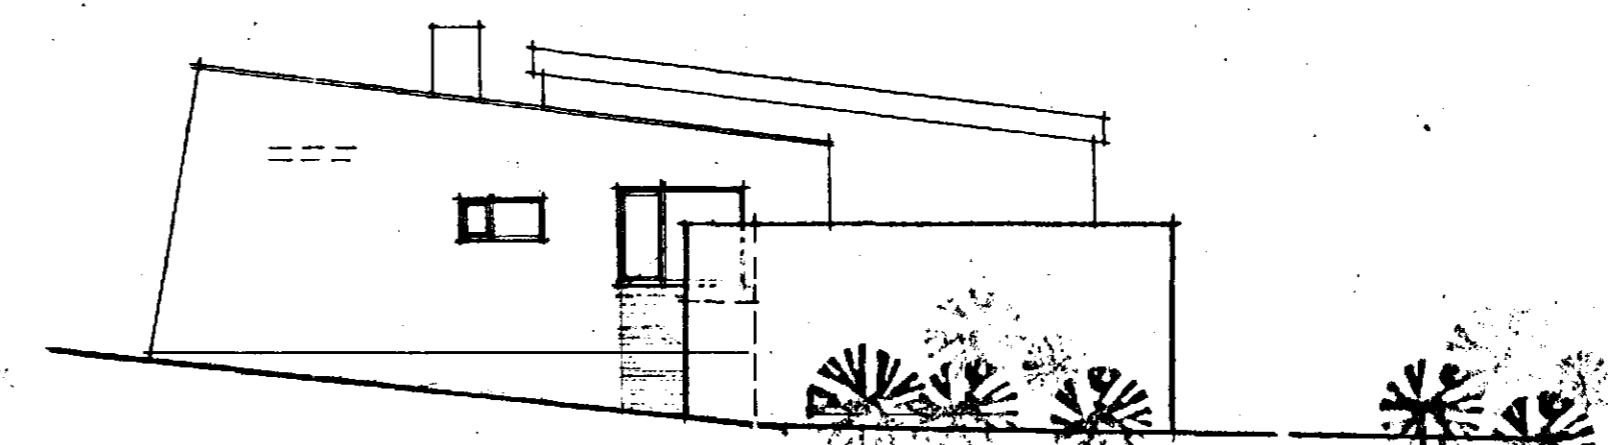


AUSTUR

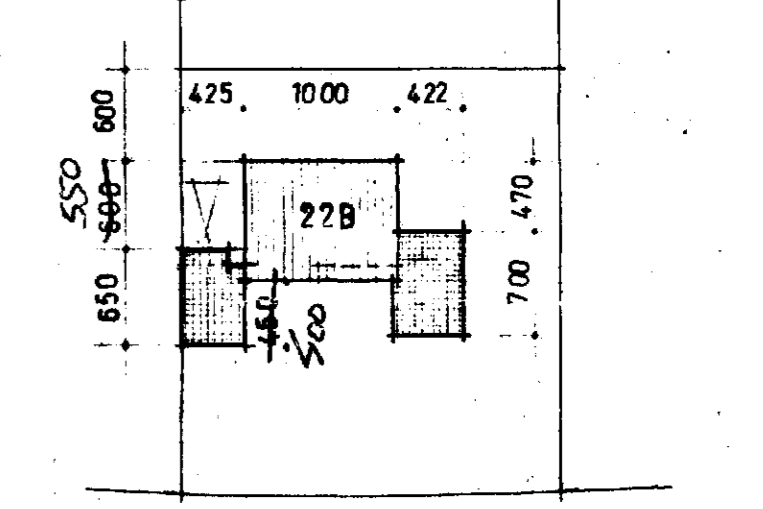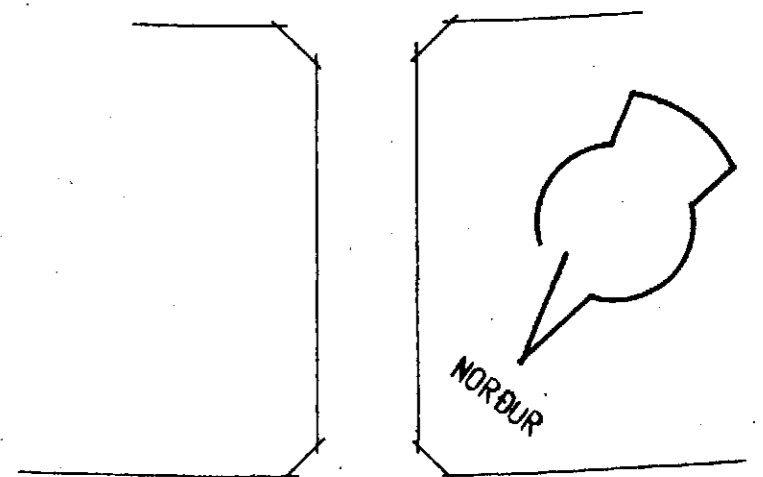


SUÐURGATA
AFSTÖÐUMYND 1:500

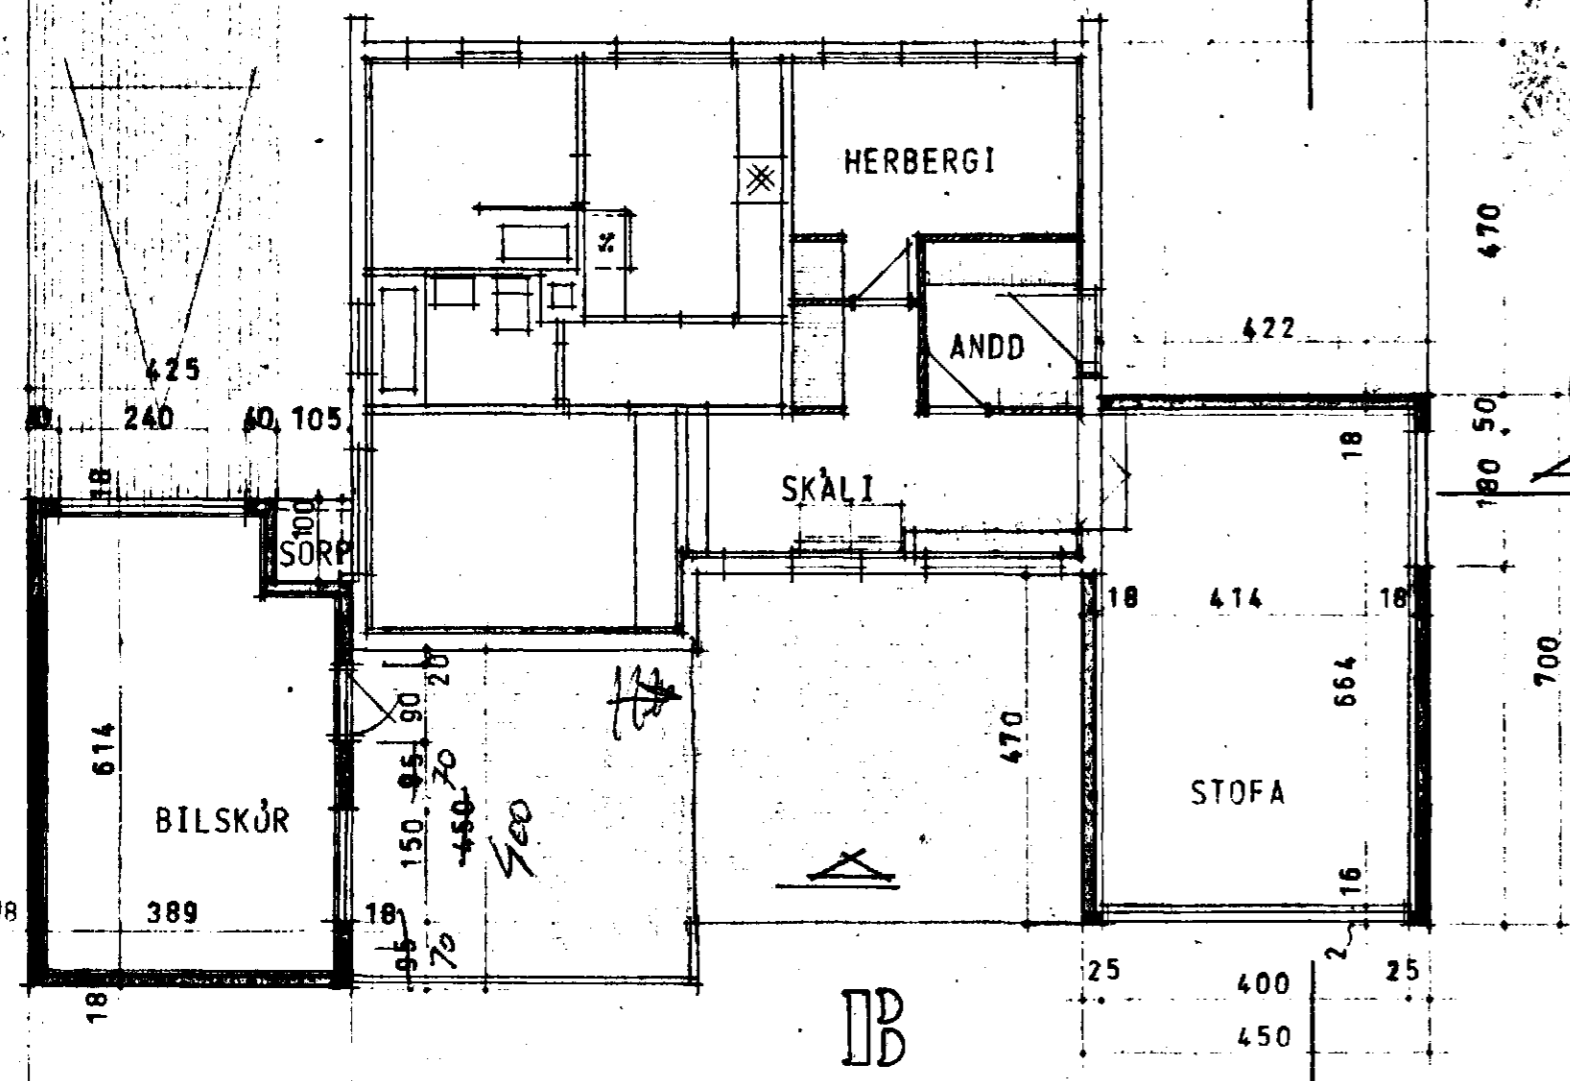


GRUNNMYND

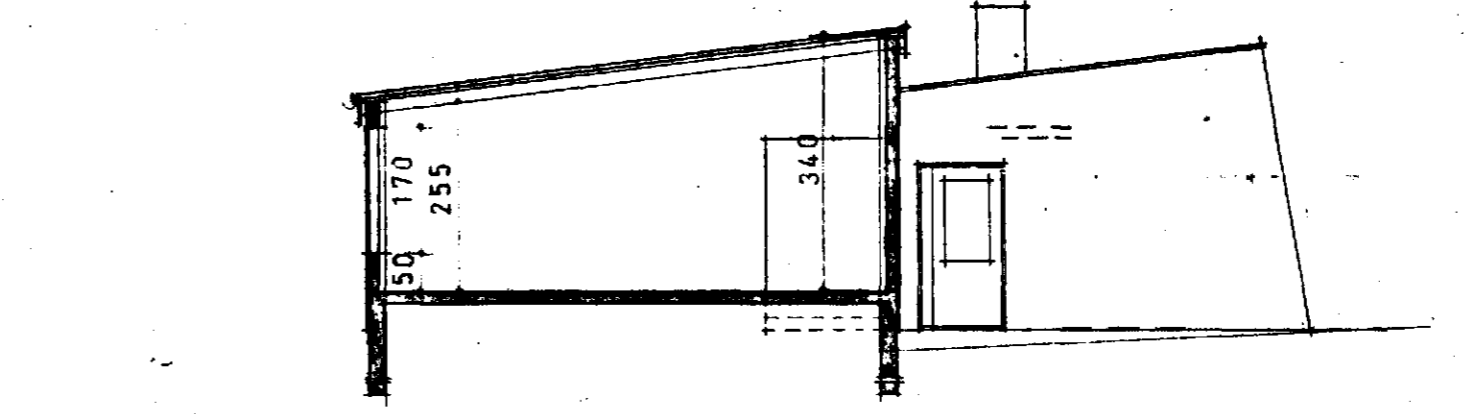

SNÍÐ A - A

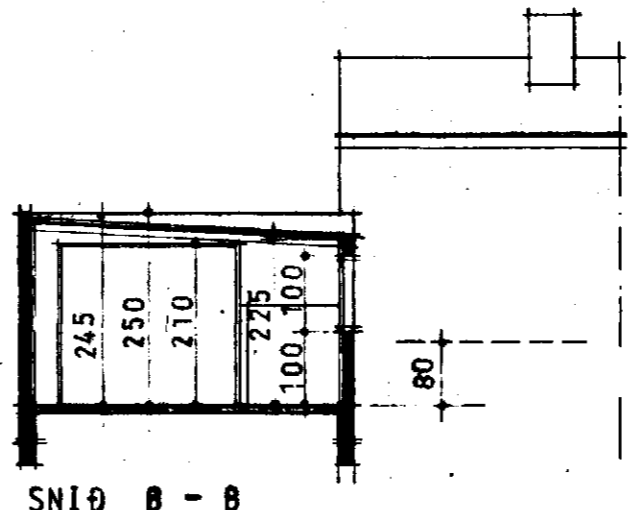

SNÍÐ B - B

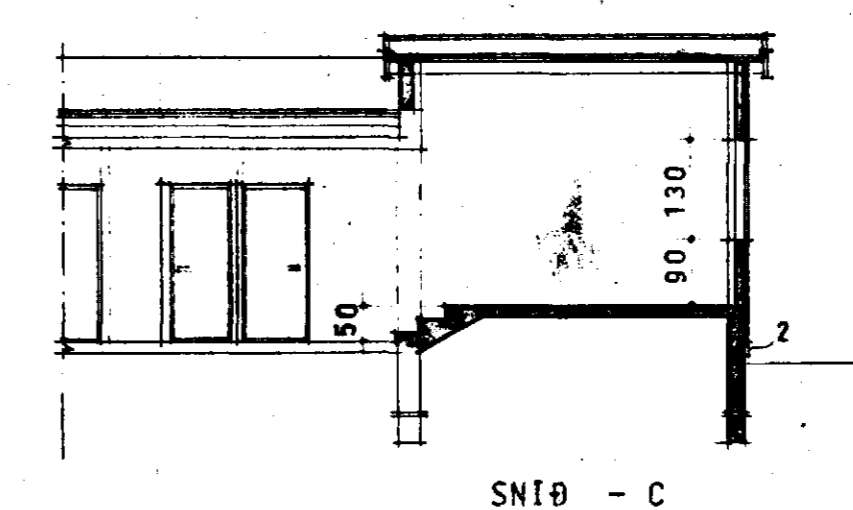

SNÍÐ C - C

VERKEFNI MÓABARÐ 22 B, HAFNAFIRÐI	MÁL 1:100, 1:500	DAGB. MAÍ '73
	TEIKN. Rósi Dn.	BR. JÚLÍ '73
VIÐBYGGING OG BÍLSKÚR GRUNNMYND OG SNÍÐ	BANKI Sig. Jóhannsson	VERK NR. 1194
		TEIKN NR.
TEIKNISTOFAN, SKÓLAVORÐUSTÍG 46,		SÍMI 21930