



Móabará nr. 26.

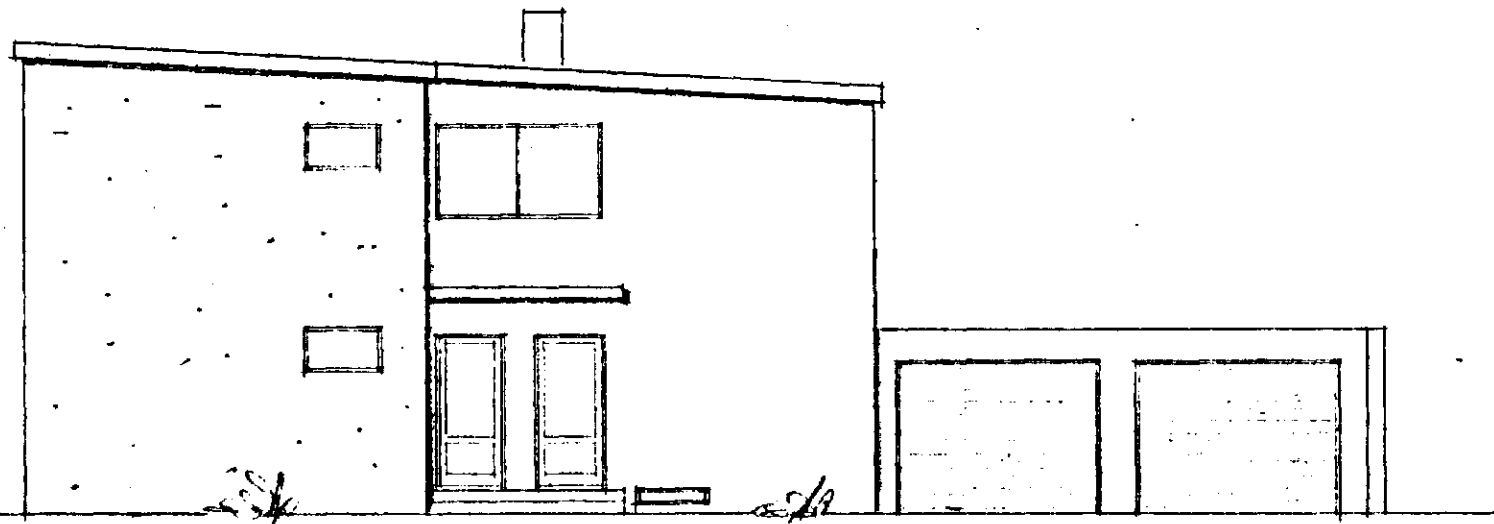


Suð-austur

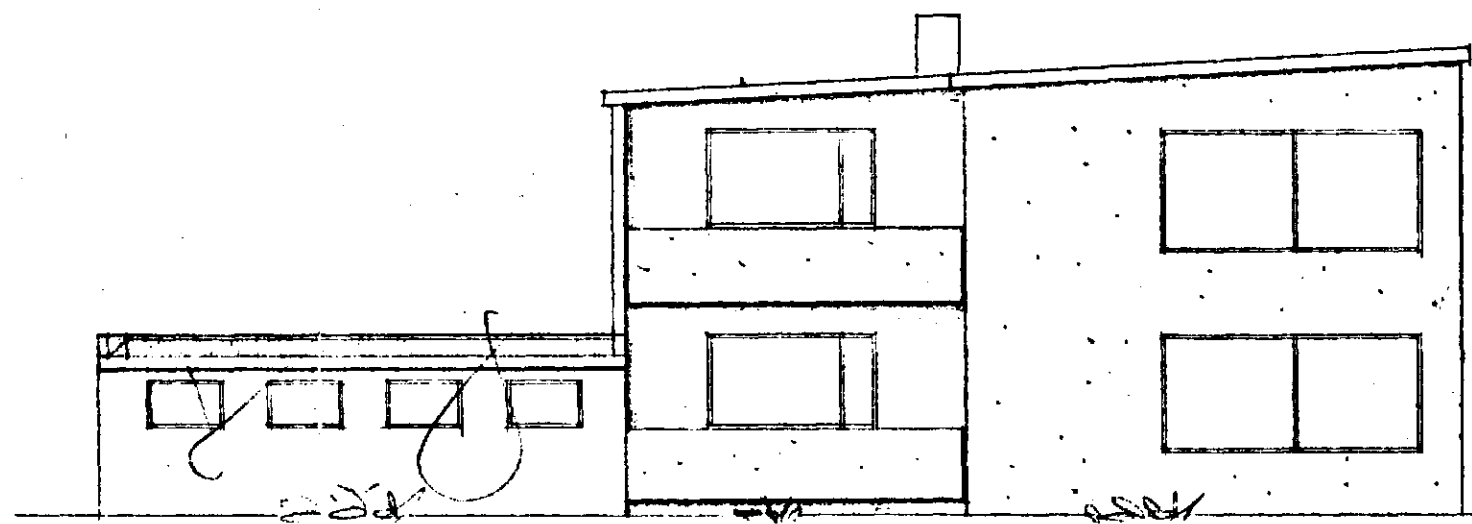

Norð-vestur

Samþykkt á fundi bygginga-  
nefndar þ. 14 / 10 / 1960  
BYGGINGAFULLTRÚINN  
Í HAFNARFIRDI

Staðfesting Jóns Þorlákssonar  
Sigurðinn Jónsson og Þórir  
Minn

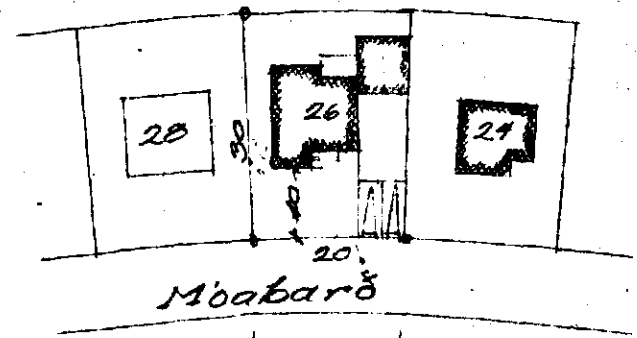


R = 320 m

Afstöðimynd 1:1000

Endursétt

Samþykkt á fundi bygginga-  
nefndar þ. 20 / 6 / 1979  
BYGGINGAFULLTRÚINN  
Í HAFNARFIRDI  
E. Sigurðsson

Jálfjant samþ. á hún  
erð þetta í mynduðum  
og loftplata slúgja  
og slúgja fellur mör á  
hl.


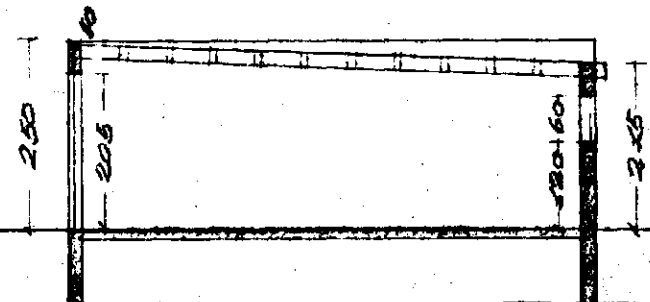


Sníð af bílgeymslu


Reykjavík í október 1960  
Magnús Einarsson

Bílgeymslur  
ca. yfirlitsmynd

Mál 1:100

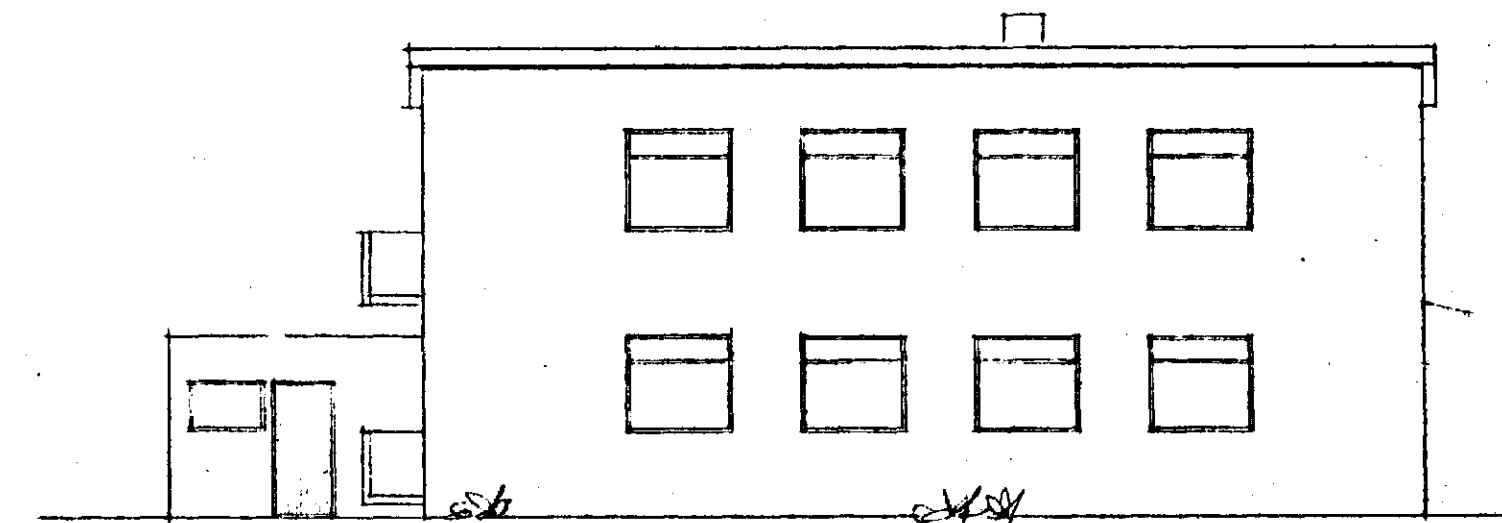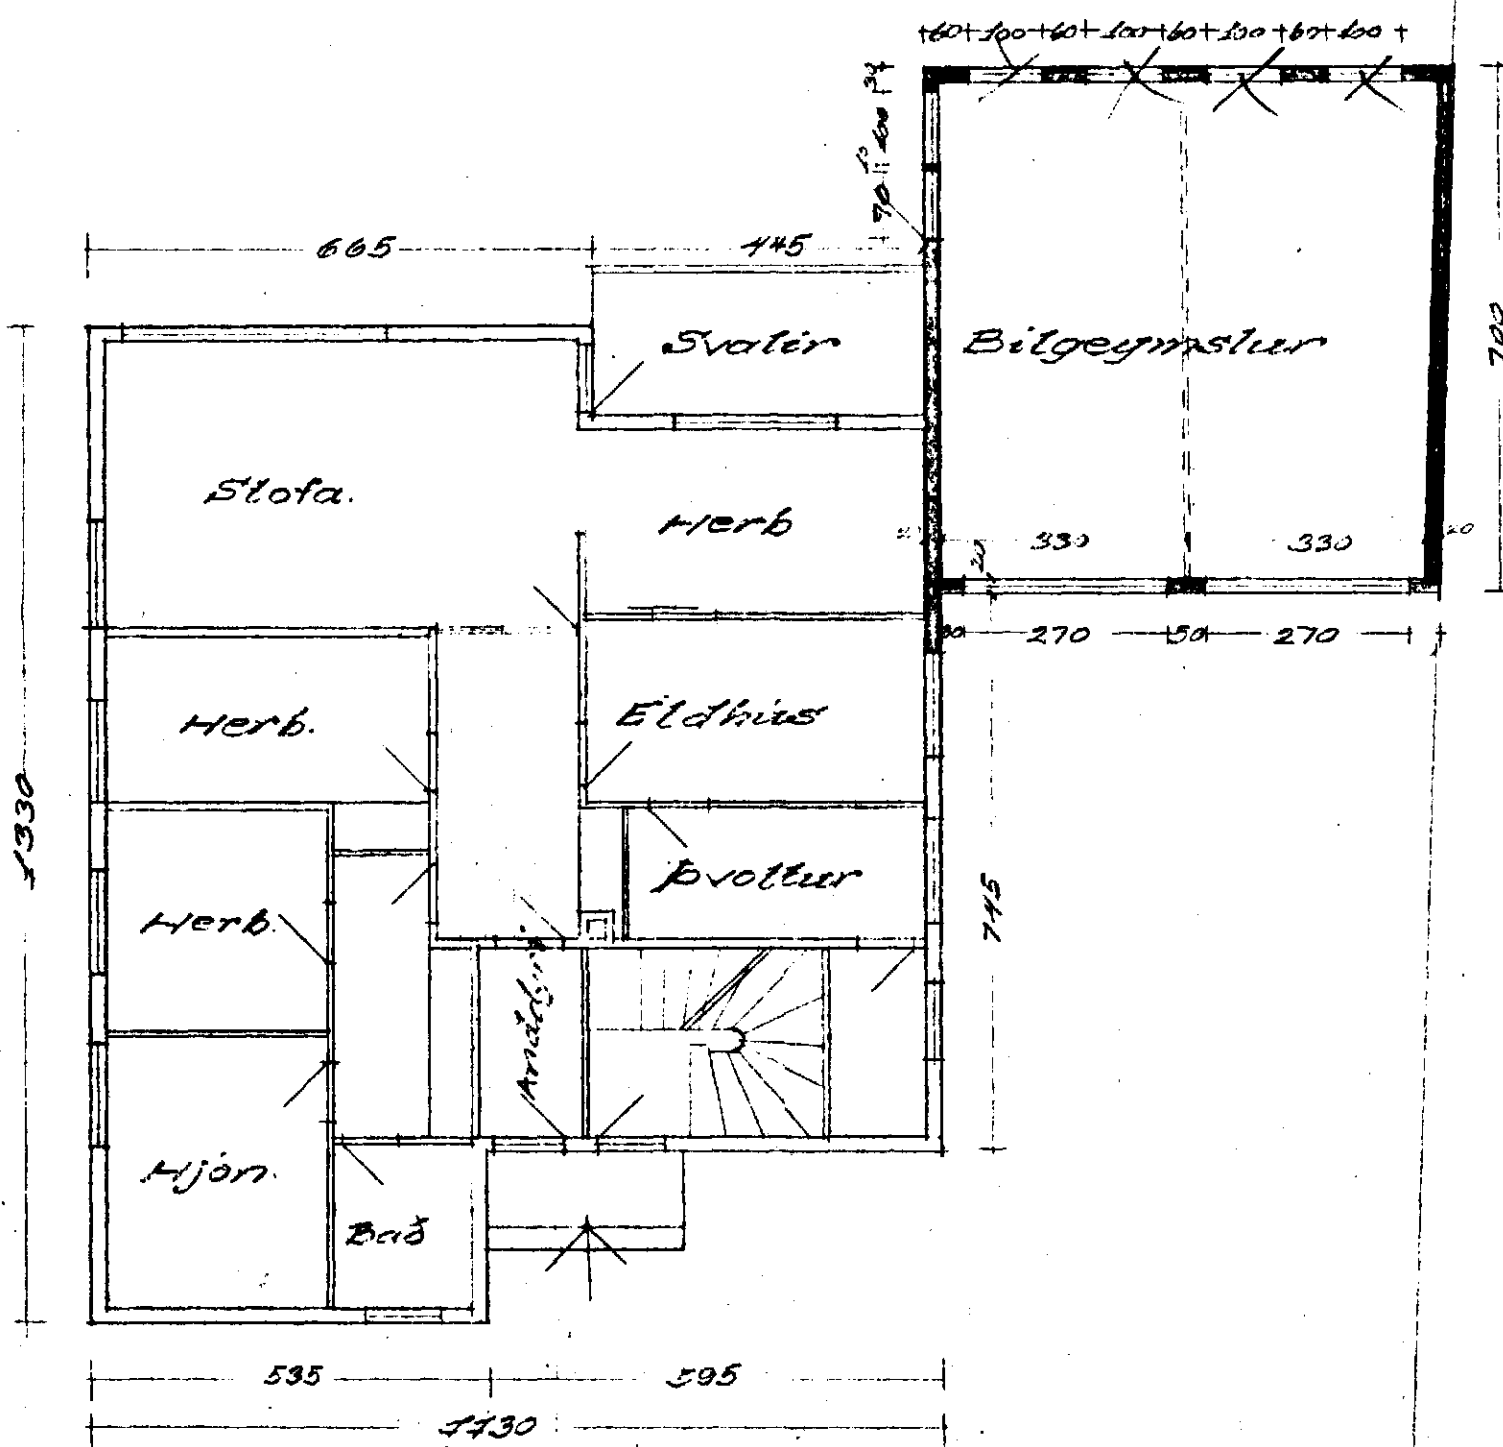

Suð-vestur

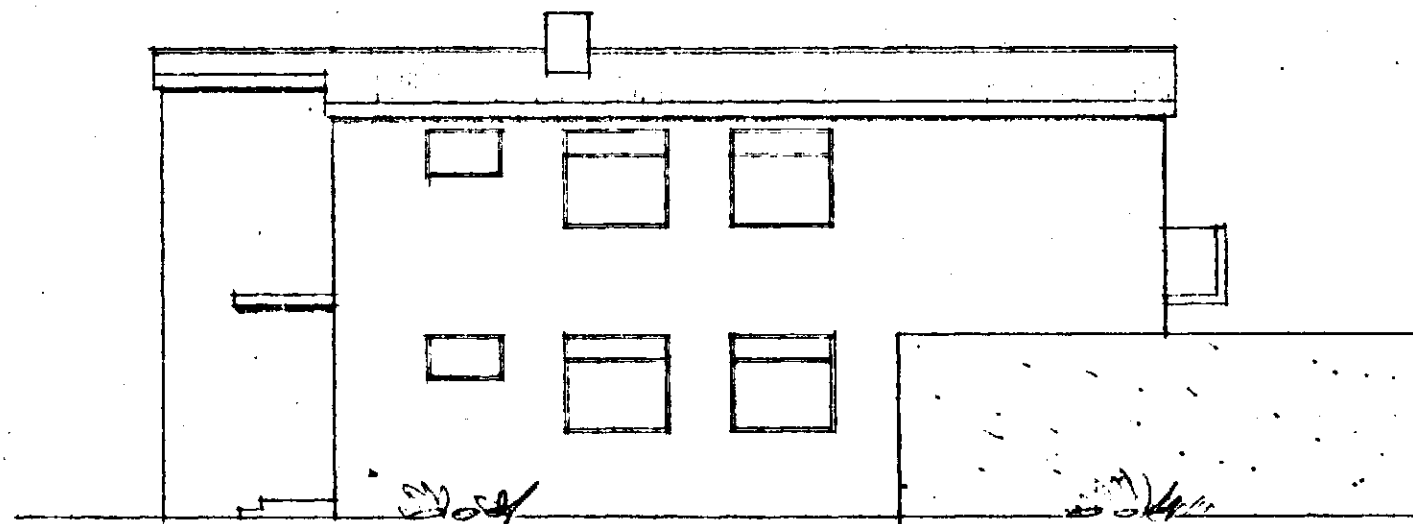

Norð-austur