



Móabaráð nr 26

665 465  
50 350 265 115 220 110 20

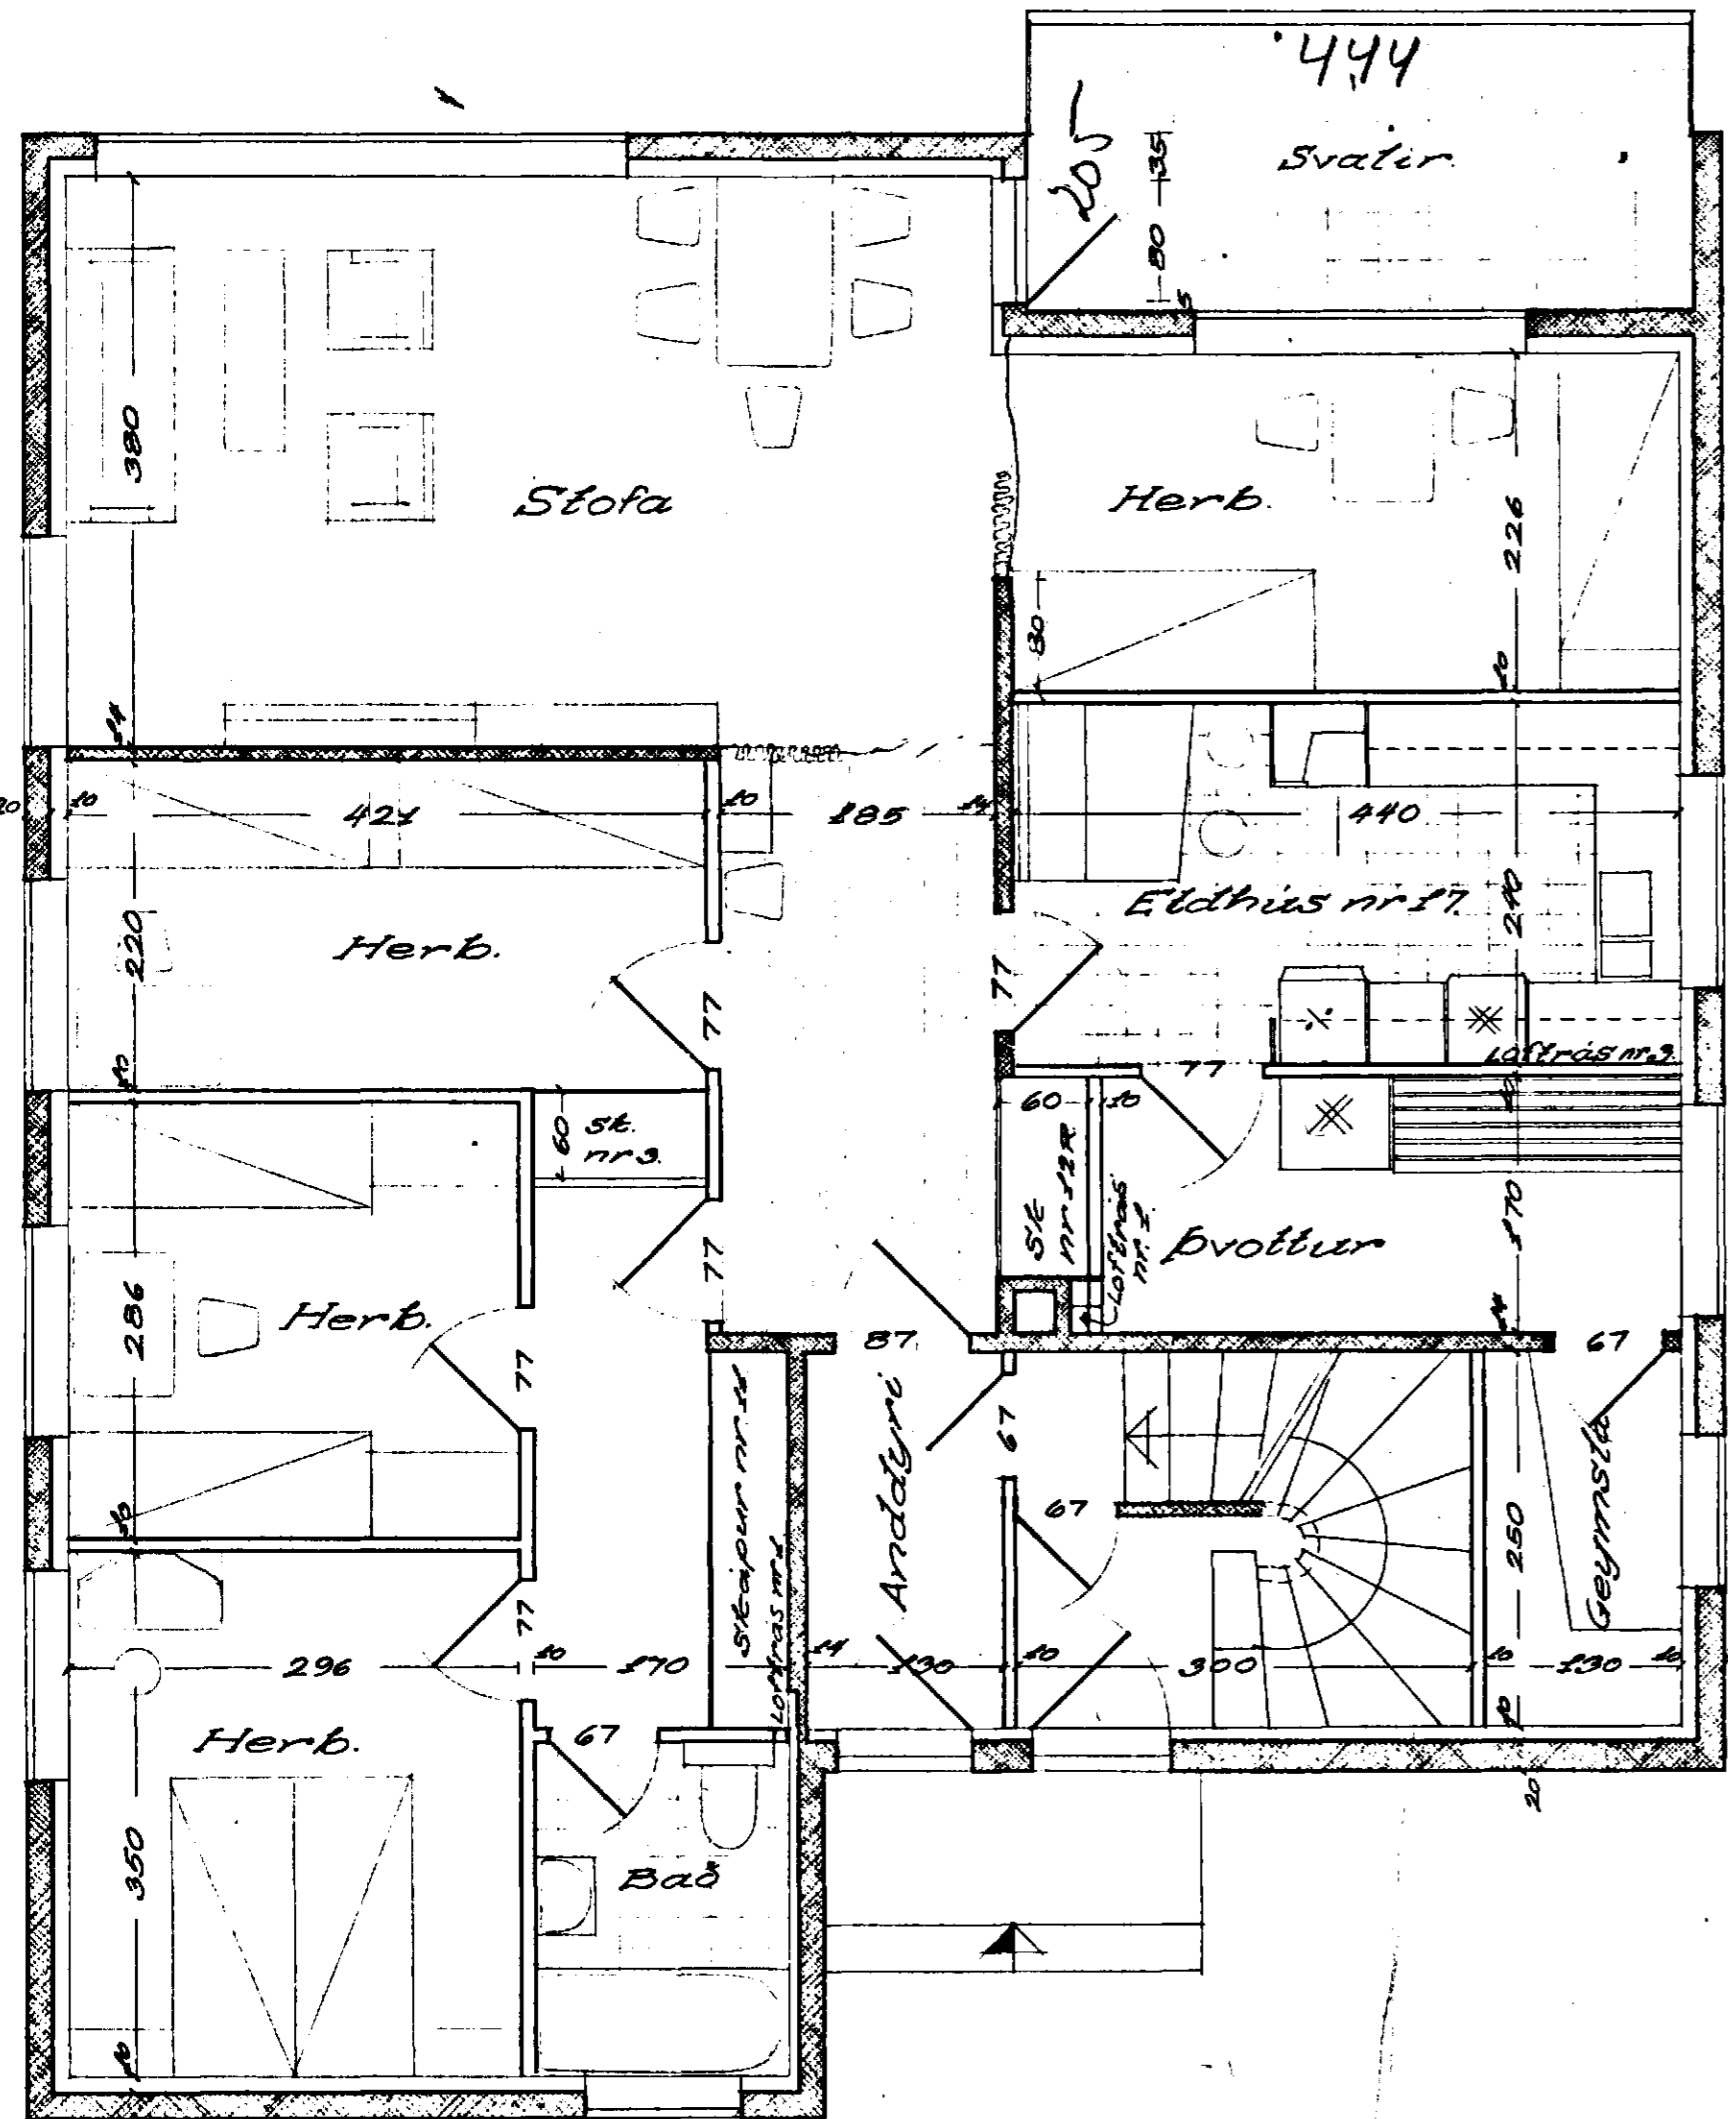


375 100 60 90 40 90 365  
535 595  
1130

1. Hæð.

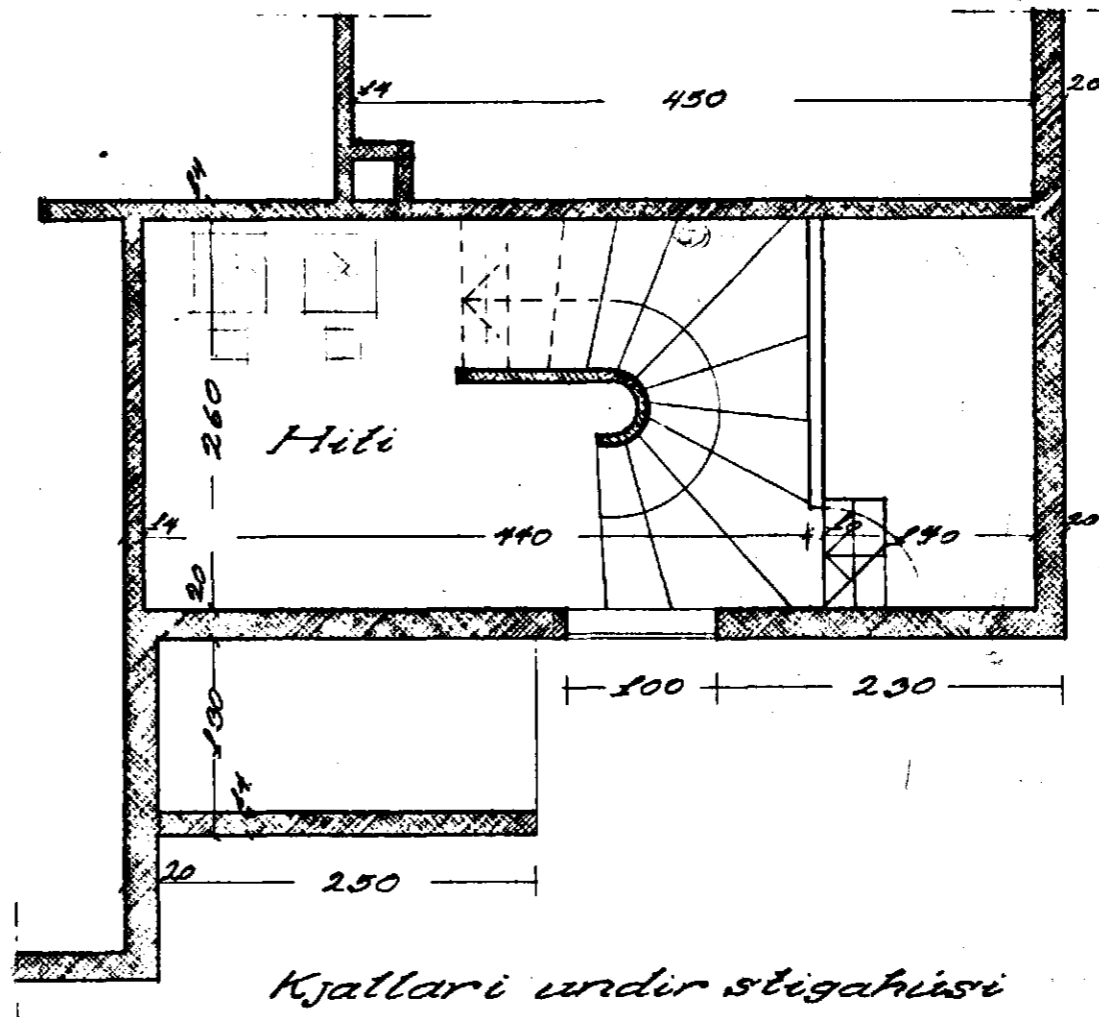

Kjallari undir stigahúsi

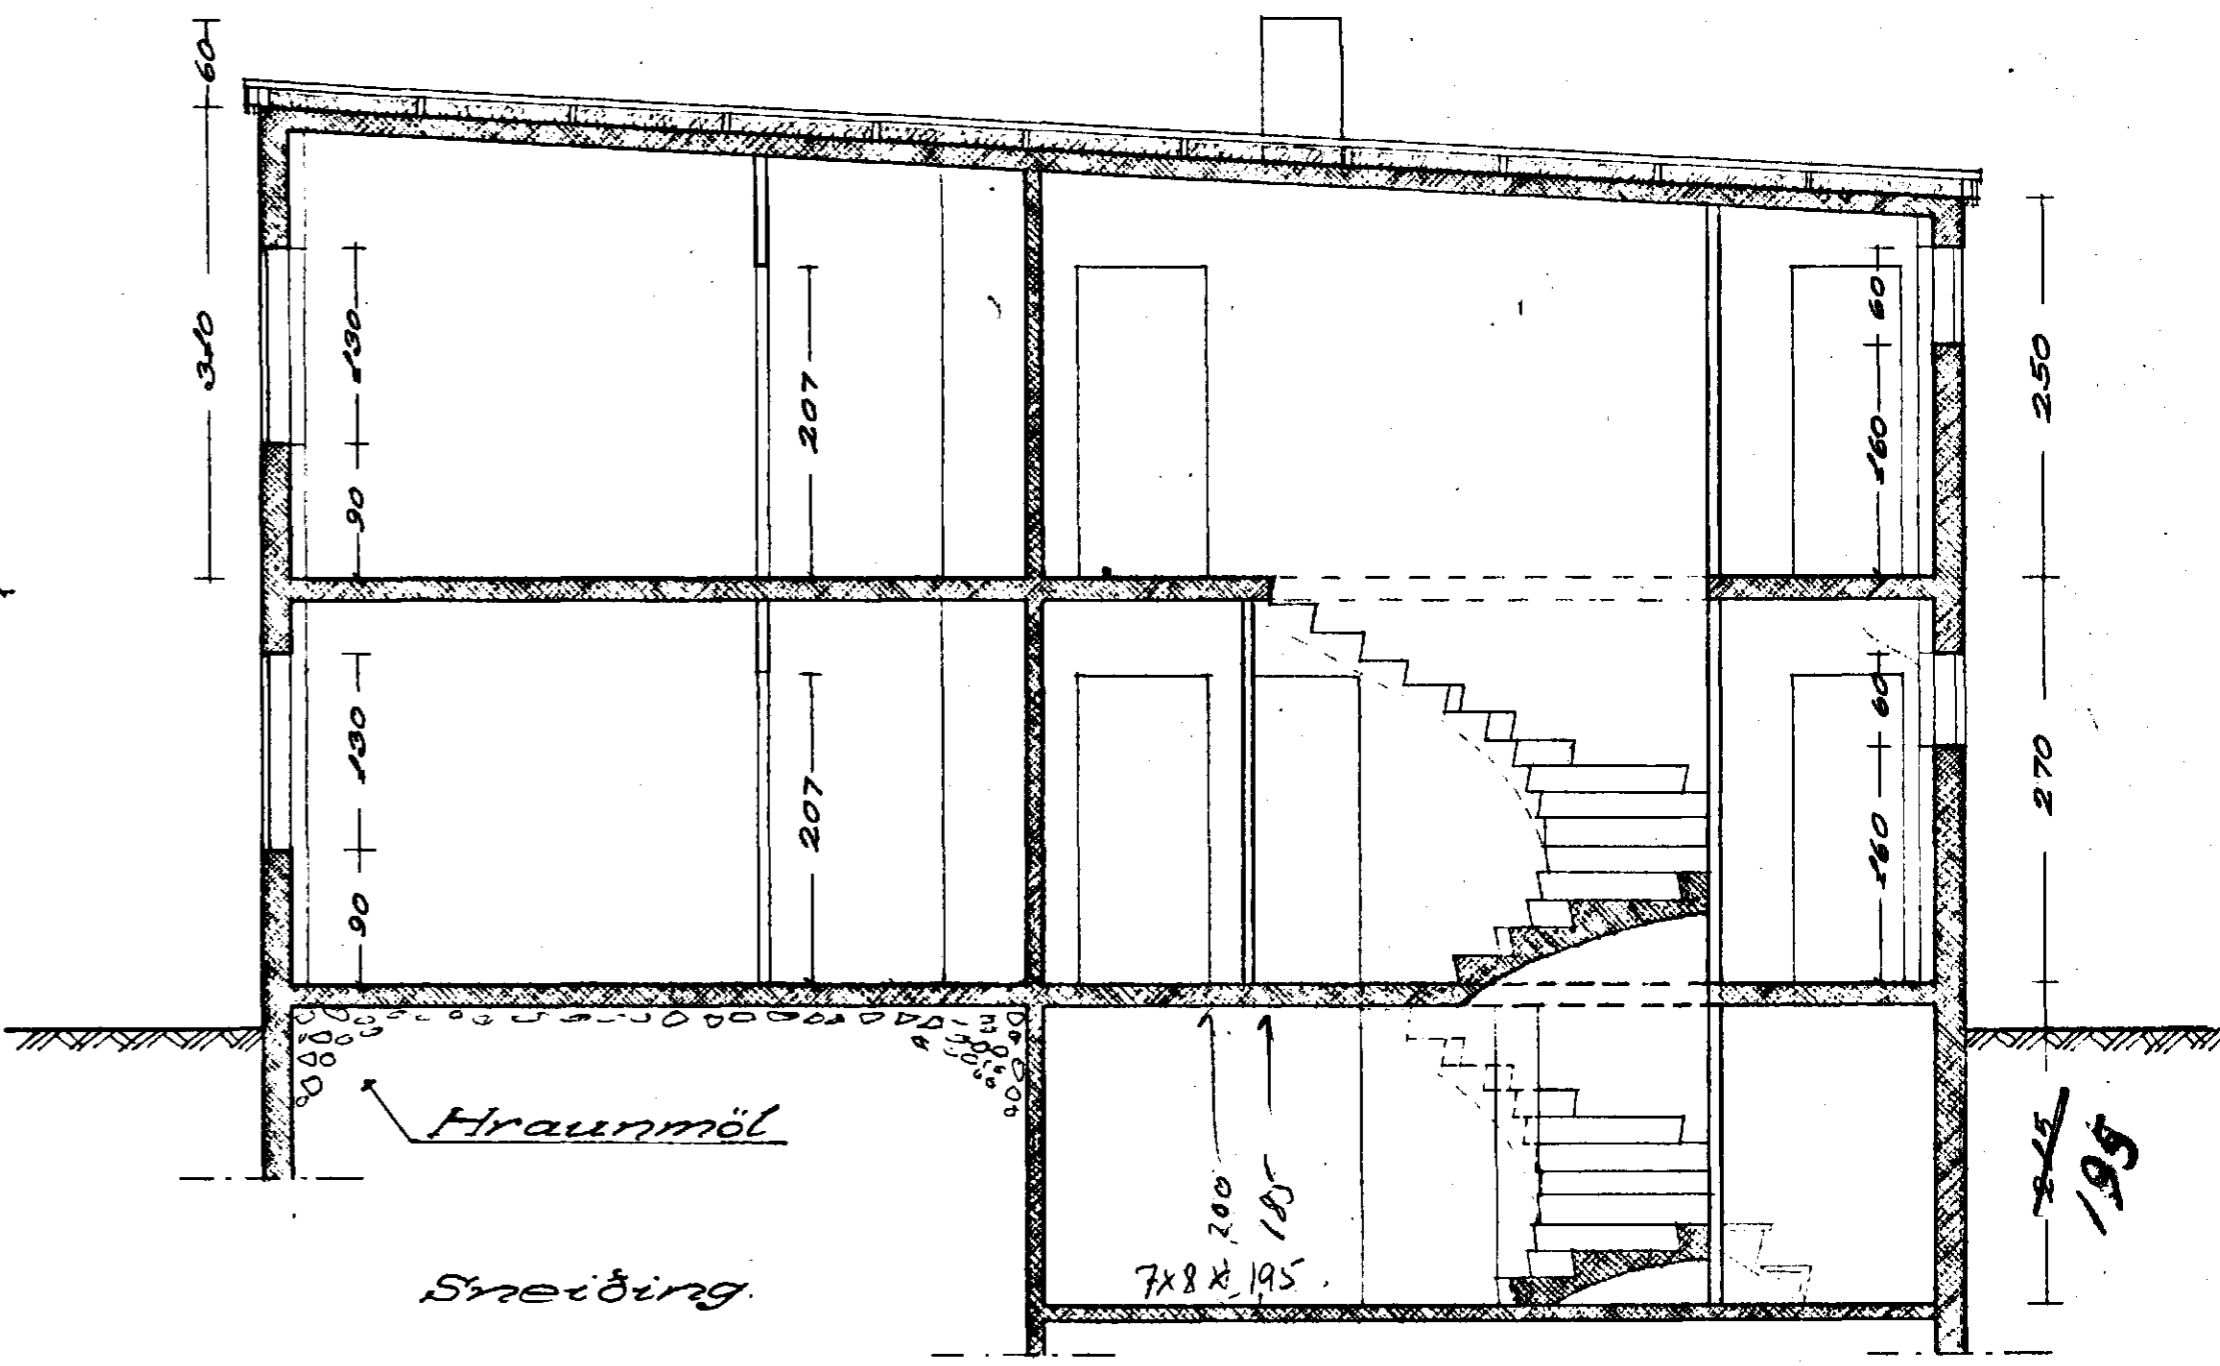

Sneiðing

Flatarmát = 131,02 m²

Eftirbúin á gluggum er 220 cm frá gólfu.

Samþykkt á fundi bygginga-  
nefndar þ. 14 / 10 / 1960  
BYGGINGAFLUTRÚINN  
Í HAFNARFIRÐI

Kjallari I. hæð  
Valdeir Jónsson  
húsnáttur  
Pjetursteinn Jónsson  
Múrari  
II. hæð  
Fimbofi Hallur.

Flúsnáttisráðgjafar ritisins	Verð 121	Bt. 1
Grunnmyndir og sneiðing	September 1960	
Mál 1:50	Magnús Þorvarðsson	
	Haldór Halldórsson	