




Samþykkt á fundi bygginga-
nefndar þ. 25. 4. 1973
BYGGINGARÁÐUNEFNDIN
Í HAFNARFIRÐI
S. Sigurðsson

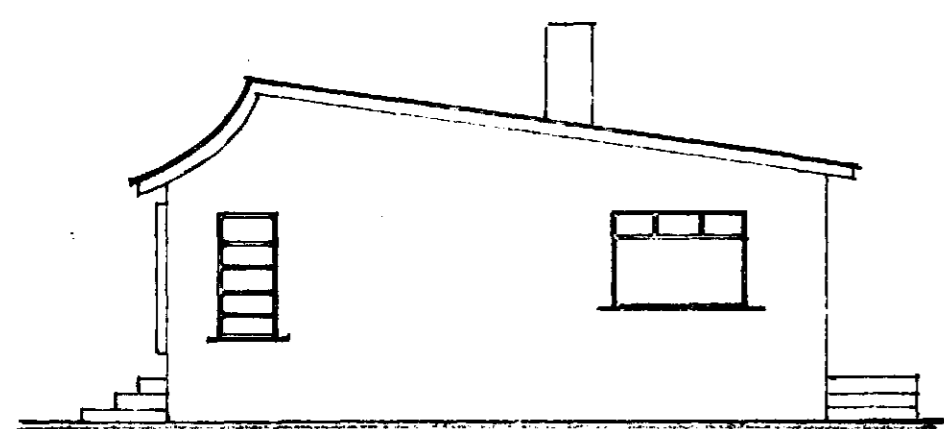


Suðvestur

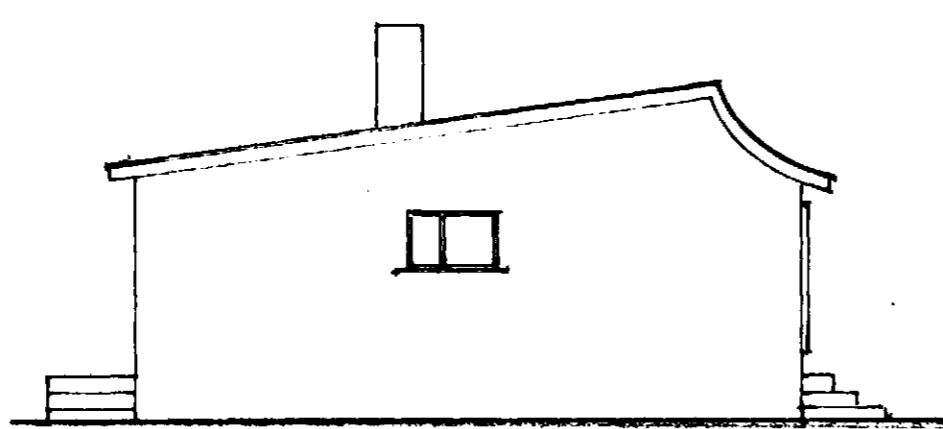

Norðaustur

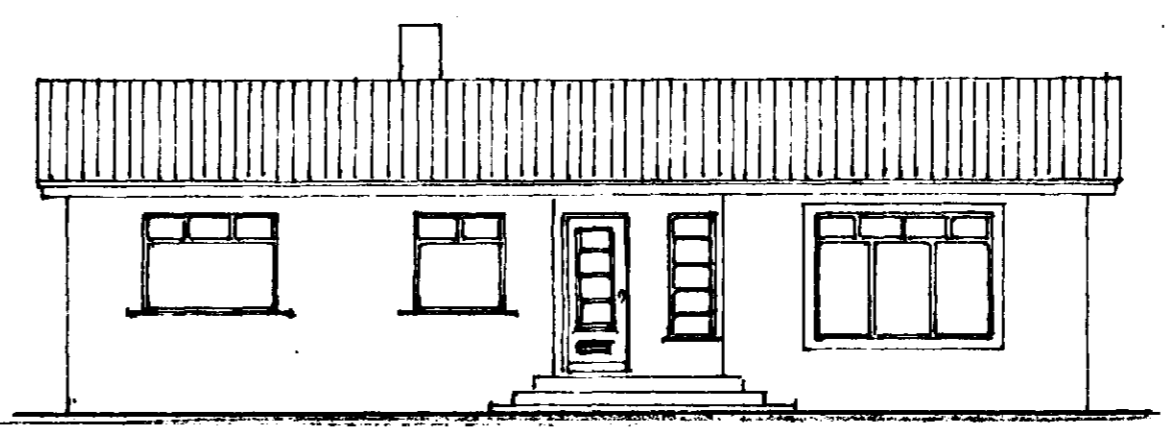


Nordvestur

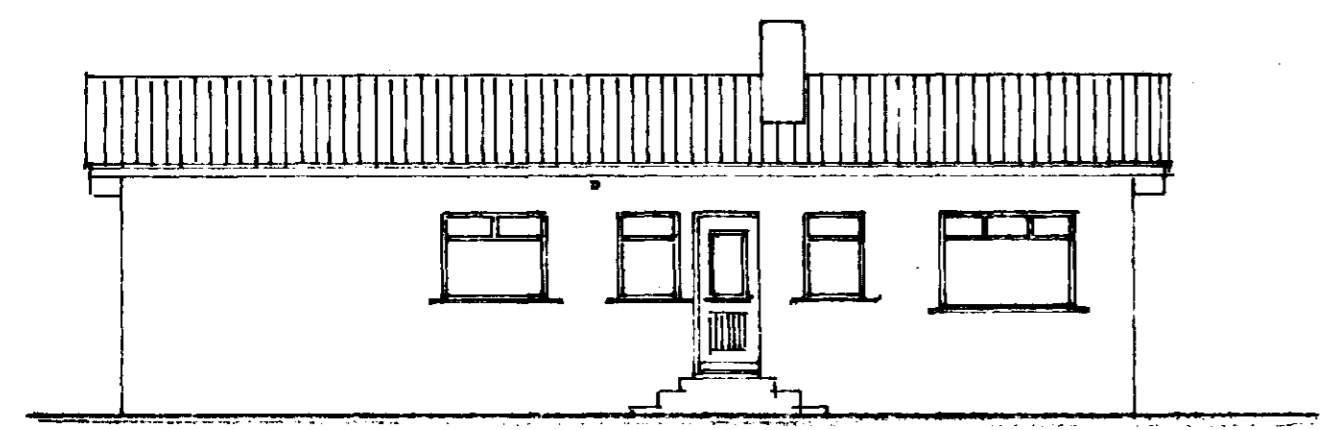


Suðaustur

FYRIR BREYTINGU


EFTIR BREYTINGU

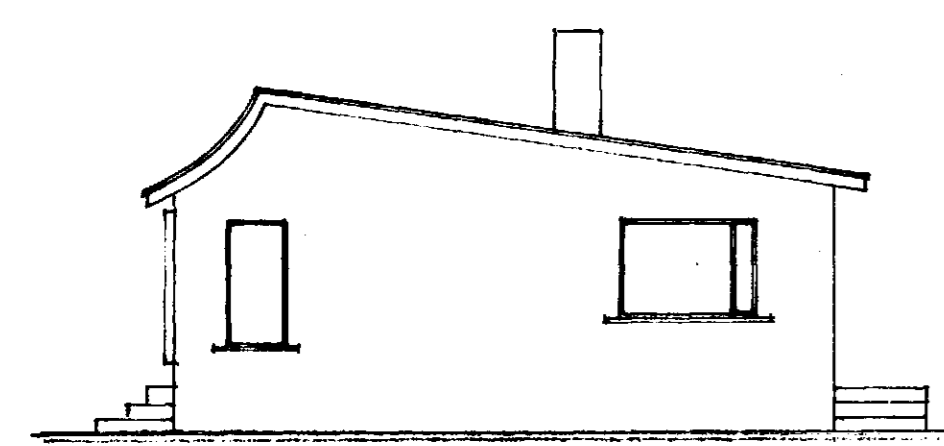


Suðvestur

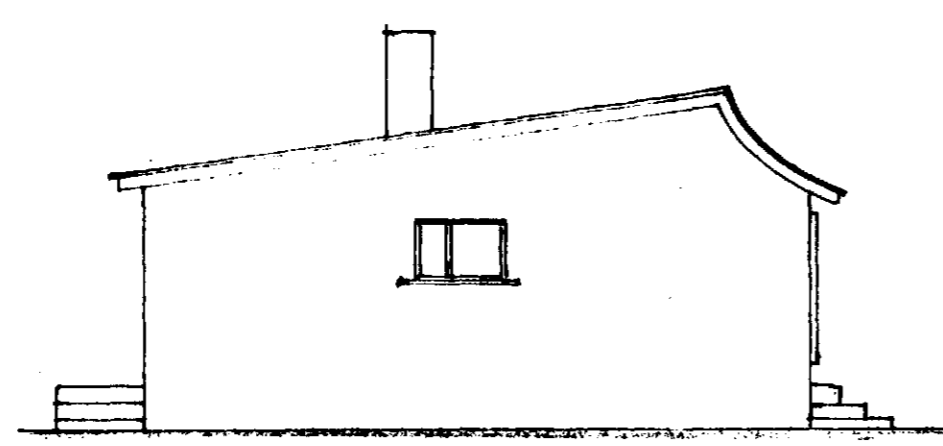

Norðaustur

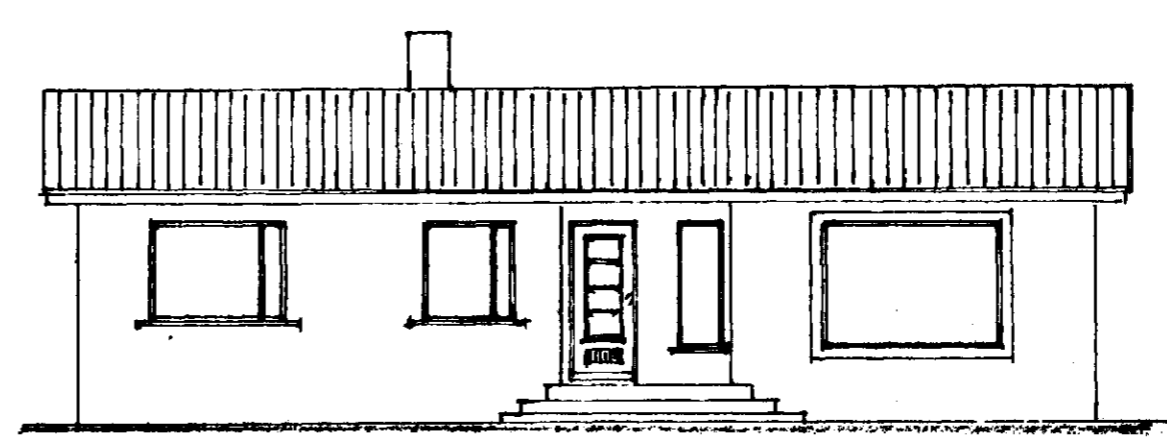

Nordvestur

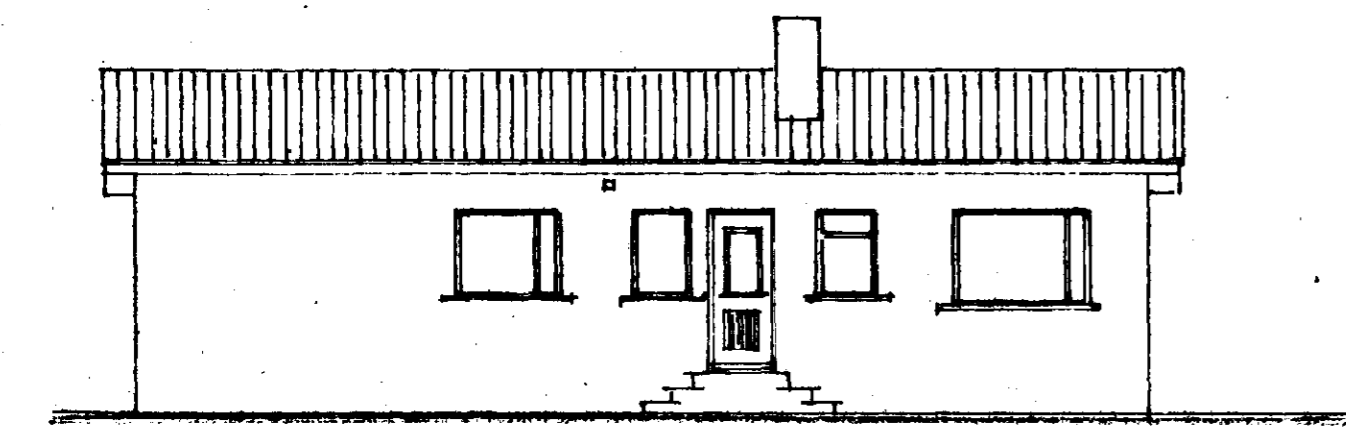

Suðaustur

MÓBARD NR 27
GLUGGABREYTING

ÚTLIT 1:100

Hafnarfirði 5. apríl 1973
S. Sigurðsson

TEIKN.
S. P. Pálsson