


Móabaráð nr. 28

Samþykkt á fundi bygginga-
nefndar þ. 5/9 1962


BYGGINGARPLAÐRÚNN
I HAFNARARÐI

Jon Bergsson

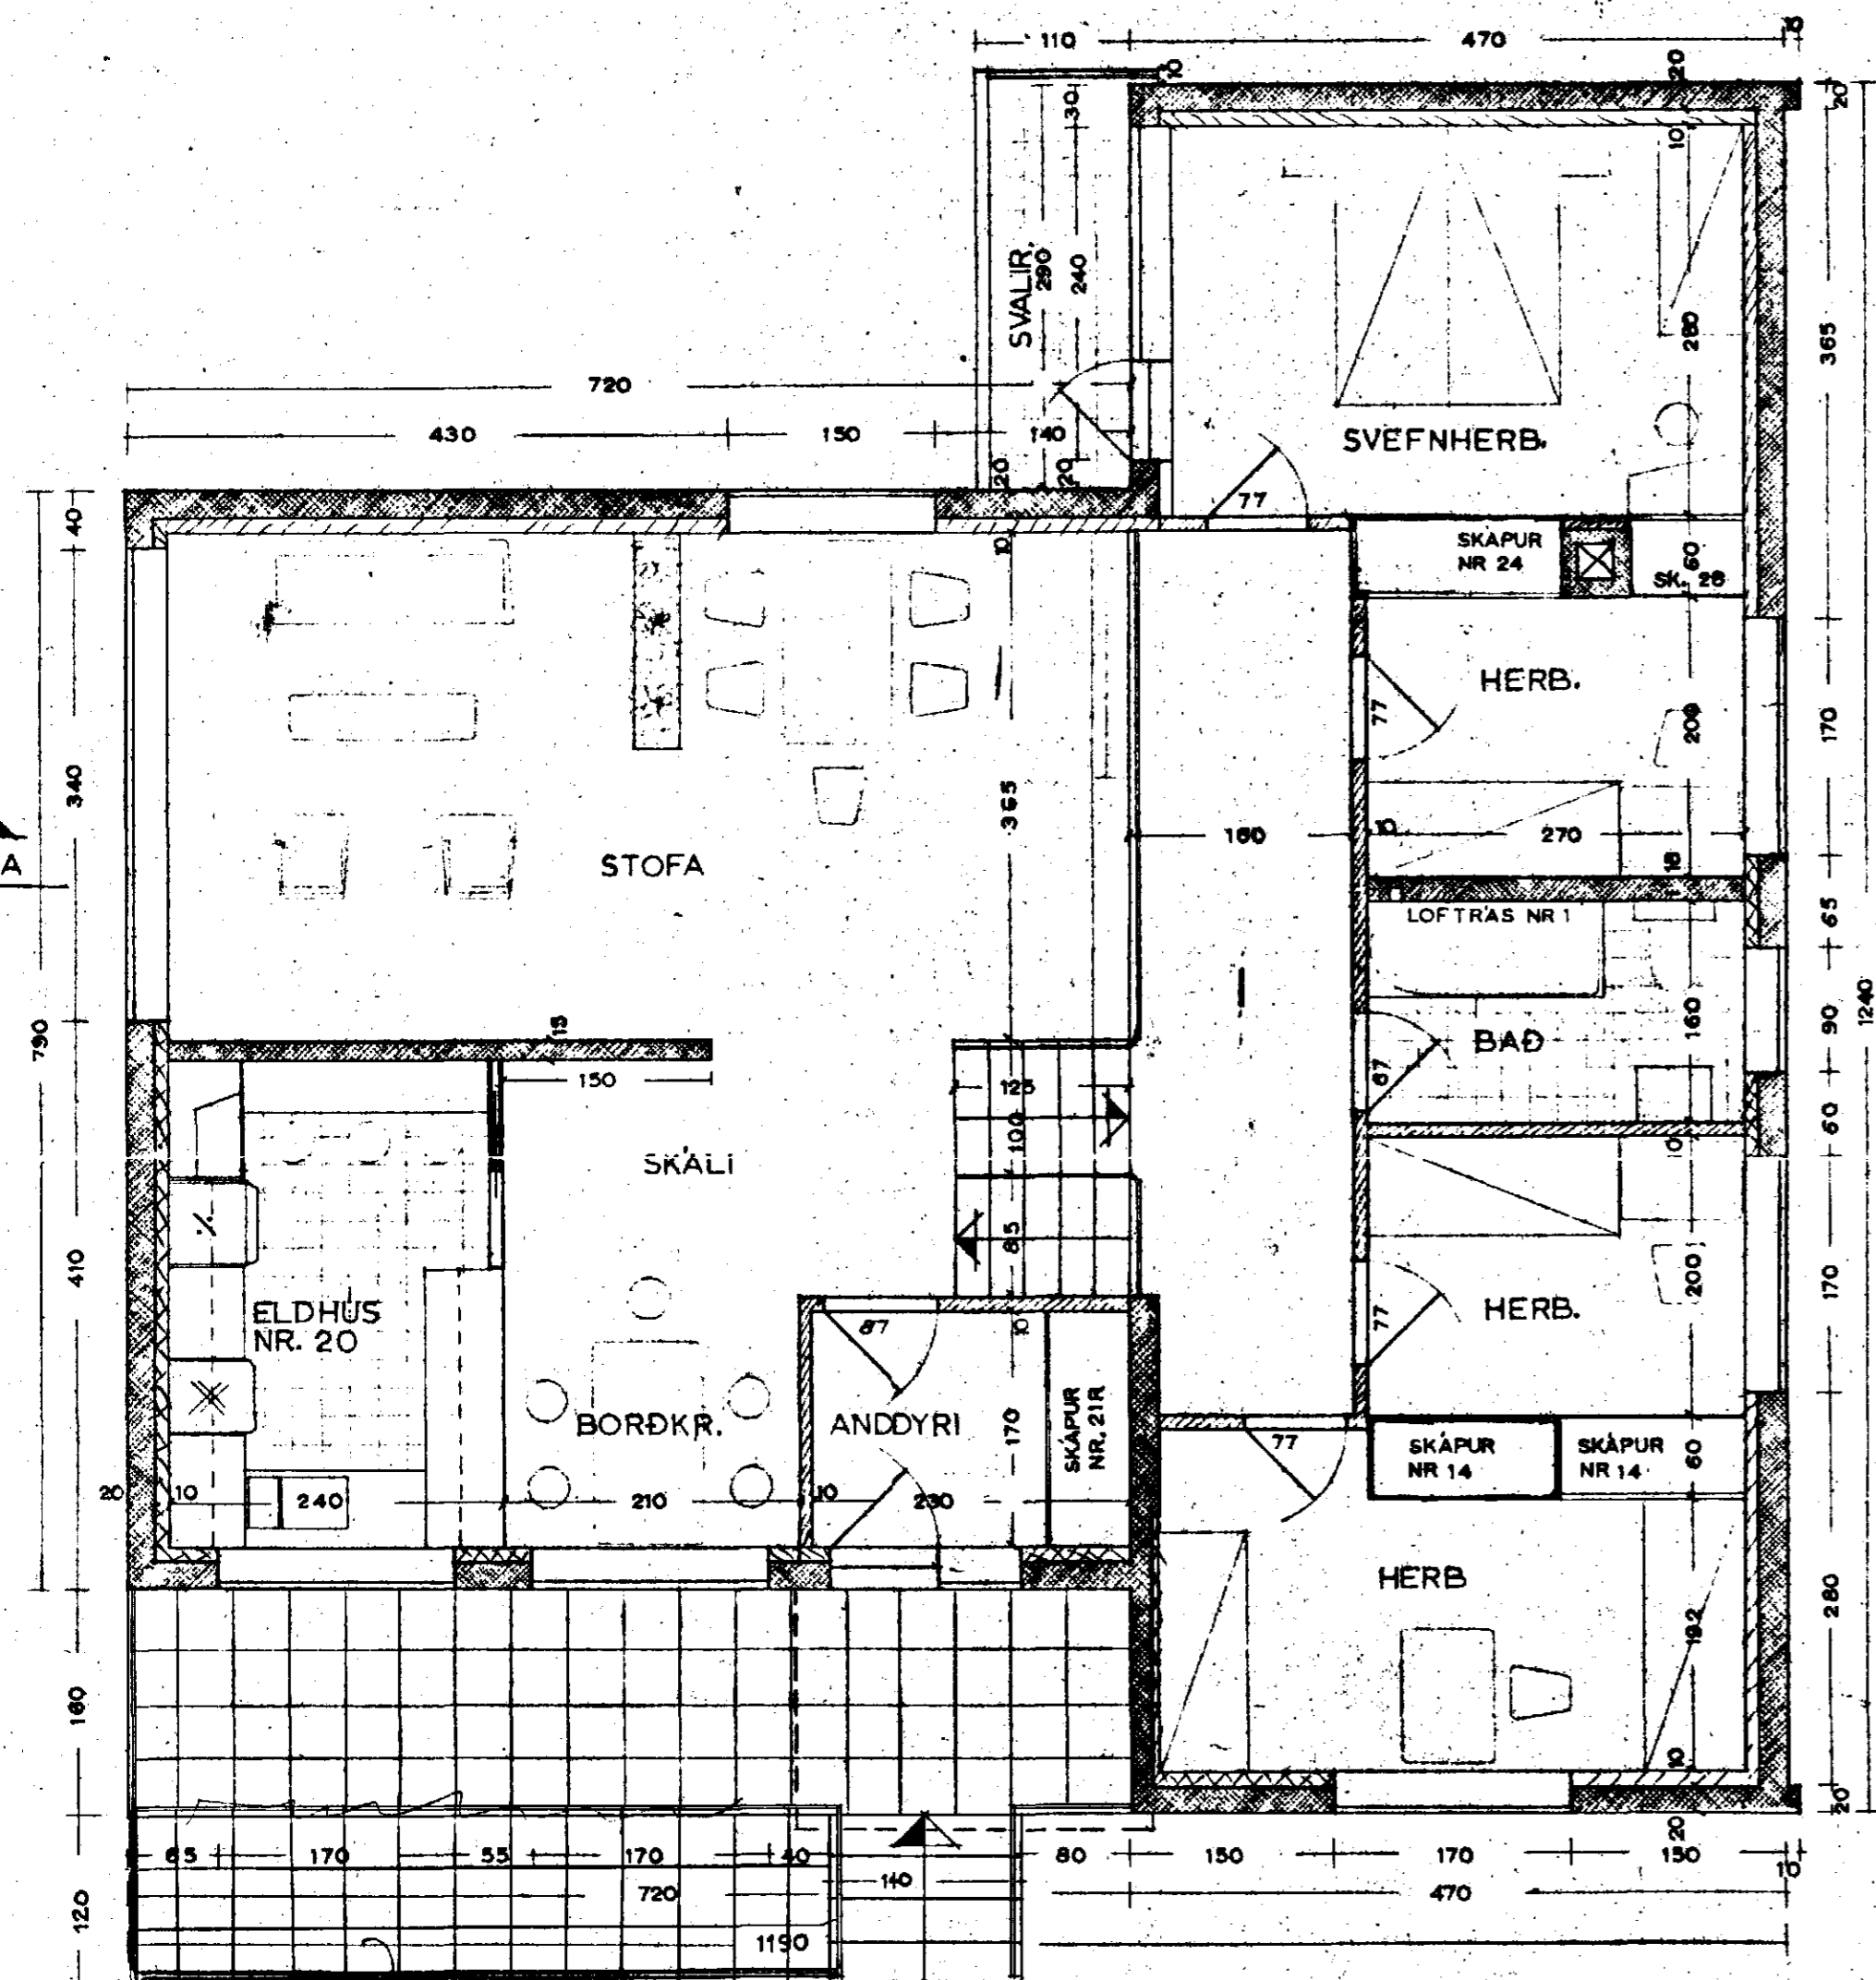

IBÚÐARHÆÐ

*Breikbum á suðlarm
Semp 13/9 77
F. Sig.*

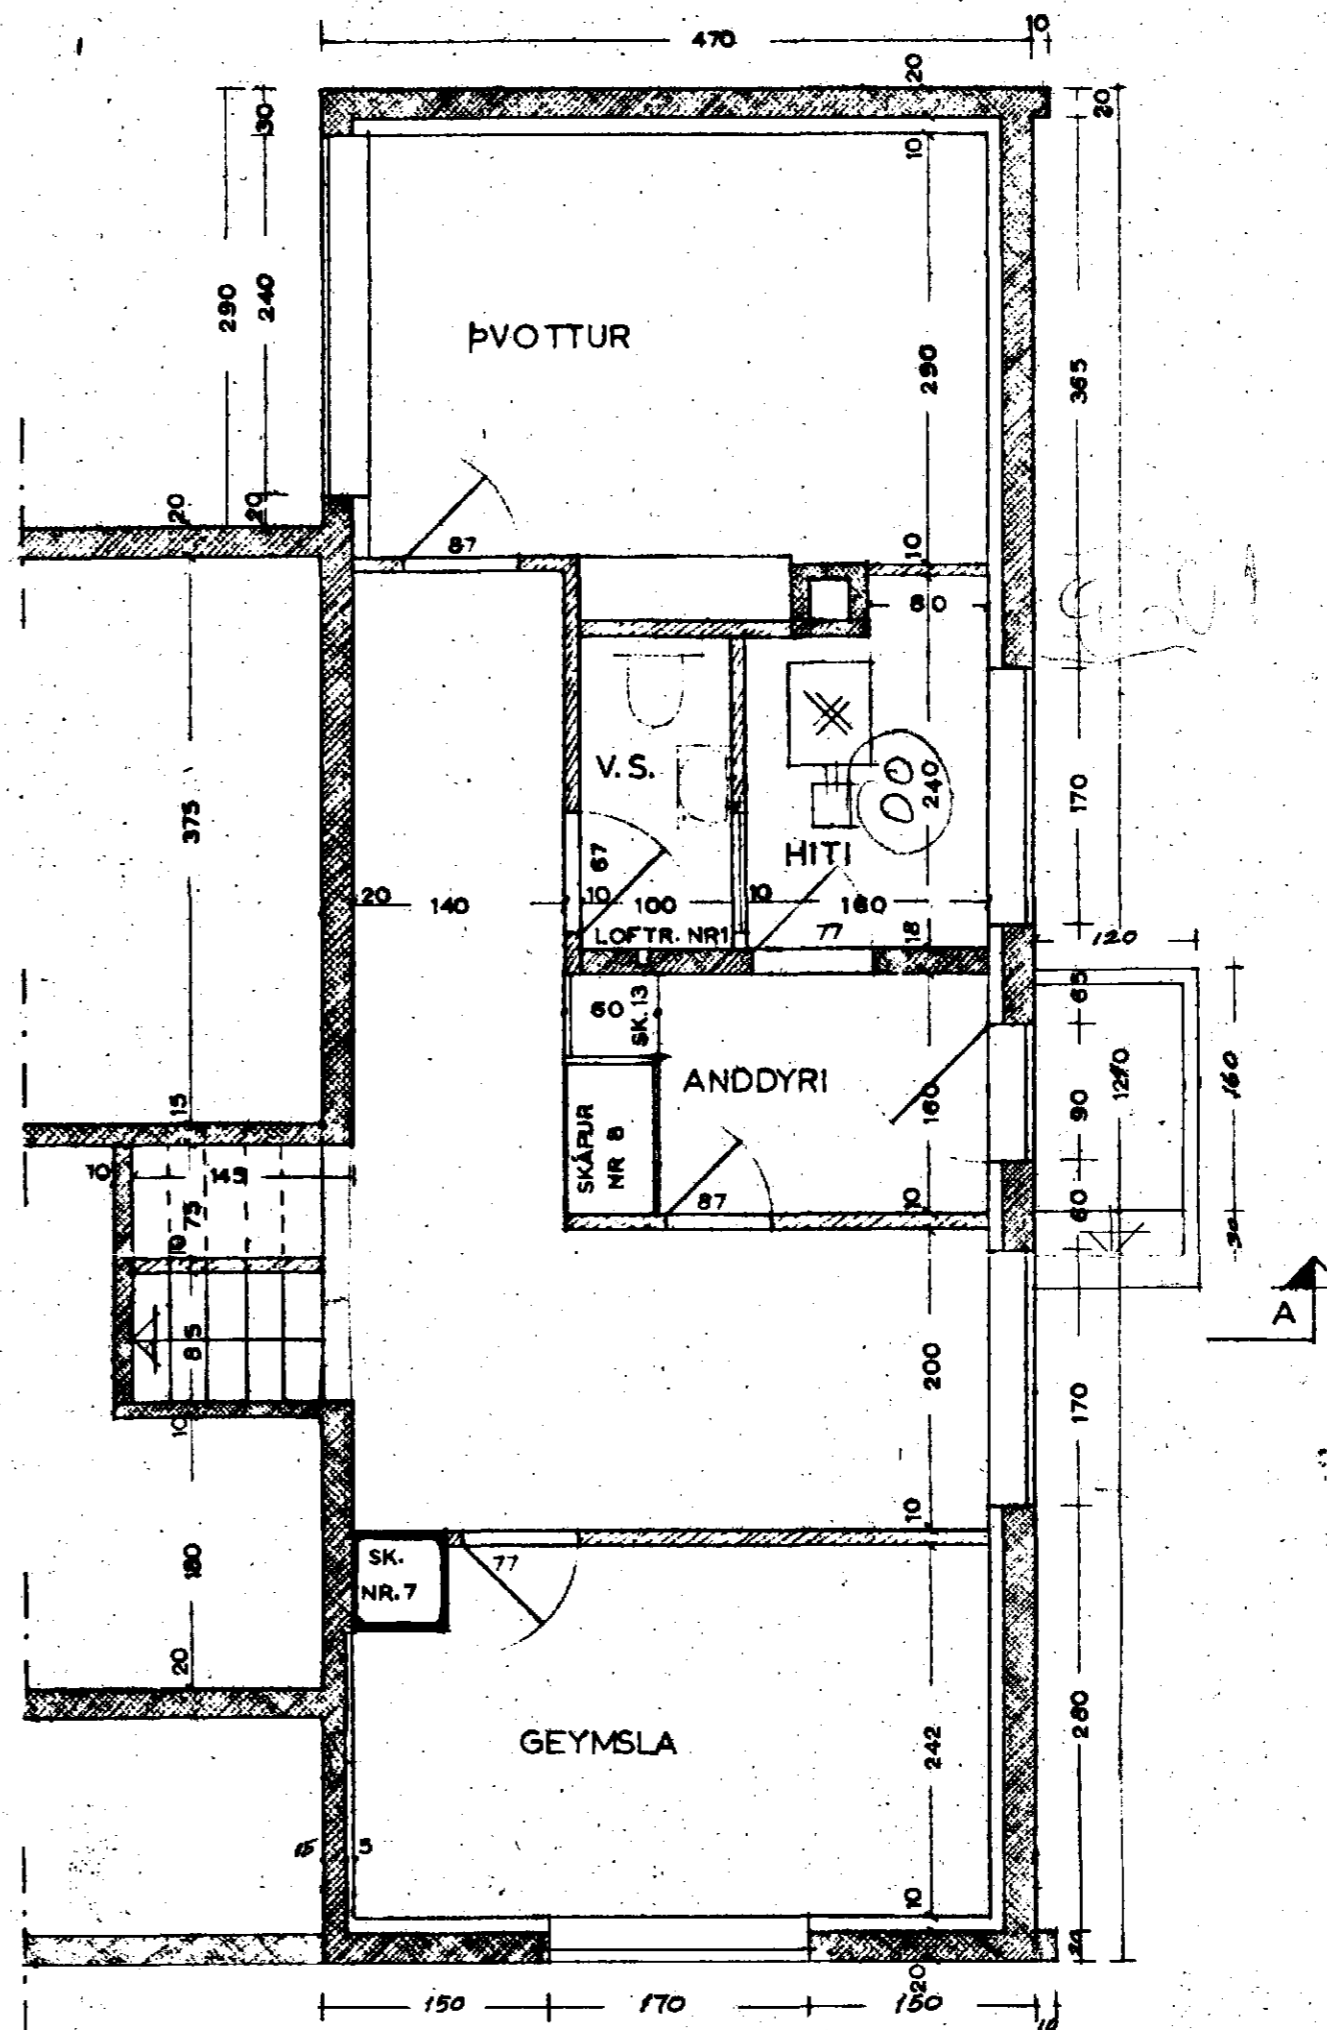

KJALLARI

FLATARMÁL = 115 m

HÚSNÆÐISMÁLASTOFNUN RÍKISINS		
EINBYLISHÚS		VERK NR. 40A
VERK-SVIÐ	GRUNNMYNDIR MÁL = 1:50	BLAÐ NR. 1
DAGS.	MÁI 1960	
ARK.	<i>Halldór Halldórsson</i>	
TEIKN.	<i>Magnús Ingi Þingvallsson</i>	