


FYRIR BREYTINGU


Samþykkt á fundi bygginga-
nefndar þ. 2/9 1992
BYGGINGAFULLTÖUNN
I HAFNADELSZI

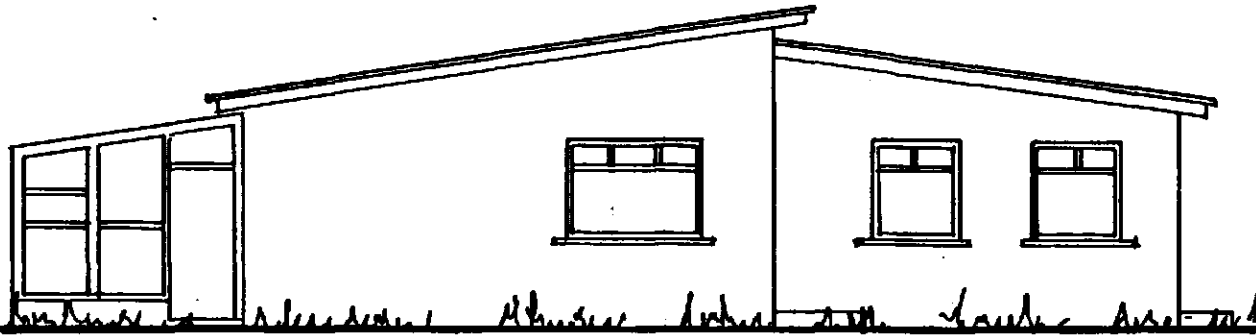


SUÐAUSTUR



SUÐVESTUR

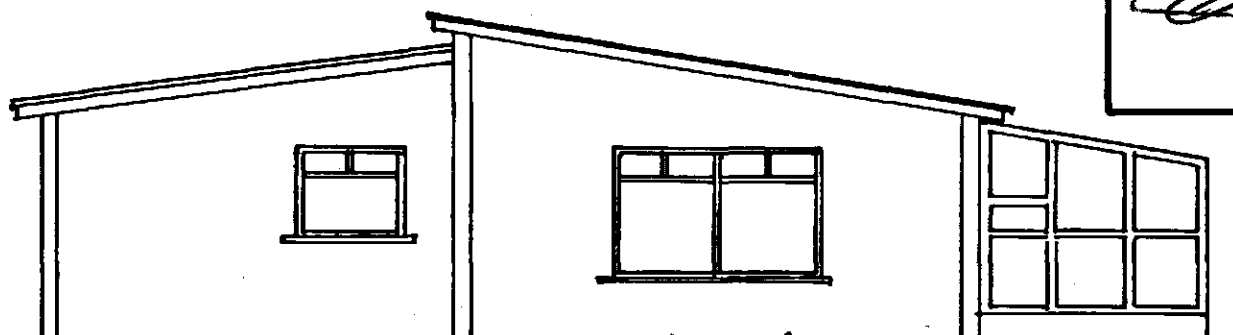

NORÐVESTUR

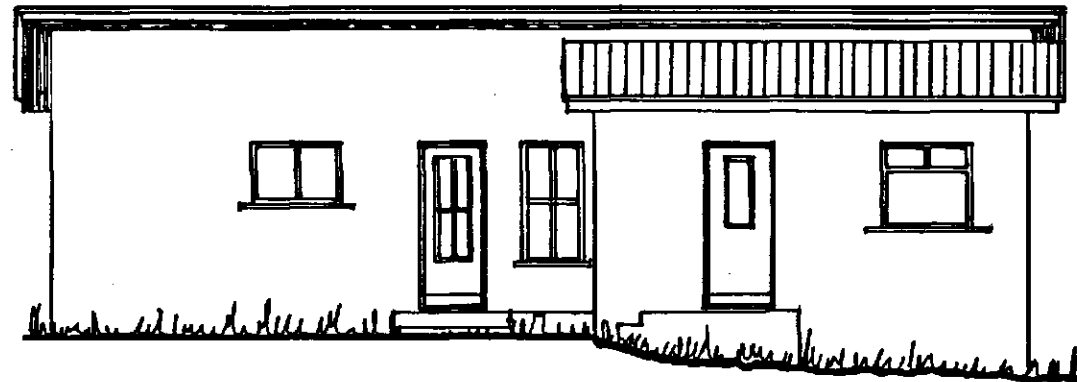


NORÐAUSTUR



NORÐAUSTUR


EFTIR BREYTINGU

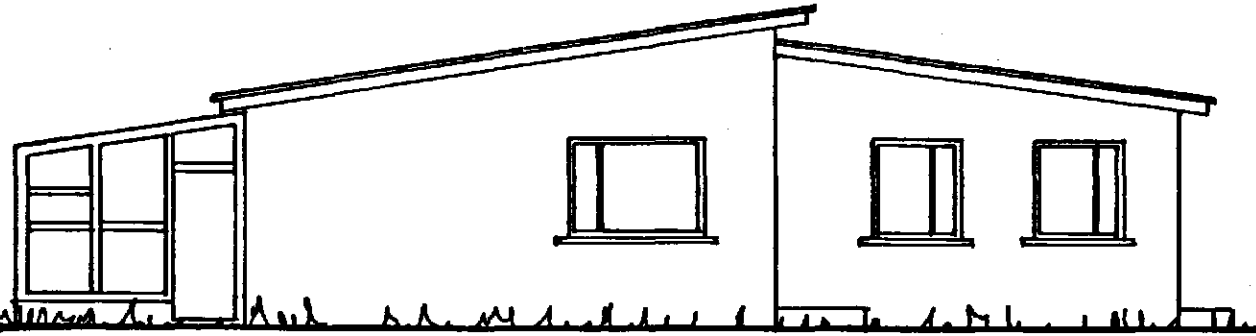


SUÐAUSTUR




SUÐVESTUR

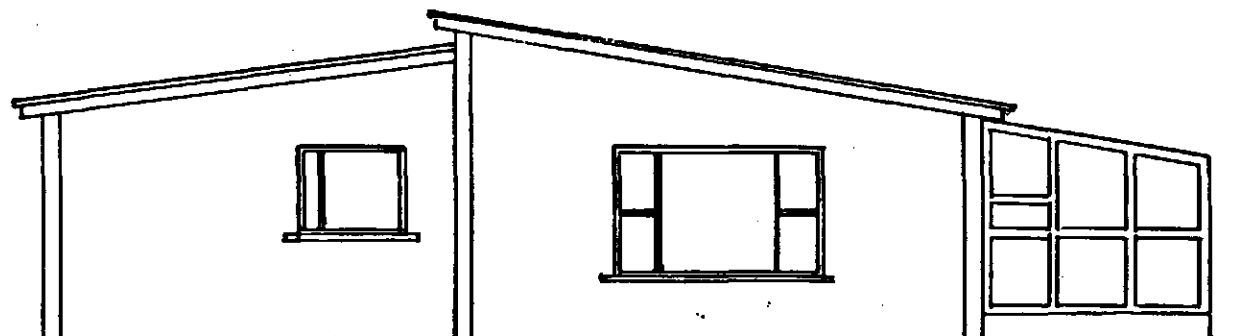

NORÐVESTUR

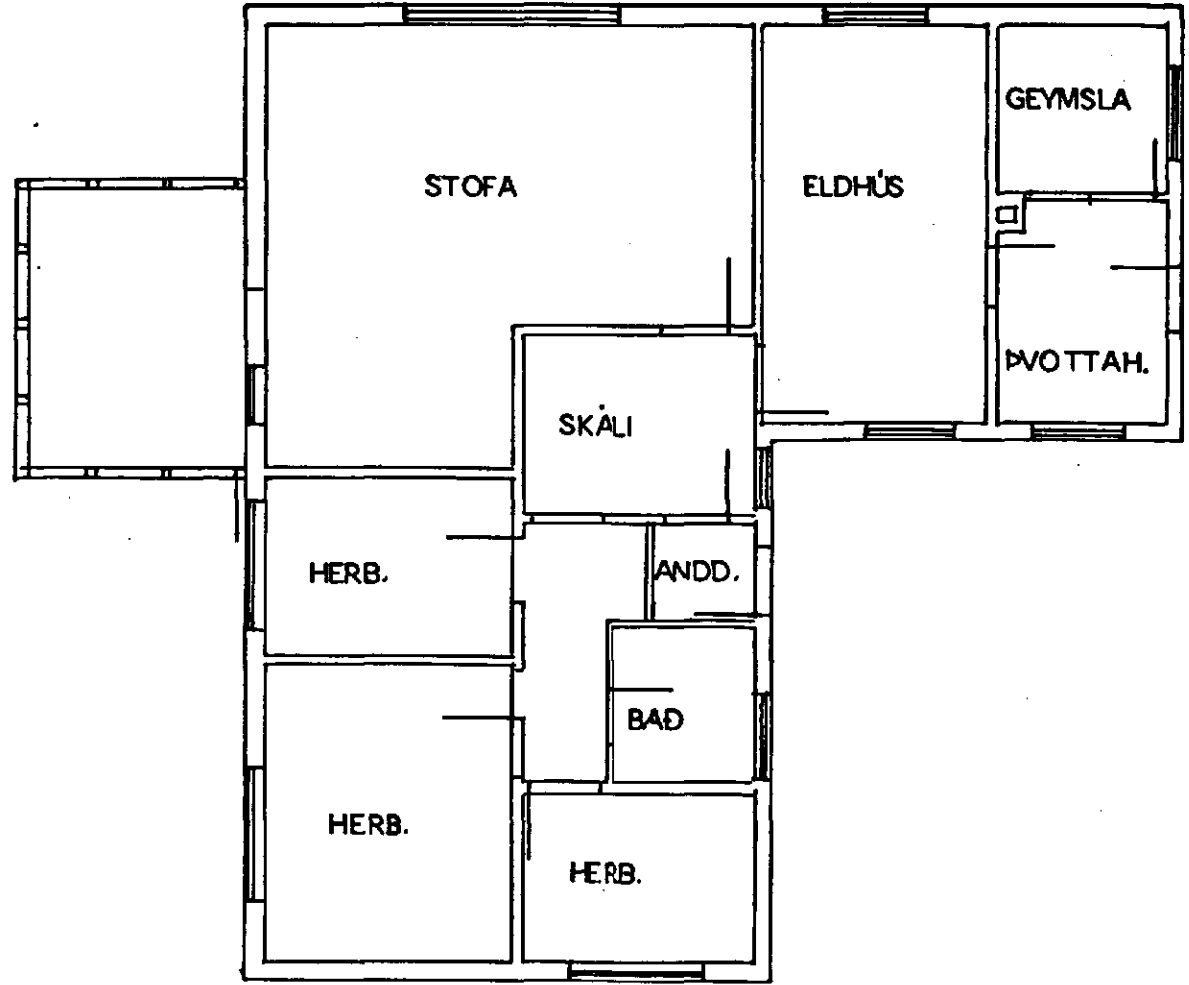

GRUNNMYND

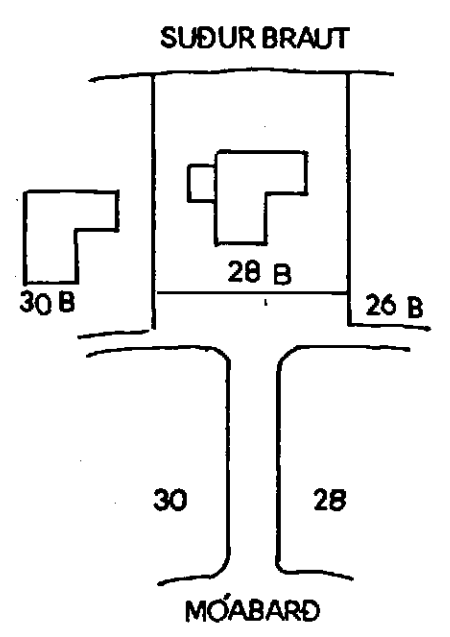

AFSTÖÐUMYND
1:1000

GLUGGABREYTING
MÓABARÐ 28 B.

ÚTLIT	1:100
GRUNNMYND	1:100
AFSTÖÐUMYND	1:1000

Hafnarfródi í ágúst 1992
Sigrún