
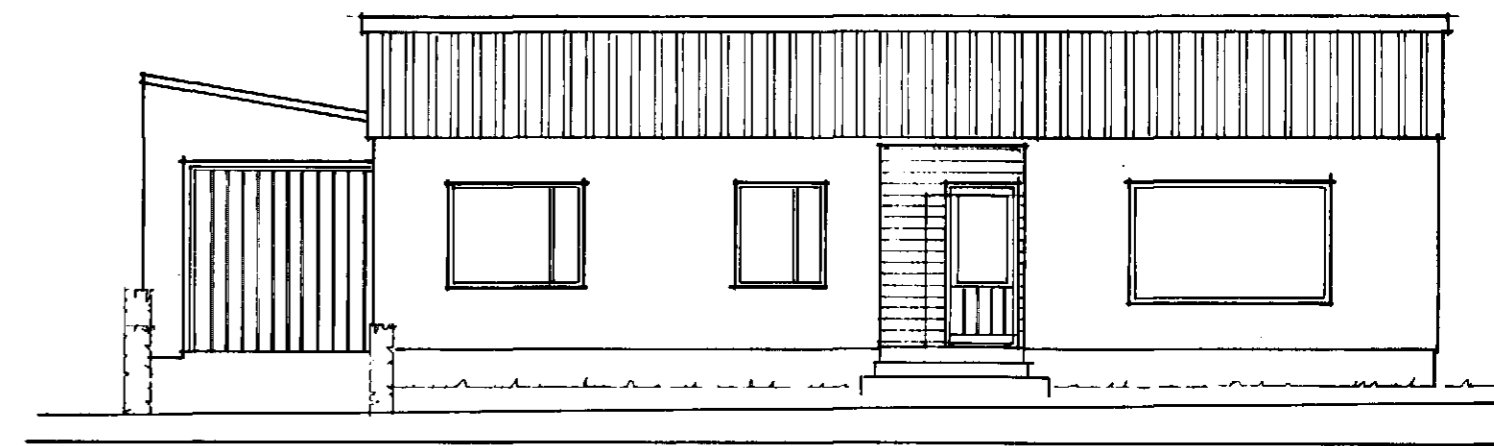
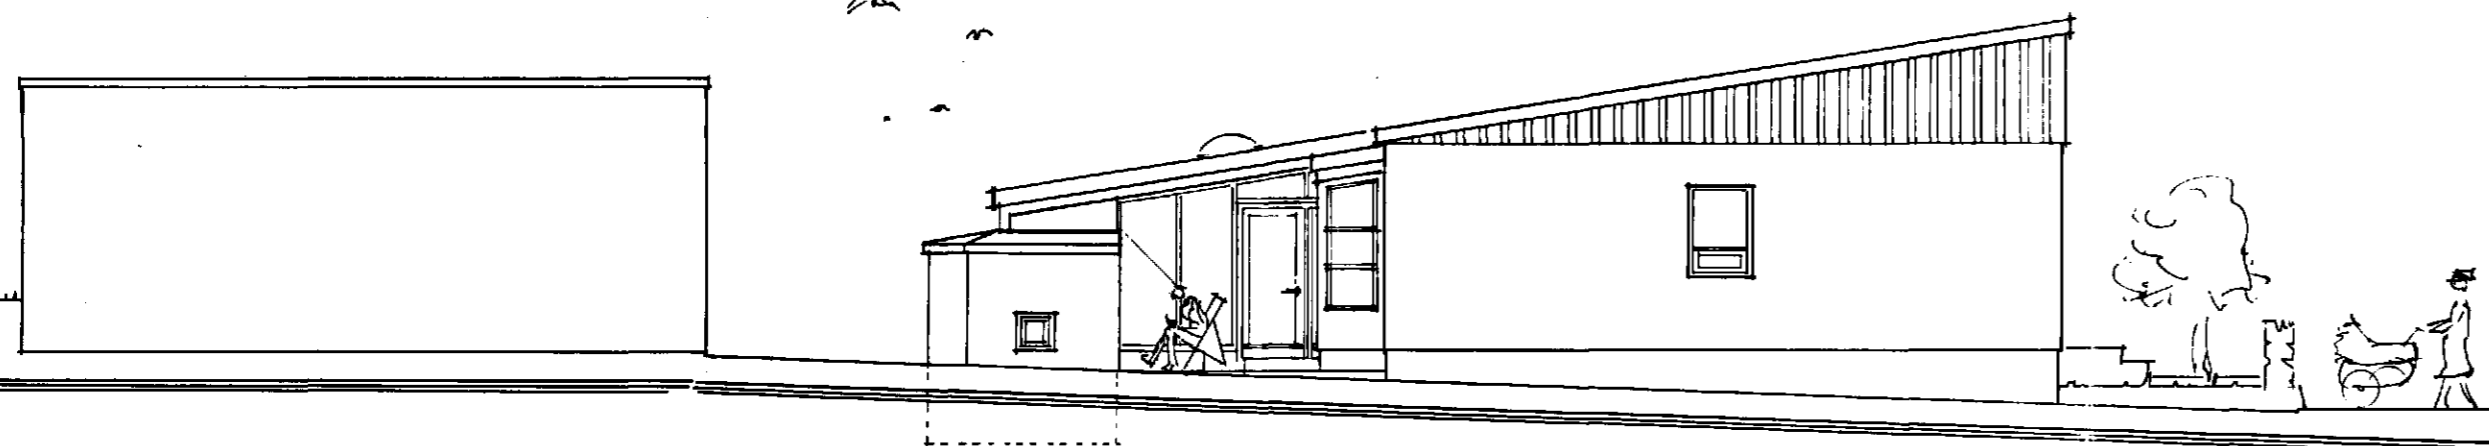
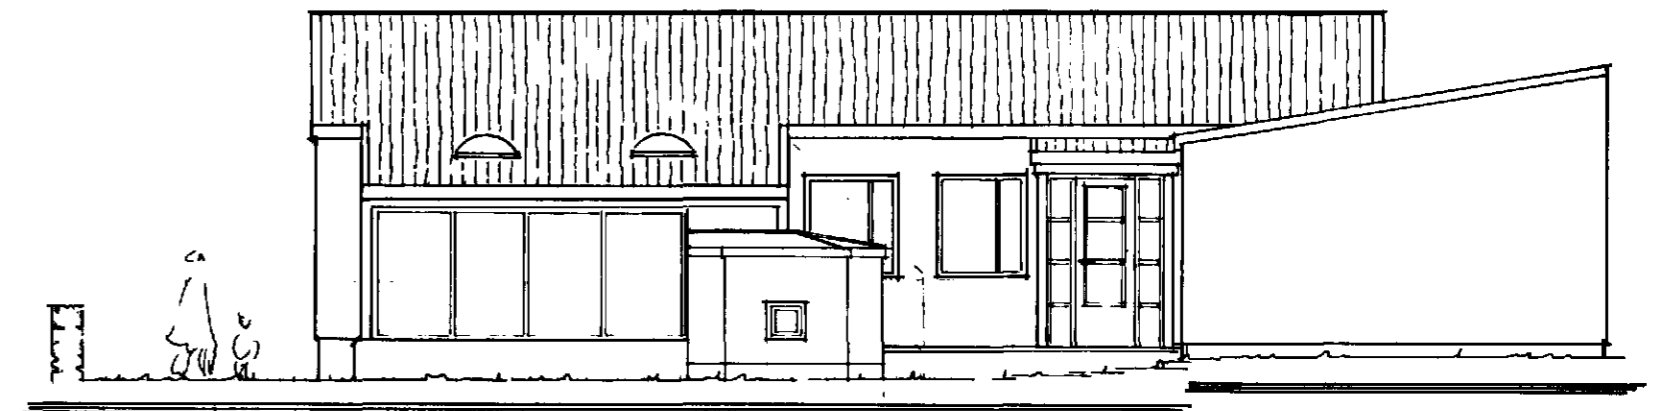
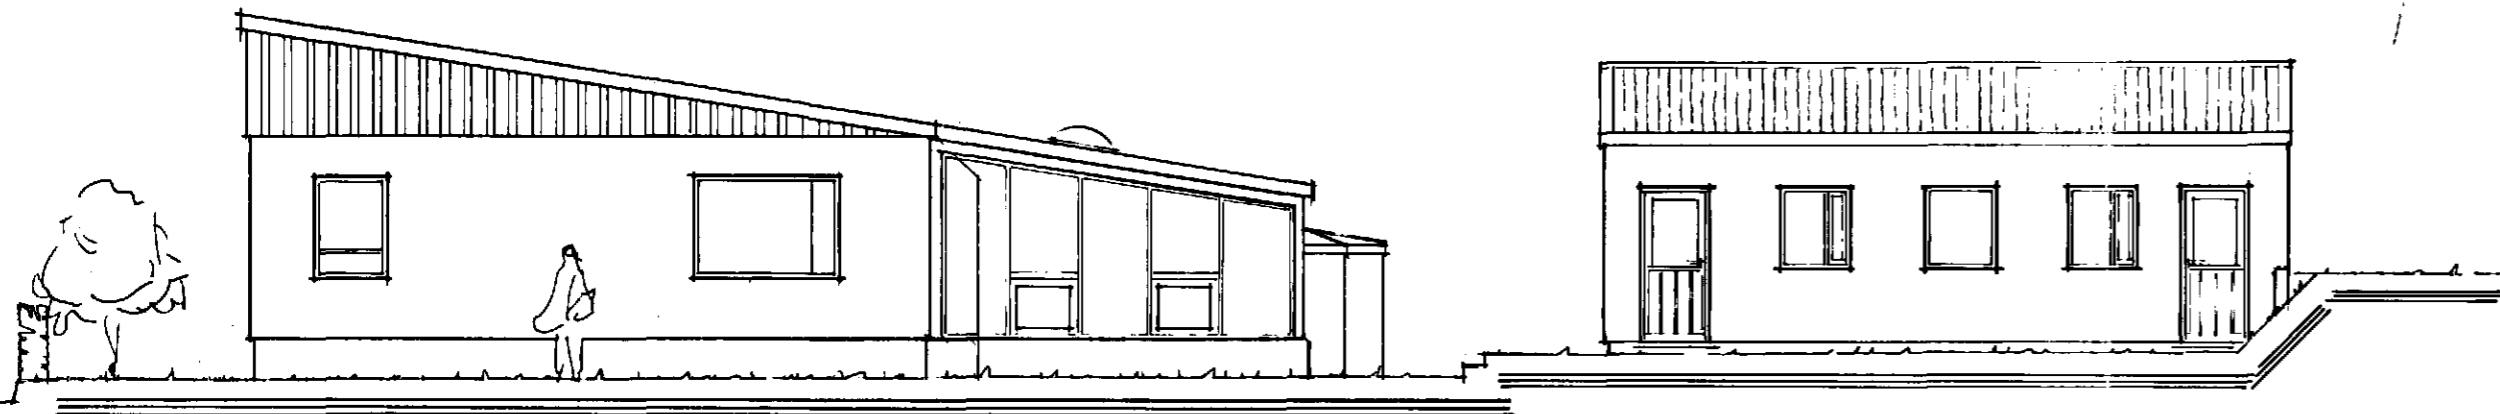


Samþykkt á fundi bygginga-
nefndar þ. 27.5.1992

BYGGINGAFULLTRÚINN
Í HAFNARFIRÐI

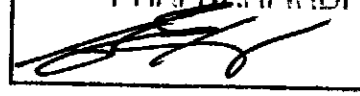

BREYTT 05 05 1992: EINANGRAB ÞAK Á SOLSTOFU
ANDDYRI

MÓABARÐ 29 HAFNARFIRÐI	DAGS 14.08.89
	KVARÐI 1:100
KRISTJAN ÞORAKINSSON BYGGINGAFRÆÐINGUR Lackjarkinn 24 220 Hafnarfjörður Sími: 5891-5466 og 91-6122	T.NR. 2

Kristján Þorakinnsson