Samþykkt á fundi byggingar-
nefndar þ. 27/5 1992
BYGGINGAFULLTRÚINN
Í HAFNARFIRÐI

STÆKKUN Á EIGN		
	M^2	M^3
BÍLGEYMSLA	50,4	162
SÓLSTOFA	28,0	78
HEITUR POTTUR	6,0	16
ANDDYRI	1,5	4
SAMTALS STÆKKUN	86,0	260

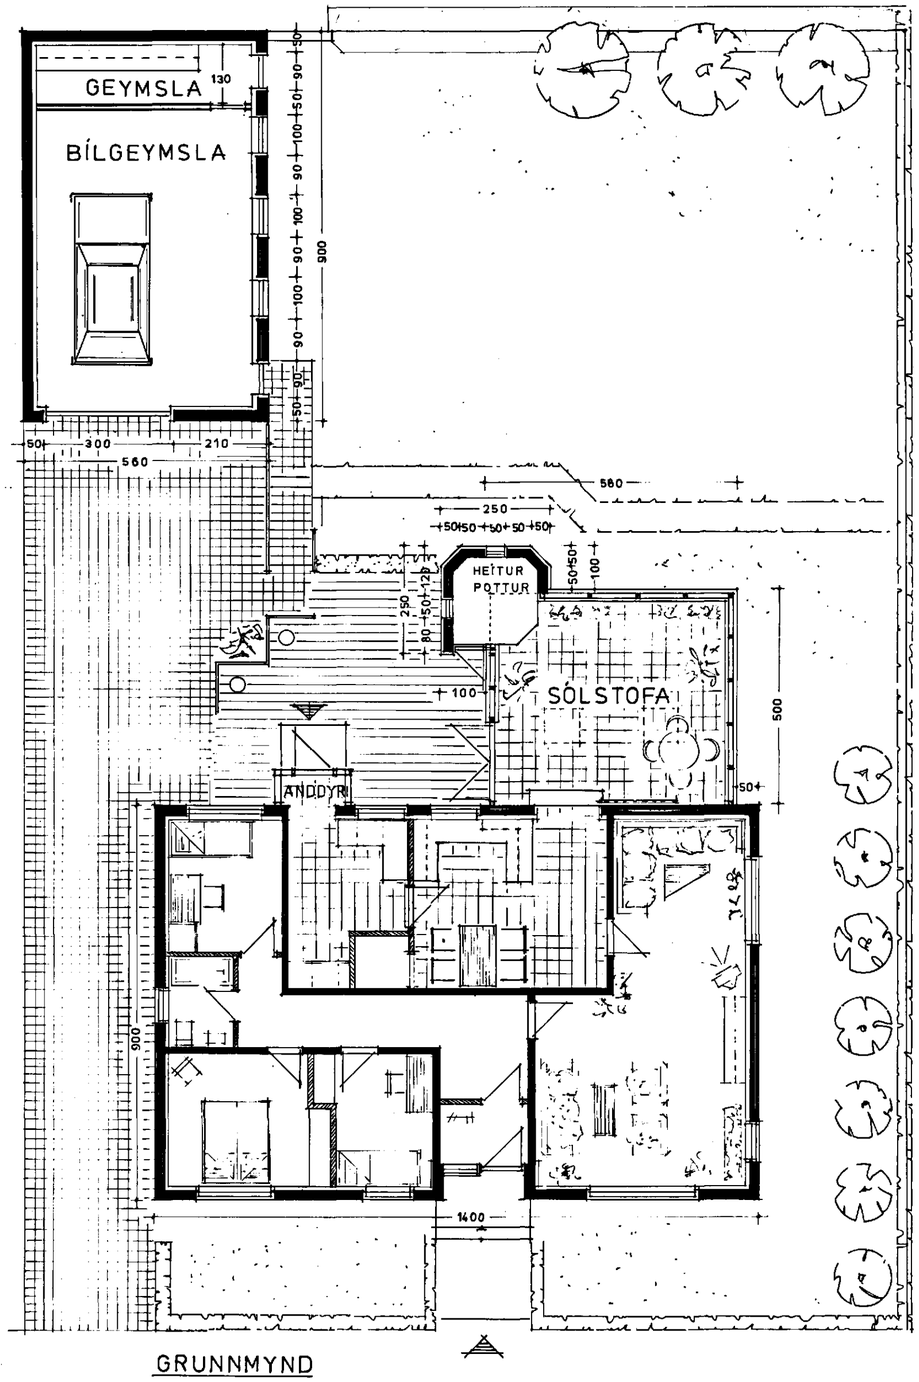

GRUNNMYND

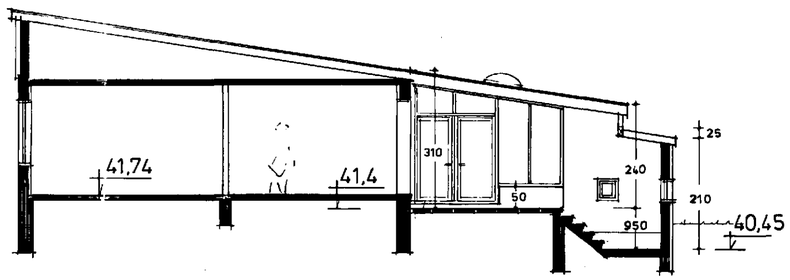

SKURÐUR A-A

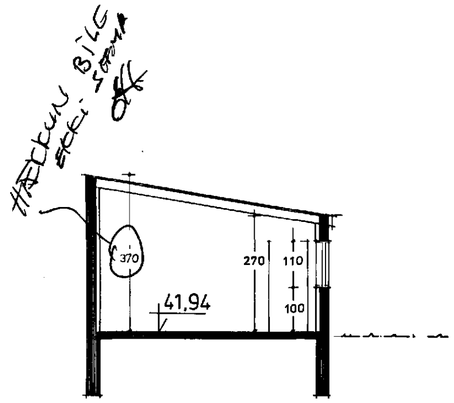

SKURÐUR B-B

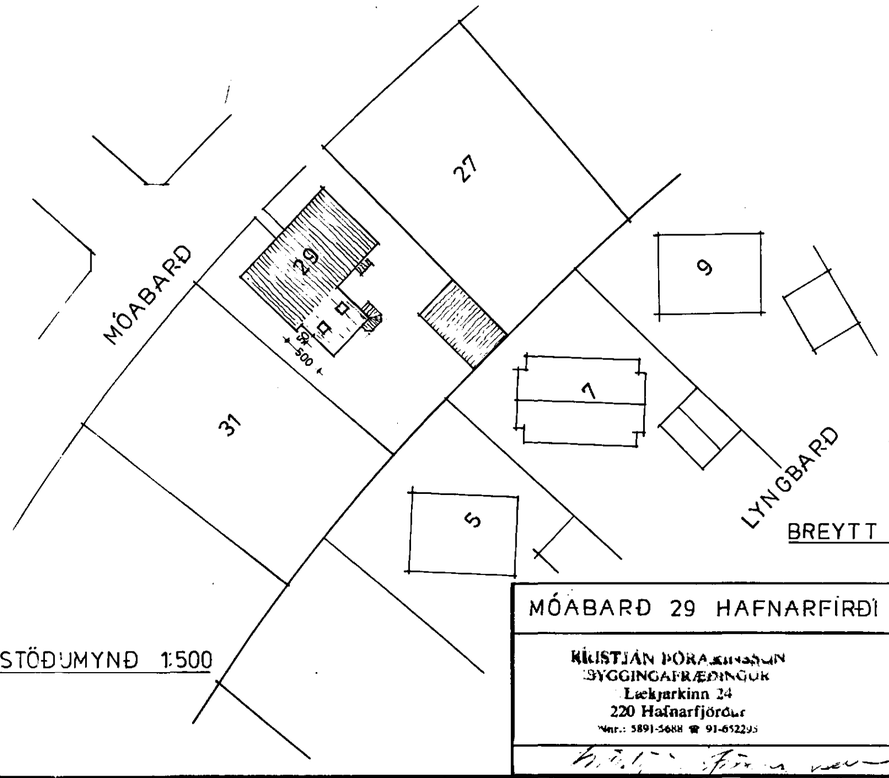

AFSTÖÐUMYND 1:500

BREYTT 05 05 1992: EINANGRAÐ ÞAK Á SÓLSTOFU ANDDYRI.

MÓABARÐ

MÓABARÐ 29 HAFNARFIRÐI

DAGS. 14 08 '89
KVARÐI 1:100

KRISTJÁN ÞÓRARINSSON
BYGGINGAFRÆÐINGUR
Lækjarkinn 24
220 Hafnarfjörður
Sími: 5891-5688 ☎ 91-652295

T.NR 1