

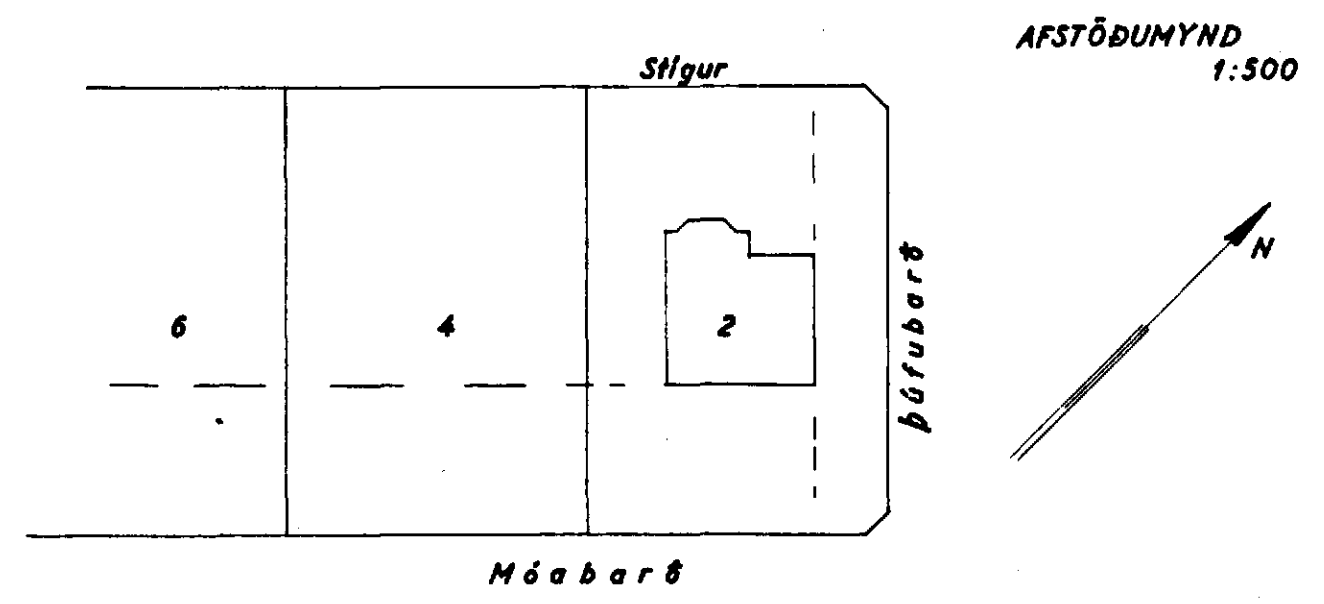
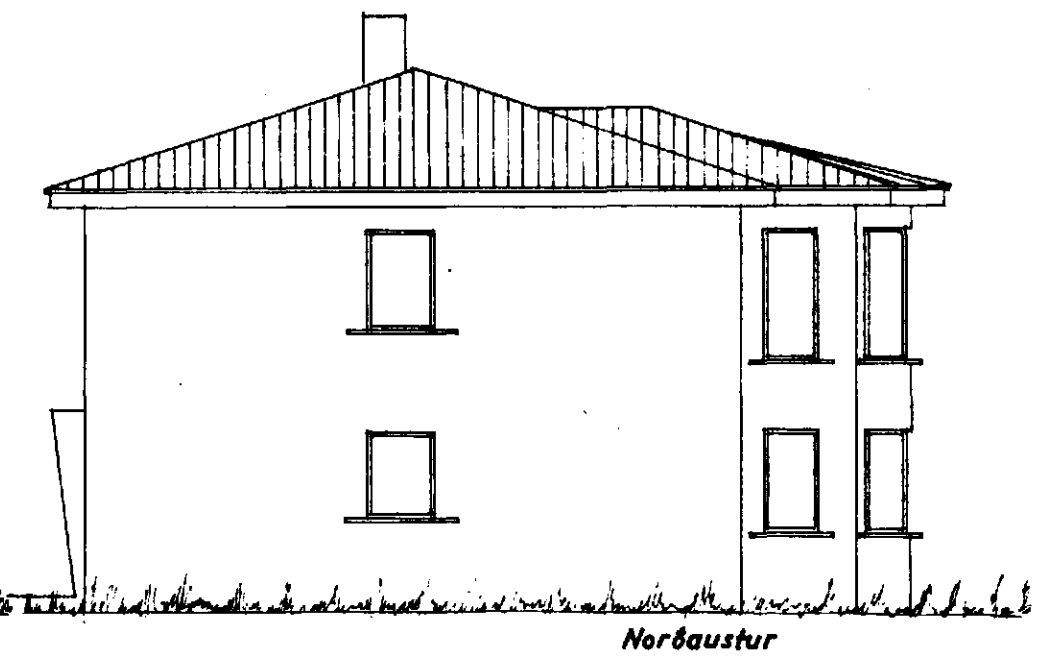
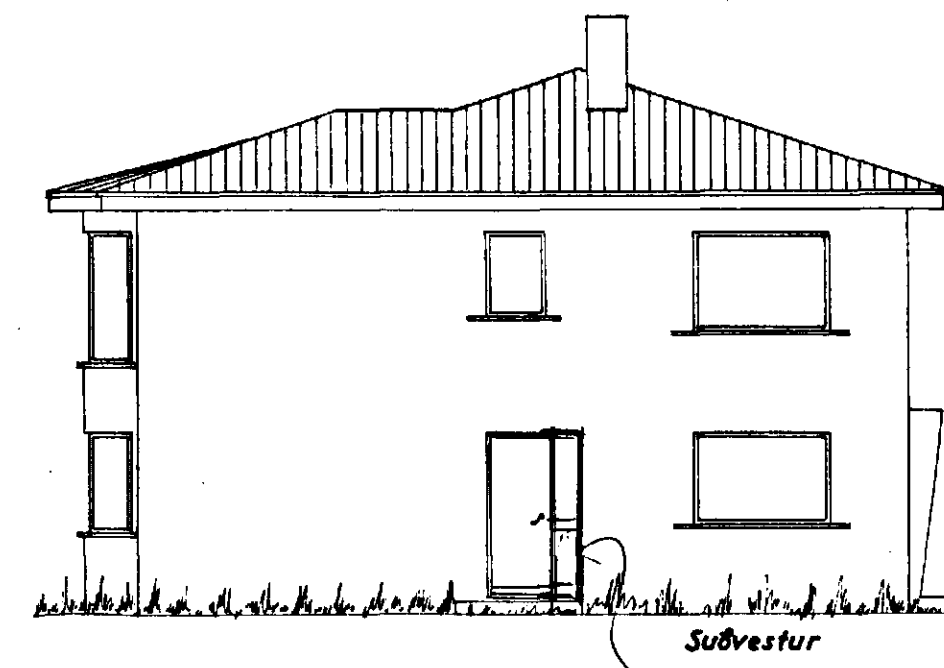


Eig:  
 Kristján Þórðarson  
 Móabará nr. 2



Breyting á þaki, (til bráðab.)  
 1:100

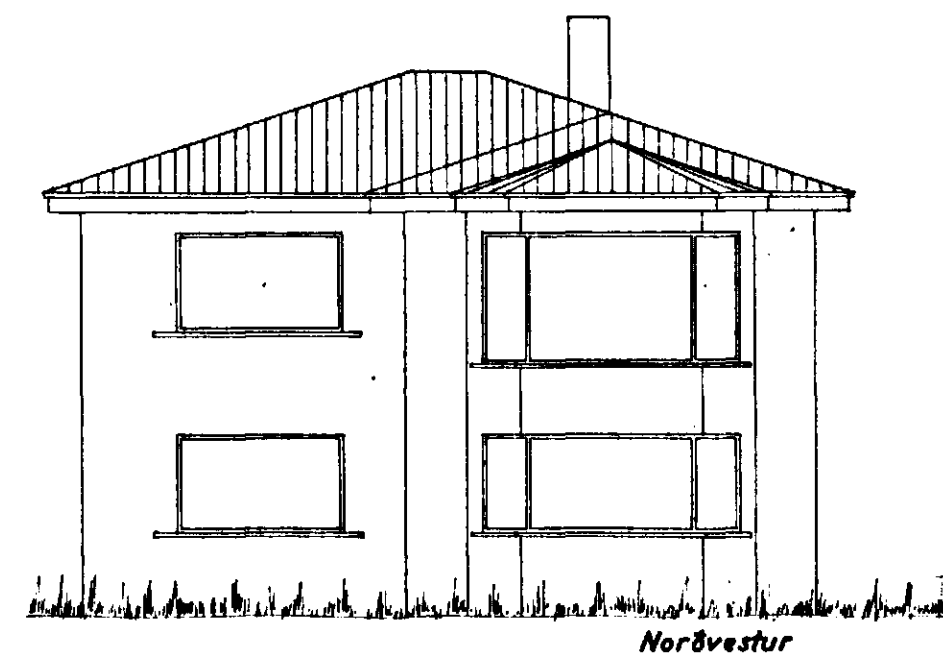

Sp. 9/1058

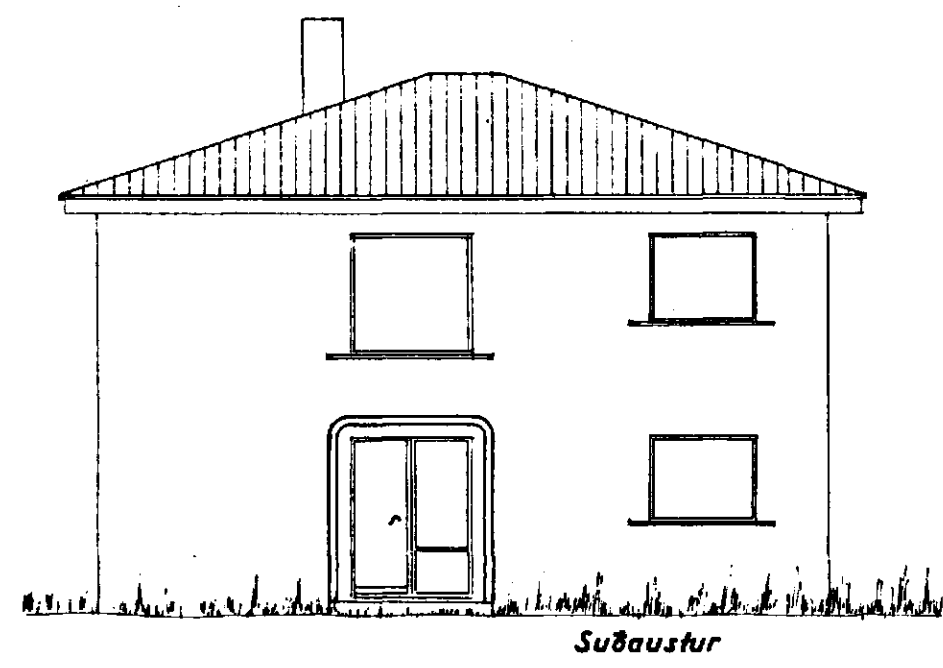

Sp. 25/77  
 F87

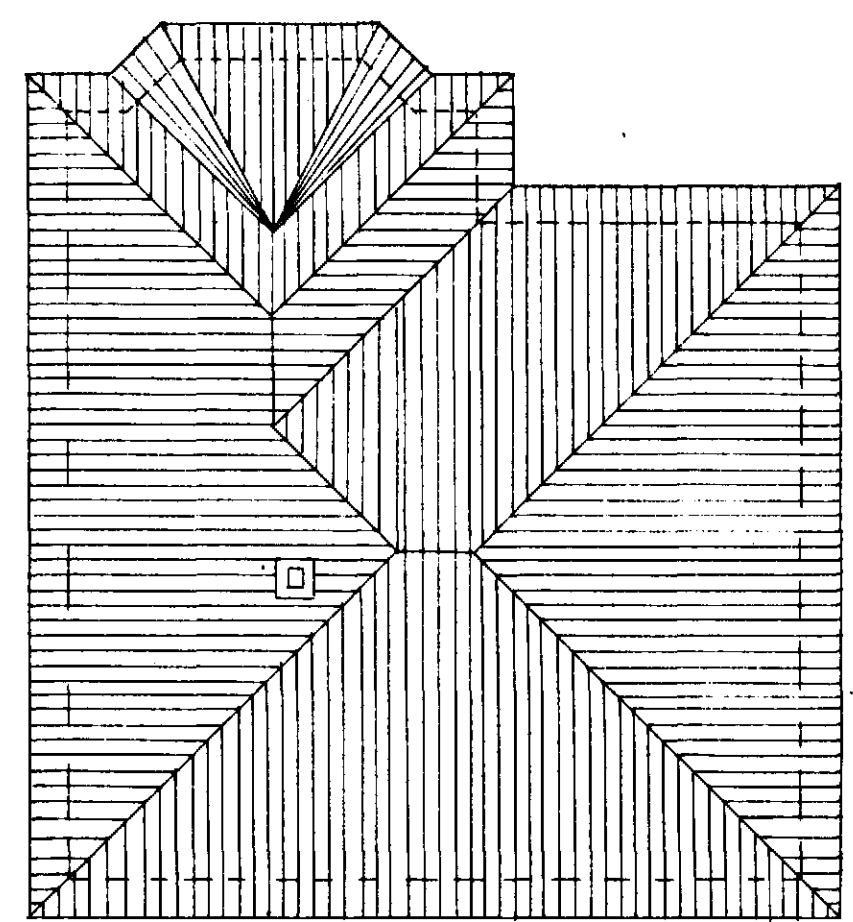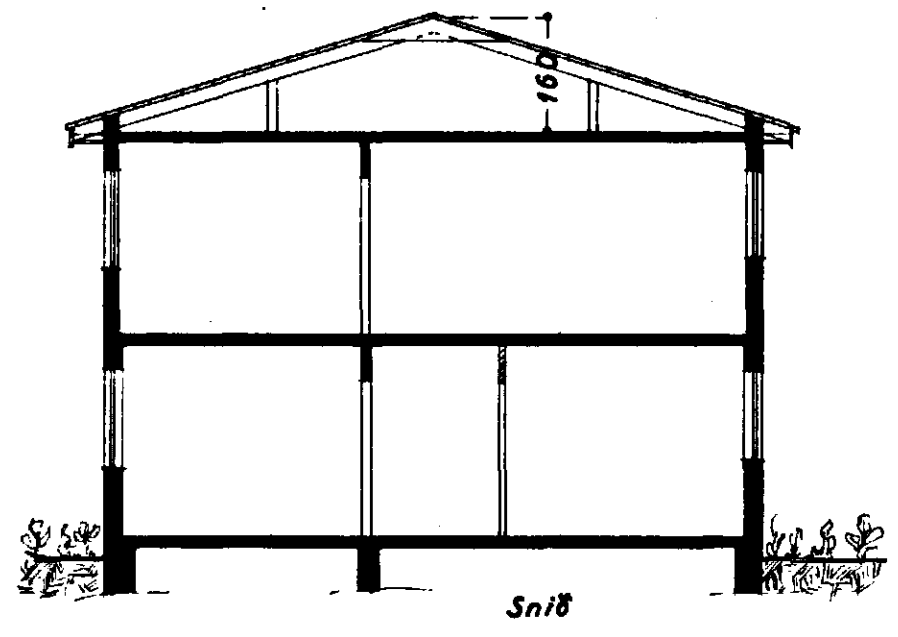

Stalnasliði 2 sept. 1958  
 F. Sigurðsson