


MÓABARÐ 34

Samþykkt á fundi bygginga-  
nefndar þ. 23.12.1983  
BYGGINGAFULLTRÚINN  
Í HAFNARFIRÐI  
*[Signature]*

Athugið að áplöðnum er verð  
lítið.

Þá samþykkt að  
3% hafi hvern vexti nr 34 og  
2% - - - - - 36.

*[Signature]*

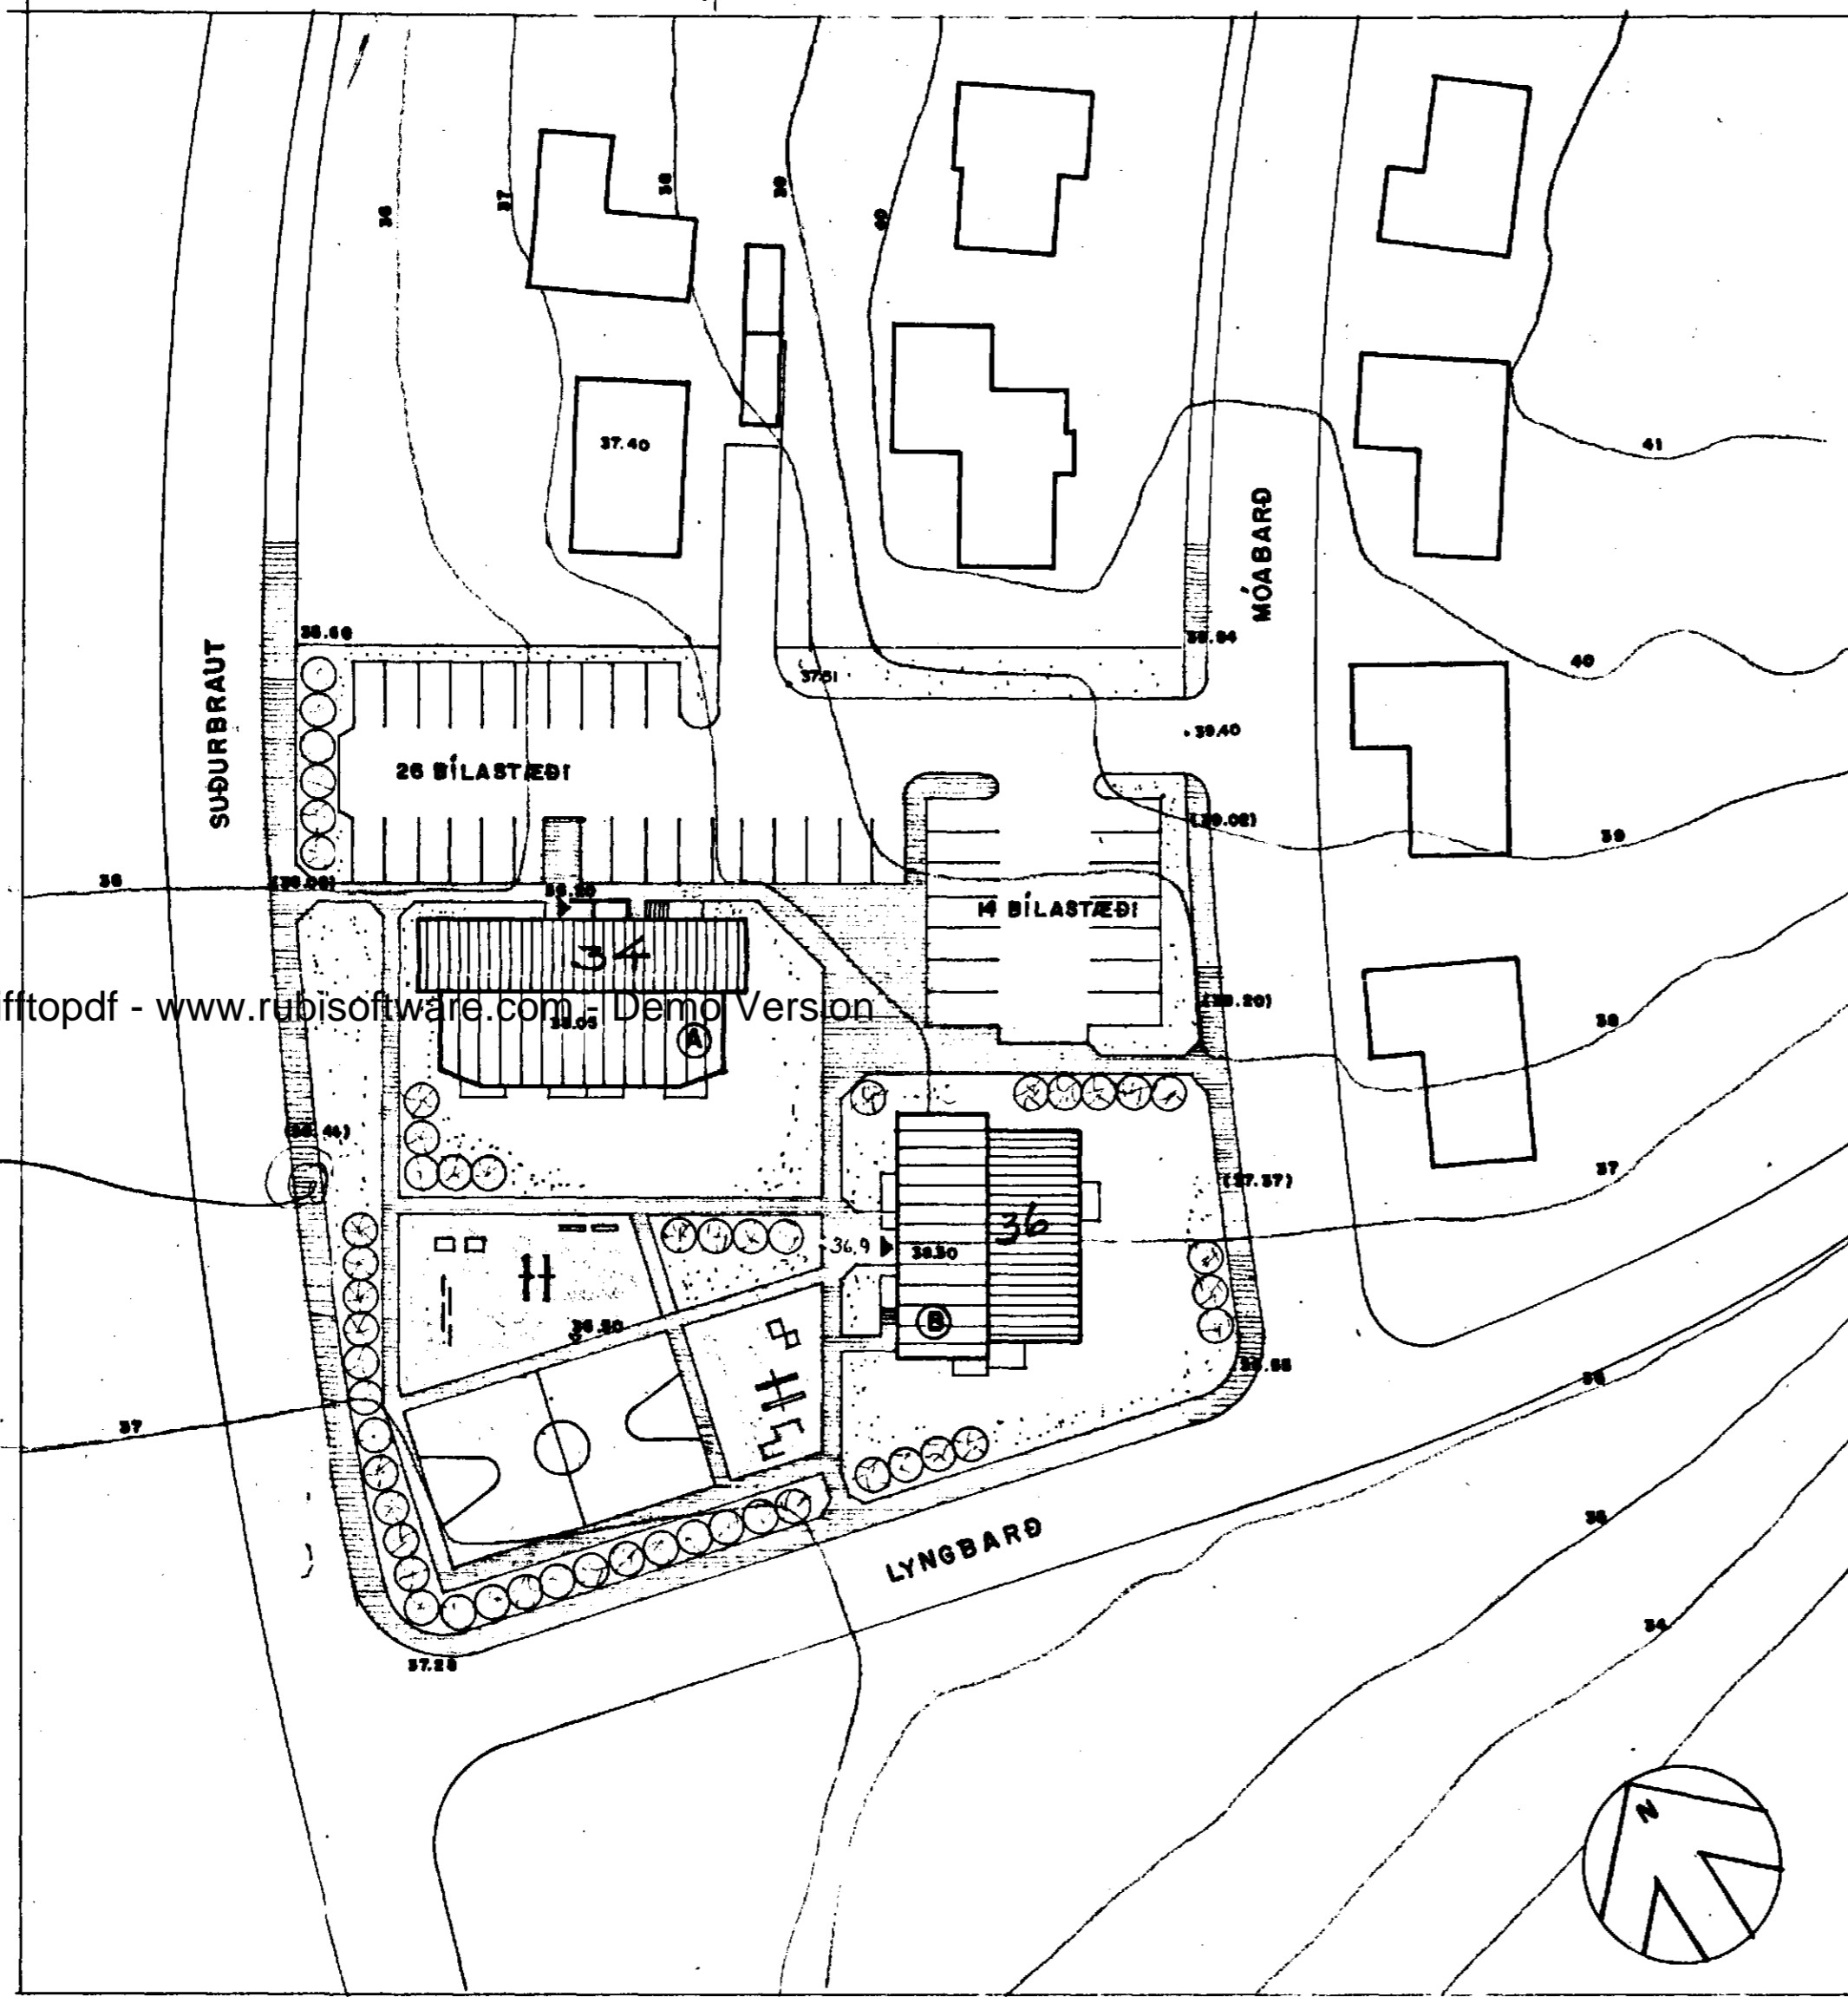

6360 - 0340 01 = nr 34  
02 = " 36

<b>MÓABARÐ 34</b>	
VERK : VERKAMANNABÚSTADIR	SKALA : 1:500
TEIKNING : AFTÖÐUMYND	VERK NR : 257
TEIKNING : JAN. 83	TEIKNING : 101
BREYTT :	

**OD** **ARKITEKTASTOFAN SF**  
ORMAR ÞÓR GUMUNDSSON & ÖRNÓLFUR HALL ARKITEKTAR FAI  
BORGARTÚN 17, REYKJAVÍK Sími 26833