


MÓABARÐ 34

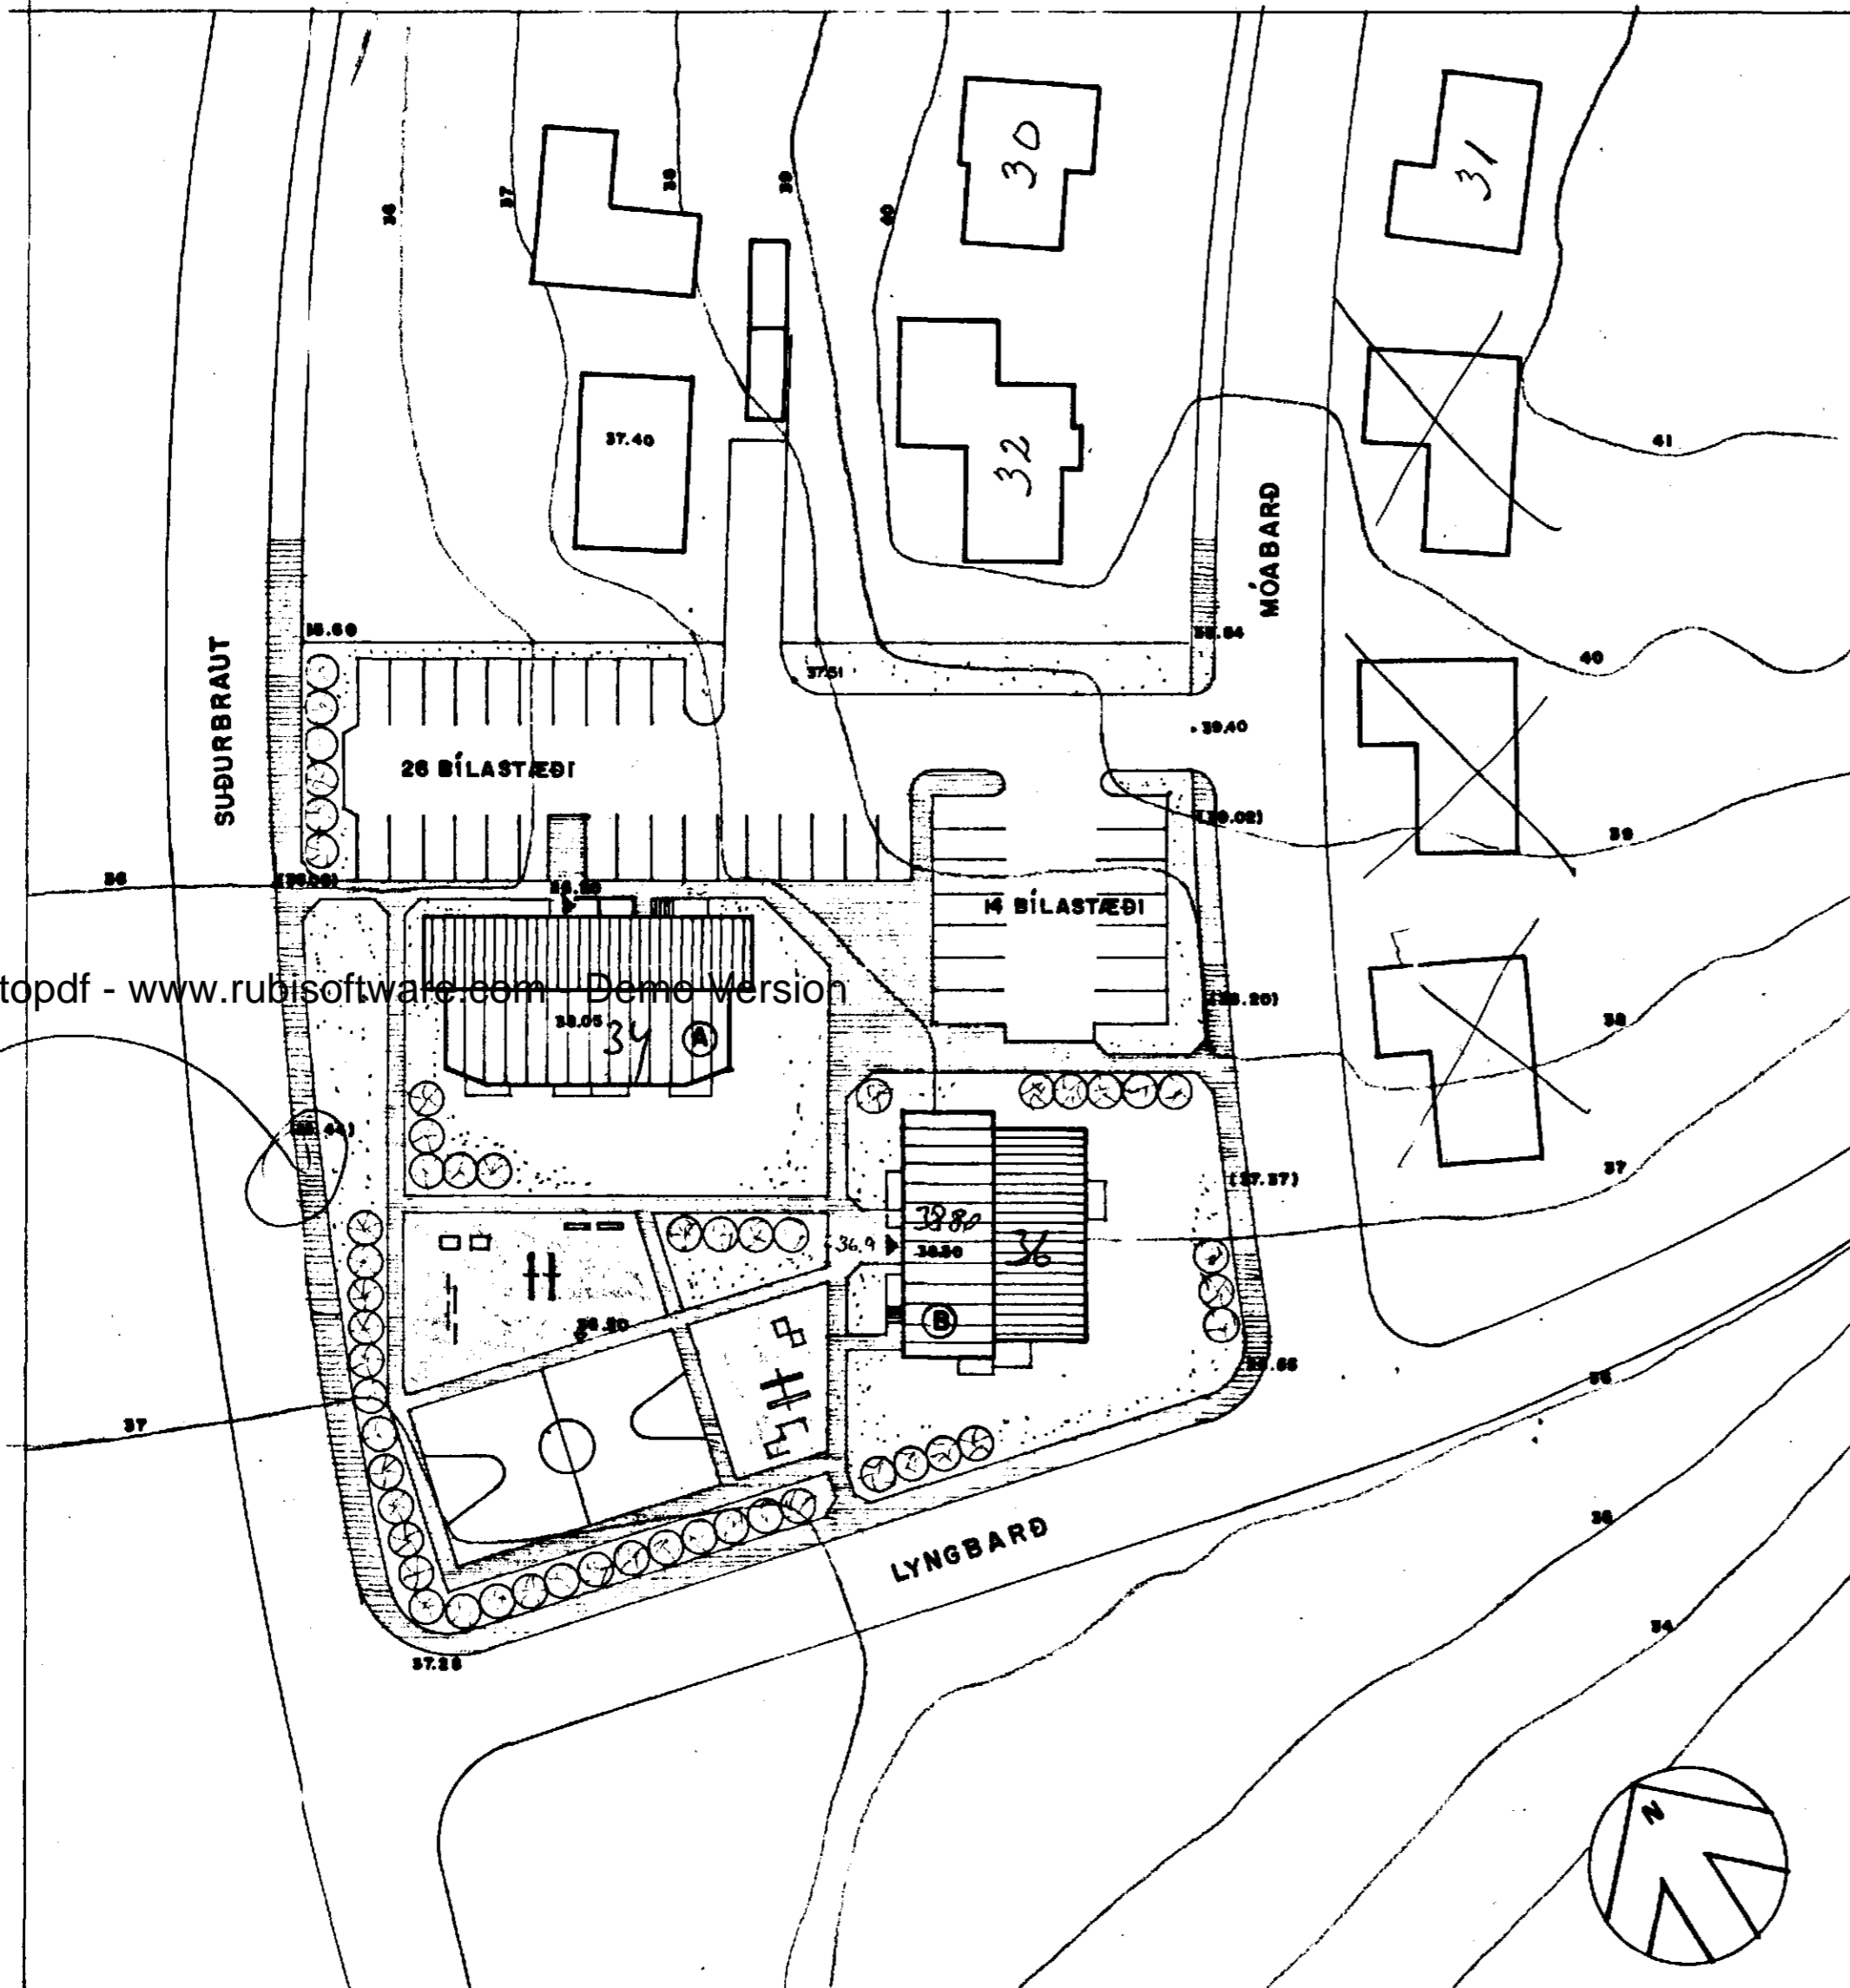

Samþykkt á fundi bygginga-
nefndar þ. 23. 2. 1983
BYGGINGAFULLTRÚÐIN
Í HAFNARFIRÐI
[Signature]

Áskilið að afsléttunum verði
leiðrétt.
Þá samþykkt að
3ra hæð húsi nr 34 og
2ra hæð húsi nr 36

[Handwritten mark]

Móabard 34 12 íb
+ skrifst. 1 13 íb
Móabard 36 6 íb
+ 2 8
21 íb

tifftopdf - www.rubissoftware.com - Demo version

6360-0340-01 = nr 34
02 = nr 36

MÓABARÐ 34	
VERK : VENKAMANNABÚSTADIR	SKALA : 1:500
TEIKNING : AFSÓÐUMYND	VERK NR : 257
TEIKNING : JAN. 85	TEIKNING : 101
ERREYTT :	

ARKITEKTASTOFAN SF
ORMAR ÞÓR GUÐMUNDSSON GUÐRÓLFUR HALL ARKITEKTAR FAI
BORGARTÚN 17, REYKJAVÍK *[Signature]* Sími 26833