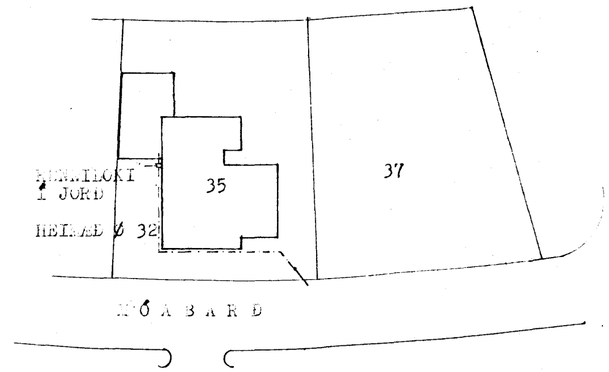

AFSTÖÐUMYND 1:500

BREYTT Í MÁÍ 1983

HERMANN ISBERGH		MTFI
MÓABARÐ NR. 35,		HAFNARFIRÐI
MÁL	1:50 / 1:500	VATNS OG HITALAGNIR GRUNNMYND OG AFSTAÐA
DAGS.	OKT. 1982	
BLAÐ	3	Hermann Isberg