


OPNAR: SÍÐLÖGNAR AF VIÐURKENDRI ÖFTÖ, DELTA t=10°

STAÐSFRYING	OPN. NR.	MESSTA HÆÐ	MESSTA LENGD	HITAP. KOAL/H
HJÓN	1	65	140	1233
HÉR.	2	65	140	823
HÉR.	3	65	130	1484
SJÓNVAFP	4	50	200	1443
DAGSTOFA	5	42	400	2643
ROTSTOFA	6	42	250	1585
ELDHÚS	7	60	160	1322
V3.	8	60	70	220
ANDDYRI	9	75	80	772
ÞVOTTUR	10	65	160	1026
HÓSB.HERB.	11	65	140	953
BAÐ	12	65	140	725
BÍLAR	13	75	400	3060

SKÝRINGAR:
 MÍÐSTÖÐVARPÍPUR SKULU VERA SVARTAR PÍPUR, MÁLAST MÆÐ ASPALMÁLNINGU, BINANGRAST MÆÐ 16 MM GLEBULLIARHÓLKUM OG VEIÐJAST MÆÐ SÍÐALPAPPA. GATA SKAL ÞESS AÐ ÞOLILEG ÞENNSLA HINDRIST EKKI Á LÖGNUM. ALLIR OPNAR TENGJAST MÆÐ STULLIÚÐ, TENGINO Ø 10.
 Á ALLA OPNA KOMI LOFTSKRÚPA OG SJÁLÞV. LOKI (DANFOSS) ER STJÓRNAST AF VÆTNISHTASTIÐI MERKTUR -R
 * HERBERGISHITA * -T
 ÁTHUGA SKAL STÖÐIR OPNA Á BYGGINGARSTAD ÁÐUR EN ÞONNTUN ER STAÐFEST.

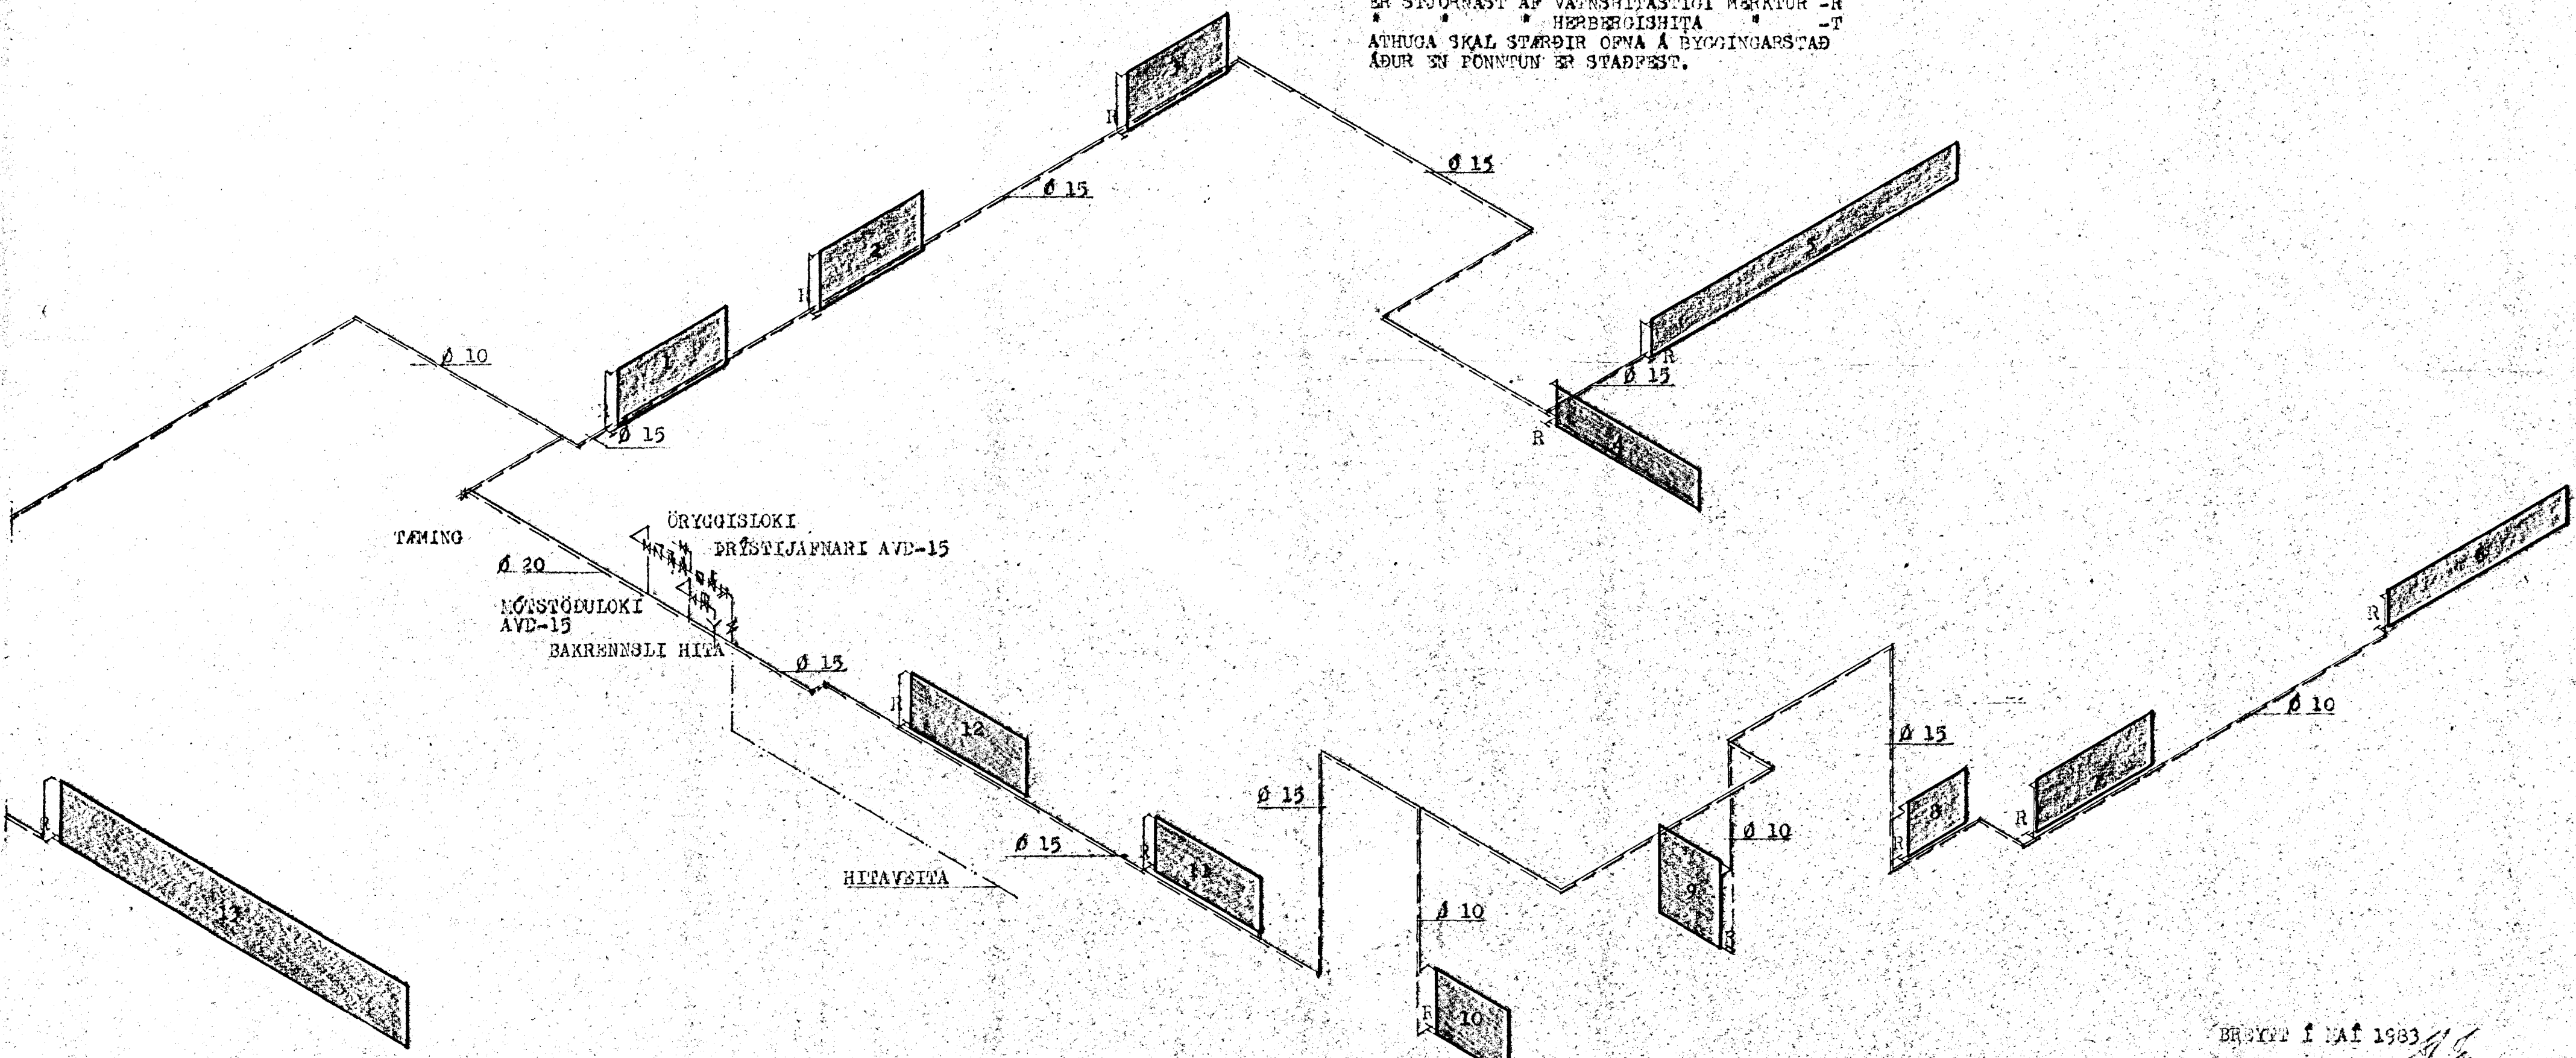


HERMANN ISÆBARN MIPI		
MÓBARD NR. 35, HAFNARFIRÐI		
MÁL	1:50	HITALAGNIR
DAGS.	OKT 1982	TENGINMYND
BLAÐ	4	<i>Hermann Isæbarn</i>