Samþykkt á fundi byggingarnefndar þ. 15/7 1964

BYGGINGAFULLTRÚINN
Í HAFNARFIRÐI

HÚSASMÍÐAMEISTARI: Þorvarður Magnússon

MÚRARAMEISTARI: Eyjólfur Steingrímsson

PÍPULAGNINGAMEISTARI:

AFSTÖÐUMYND
1:500

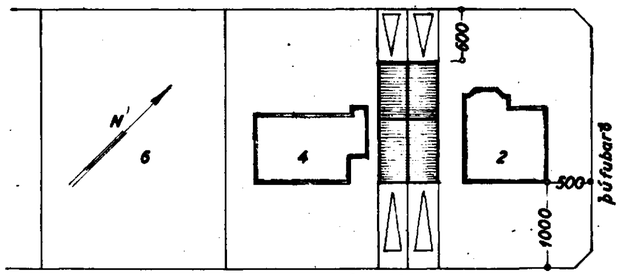

MÓABARÐ

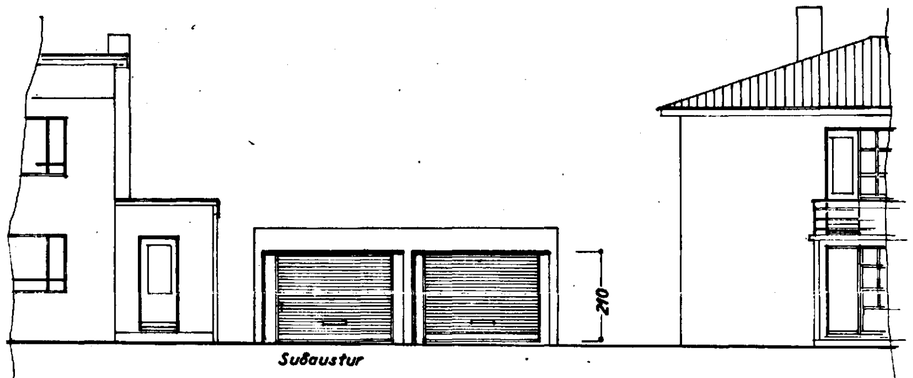

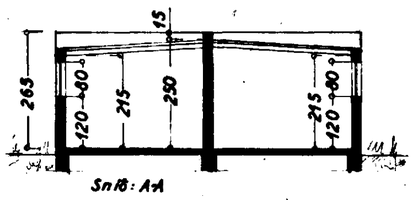

Snið: A-A

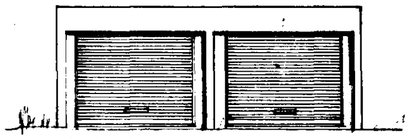

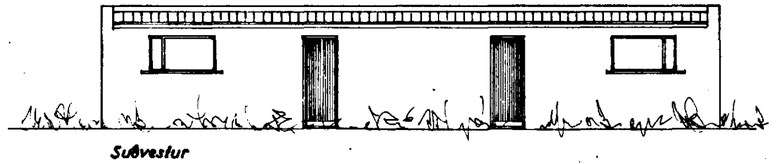

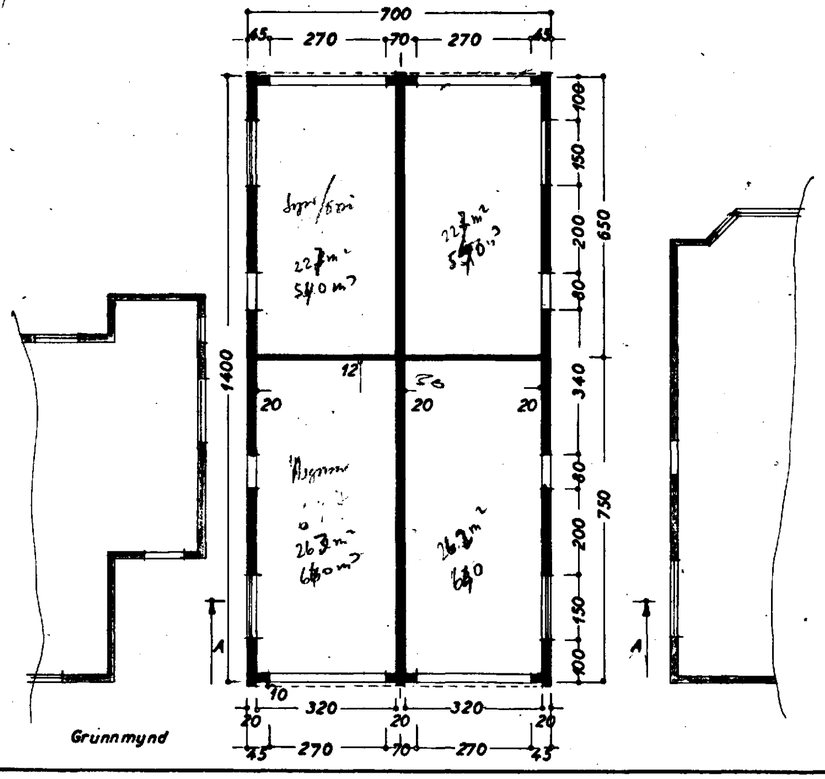

STÆRÐ:

	NR. 2.	NR. 4.
Lóð	626,8 m²	630,0 m²
Hús	94,7 m²	100,8 m²
Bílg.	49,0 m² 118,0 m³	49,0 m² 118,0 m³

MÓABARÐ NR. 2 og 4

BÍLGEYMSLUR

ÚTLIT
GRUNNMYND
SNIÐ
} 1:100

AFSTÖÐUMYND 1:500

Hafnarfirði í júlí 1964
T. Sigurðsson