


Móabaráð 8b Eig: Eyjólfur Kristjánsson

Viðb. (anddyri)


1:100

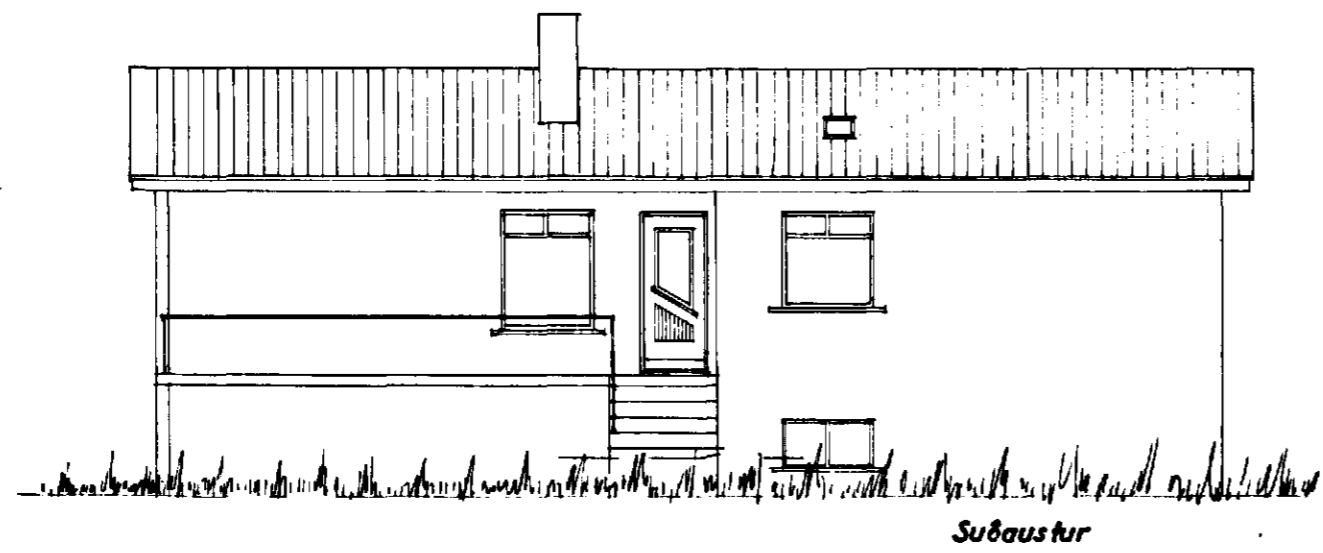

Suðaustur

AFSTÖÐUMYND

1:500

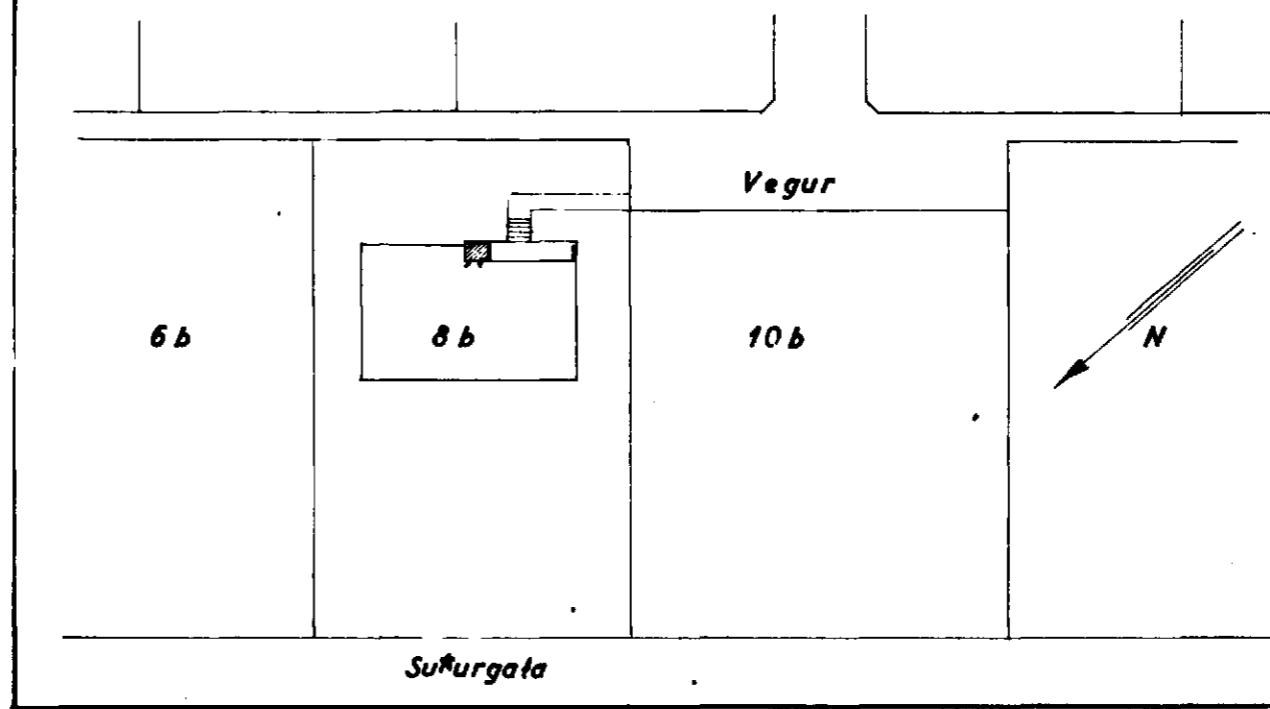


Suðurgata


Samþykkt á fundi byggingar-  
nefndar þ. 19. 12. 1960.  
**BYGGINGAFLUTÖNN**  
**I HAFNARDEÐI**

HÚSASMÍÐAMEISTARI:


FYRIR BREYTINGU  
EFTIR BREYTINGU

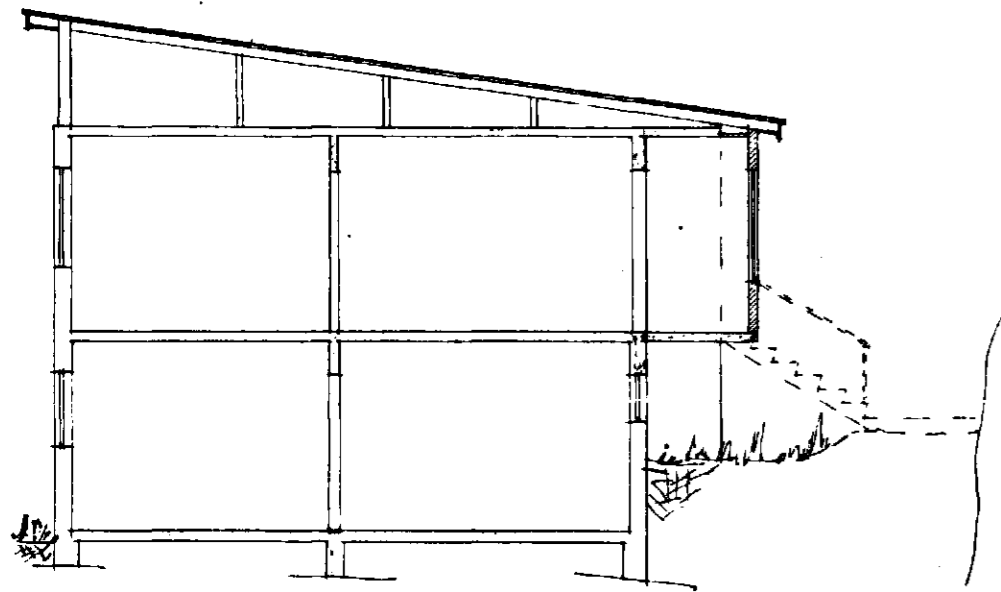

Snið

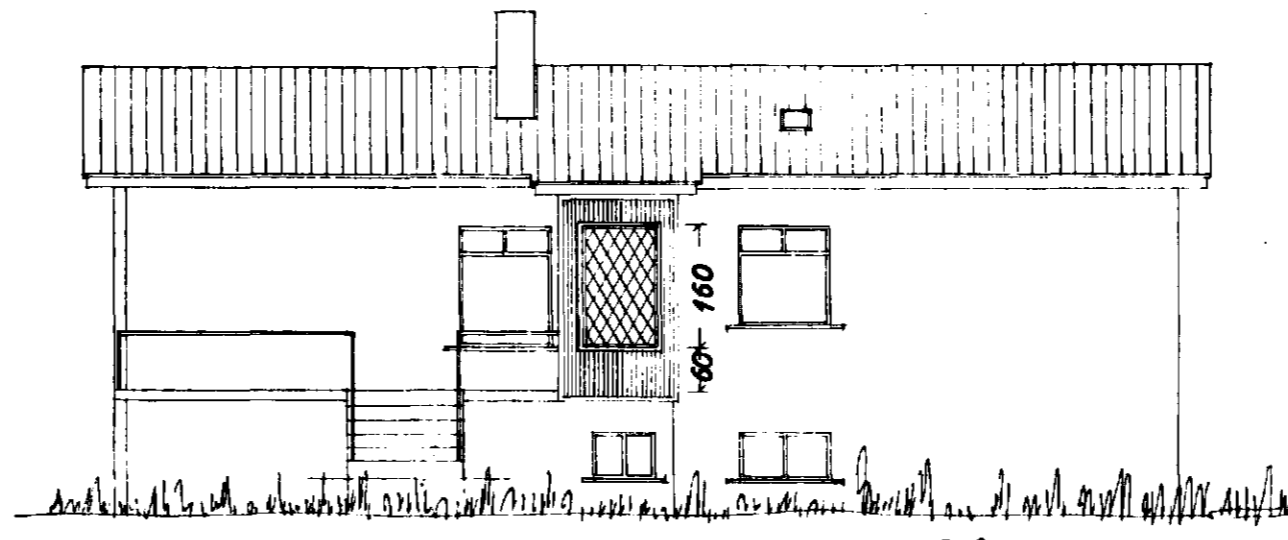

Suðaustur

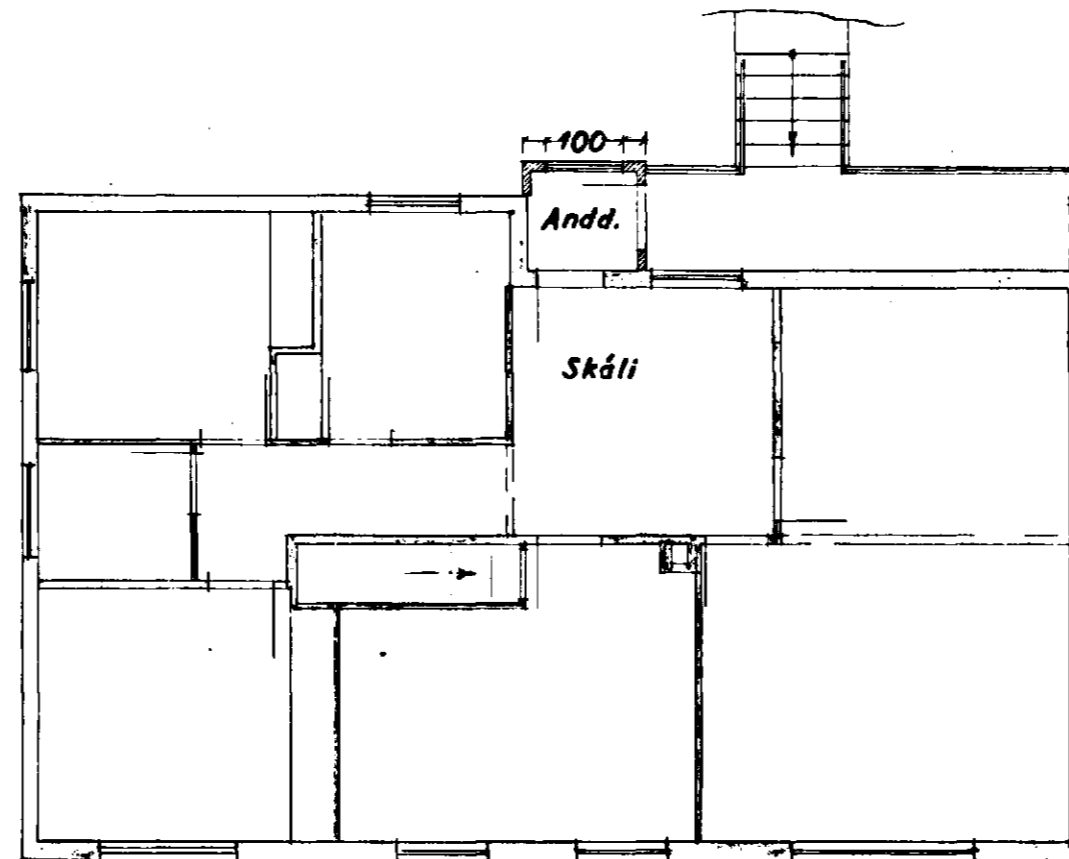

Grundmynd (1. hæð)

Stofnaskráð 2. ágúst 1960  
F. Sigurðsson