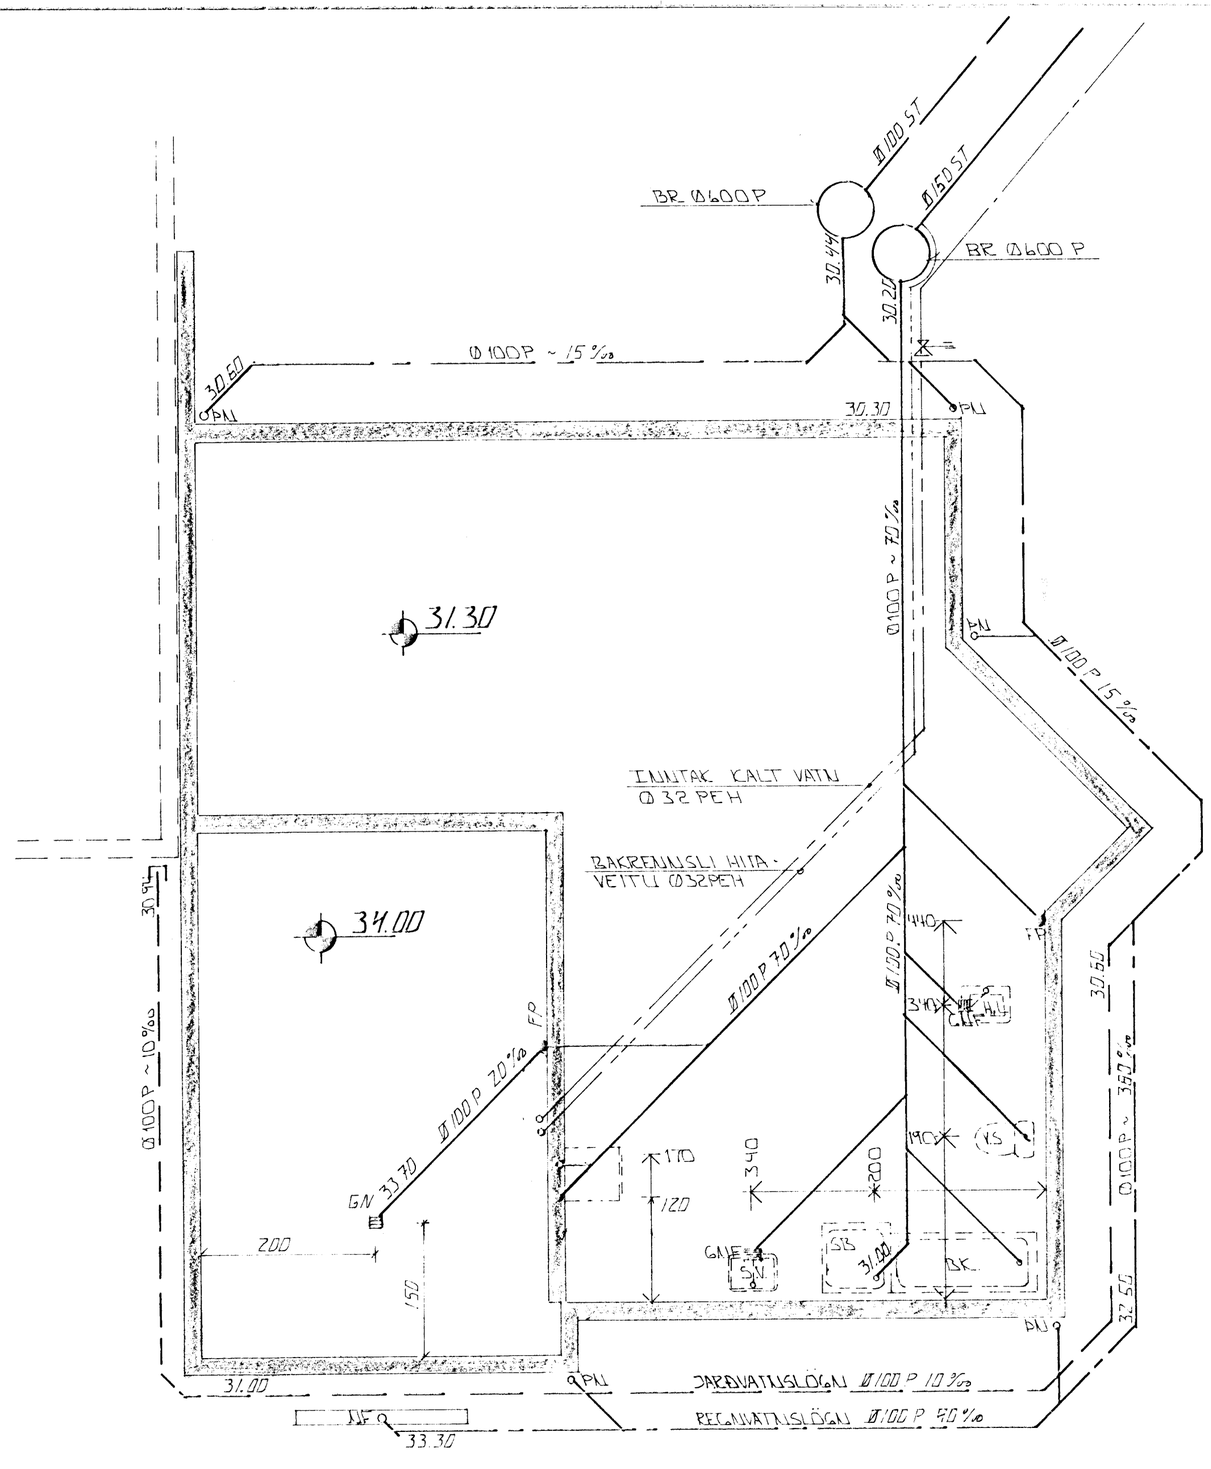

GRUNNMYND · 1 : 50

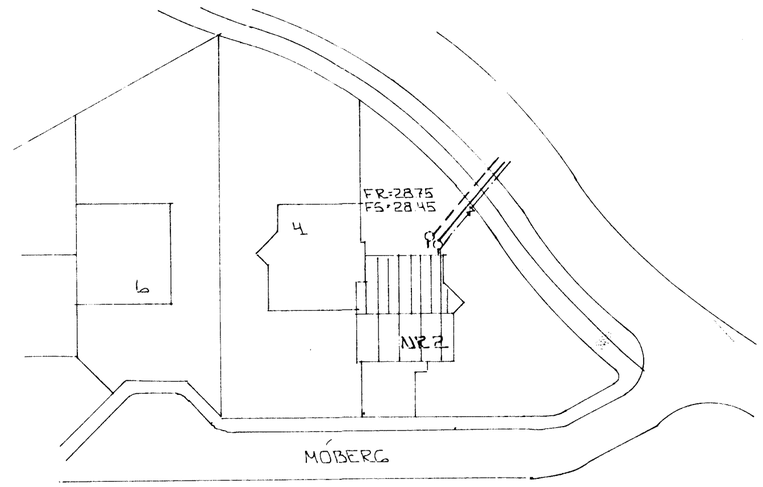

AFSTÖÐUMYND · 1: 500

15 SEP 1992

HAFNARFJARÐARBÆR
BYGGINGAFULLTRÚNN

Ásklíð: Eldri teikning ógild

BR NR	DAGS	EÐLI BREYTINGAR	SIGN
01	9.9.92	NIÐURFALL VIÐ MÆLAGR. FJARLÆGT	[illegible]
01	6 AGUST '91	JARÐVATNSLÖGNG LENGD	[illegible]

MÓBERG 2 HAFNARFIRÐI

GRUNNMYND · GRUNNLAGNA

MÆLIKV. · 1 : 50 · 1 : 500

SIGURÐUR ÞORLEIFSSON TÆKNIFRÆÐINGUR F.T.F.I.

STRANDGÖTU 11 HAFNARFIRÐI SÍMI 54751/54255

DAGS JÚNÍ 91

HANNAÐ [illegible]

TEIKNAÐ [illegible]

VERK NR 9129

BLAÐ NR 2-02