



Samþykkt á fundi bygginga-
nefndar þ. 29. 4. 1992
BYGGINGAFULLTRÚINN
Í HAFNARFIRÐI
S. Gunnarsson

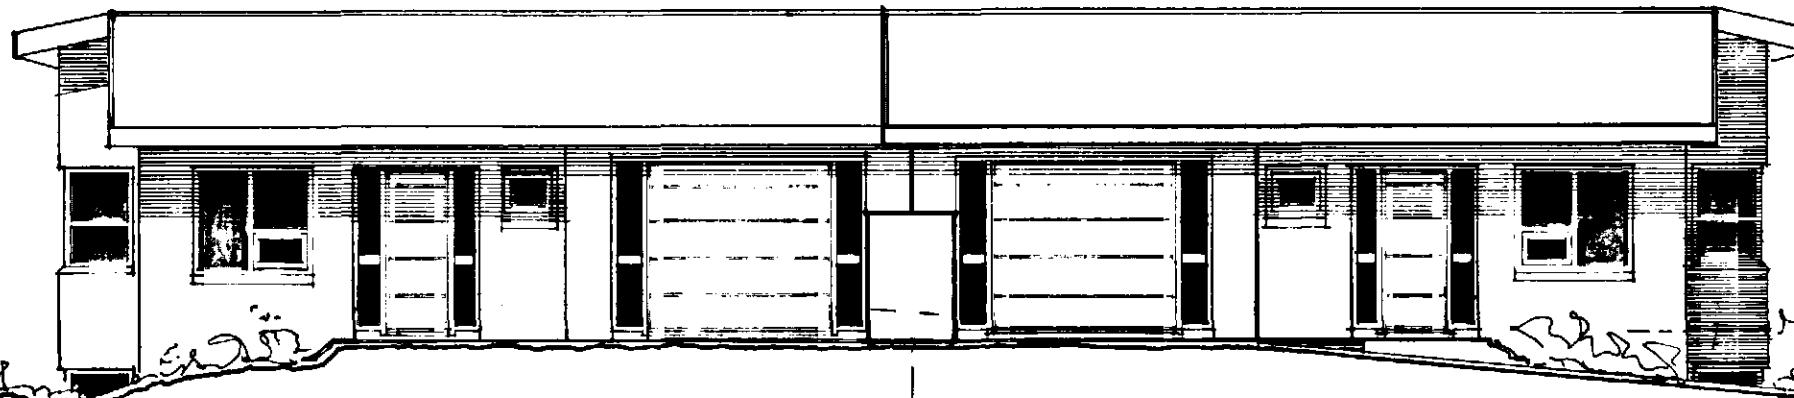

NORÐAUSTUR MKV. 1:100

BLAÐ 3/3

G=31.20

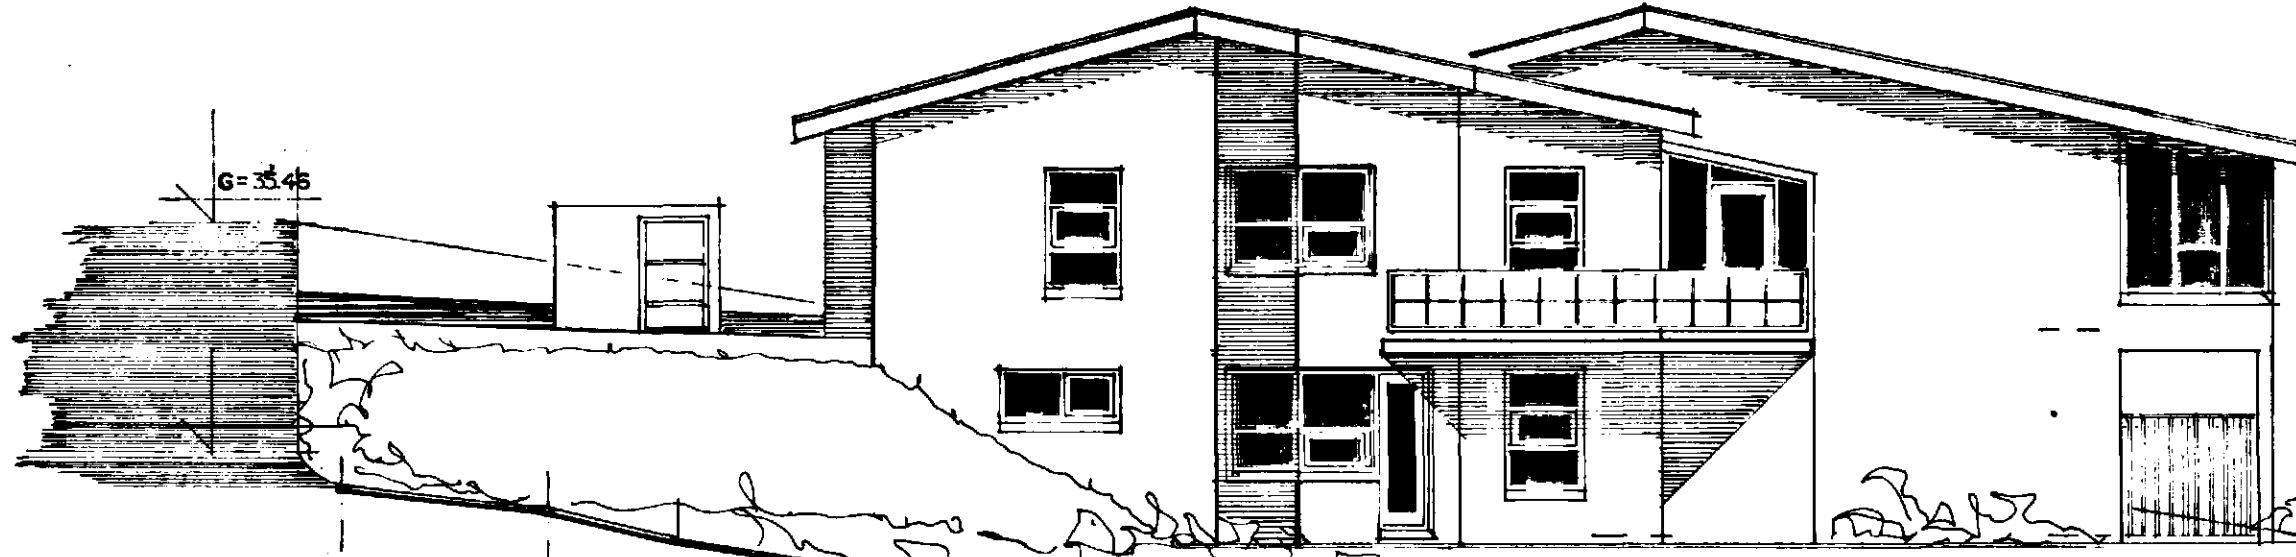

NORÐVESTUR MKV. 1:100


G=28.41



SUVESTUR MKV. 1:100

G=35.46

G=28.41

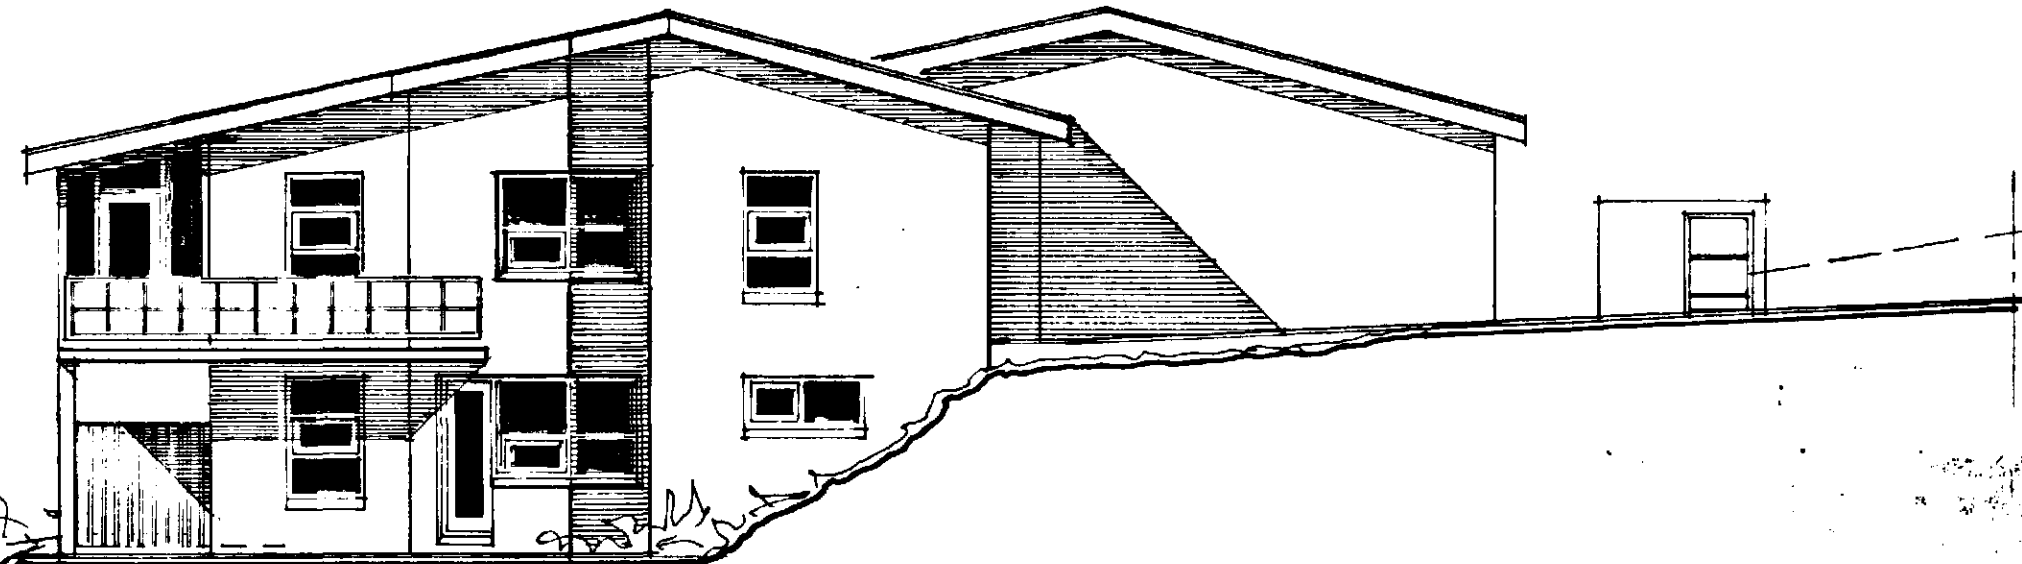

SUÐAUSTUR MKV. 1:100

G=35.46

G=28.41

BREYTT APRÍL 1992 SÓLSTOFA Á HÚSI NR. 2
BREYTT MARS 1992 STAÐSETNING Á SORPGEYMSLUM
SÓLSTOFA Á HÚSI NR. 4

Sigurður Þorvarðarson