



Samþykkt á fundi byggingar-
ráðs nr. 15.4.1992
BYGGINGARFRÆÐINGUR
B.F. STRANDGÖTU 11


BLAÐ 2/3

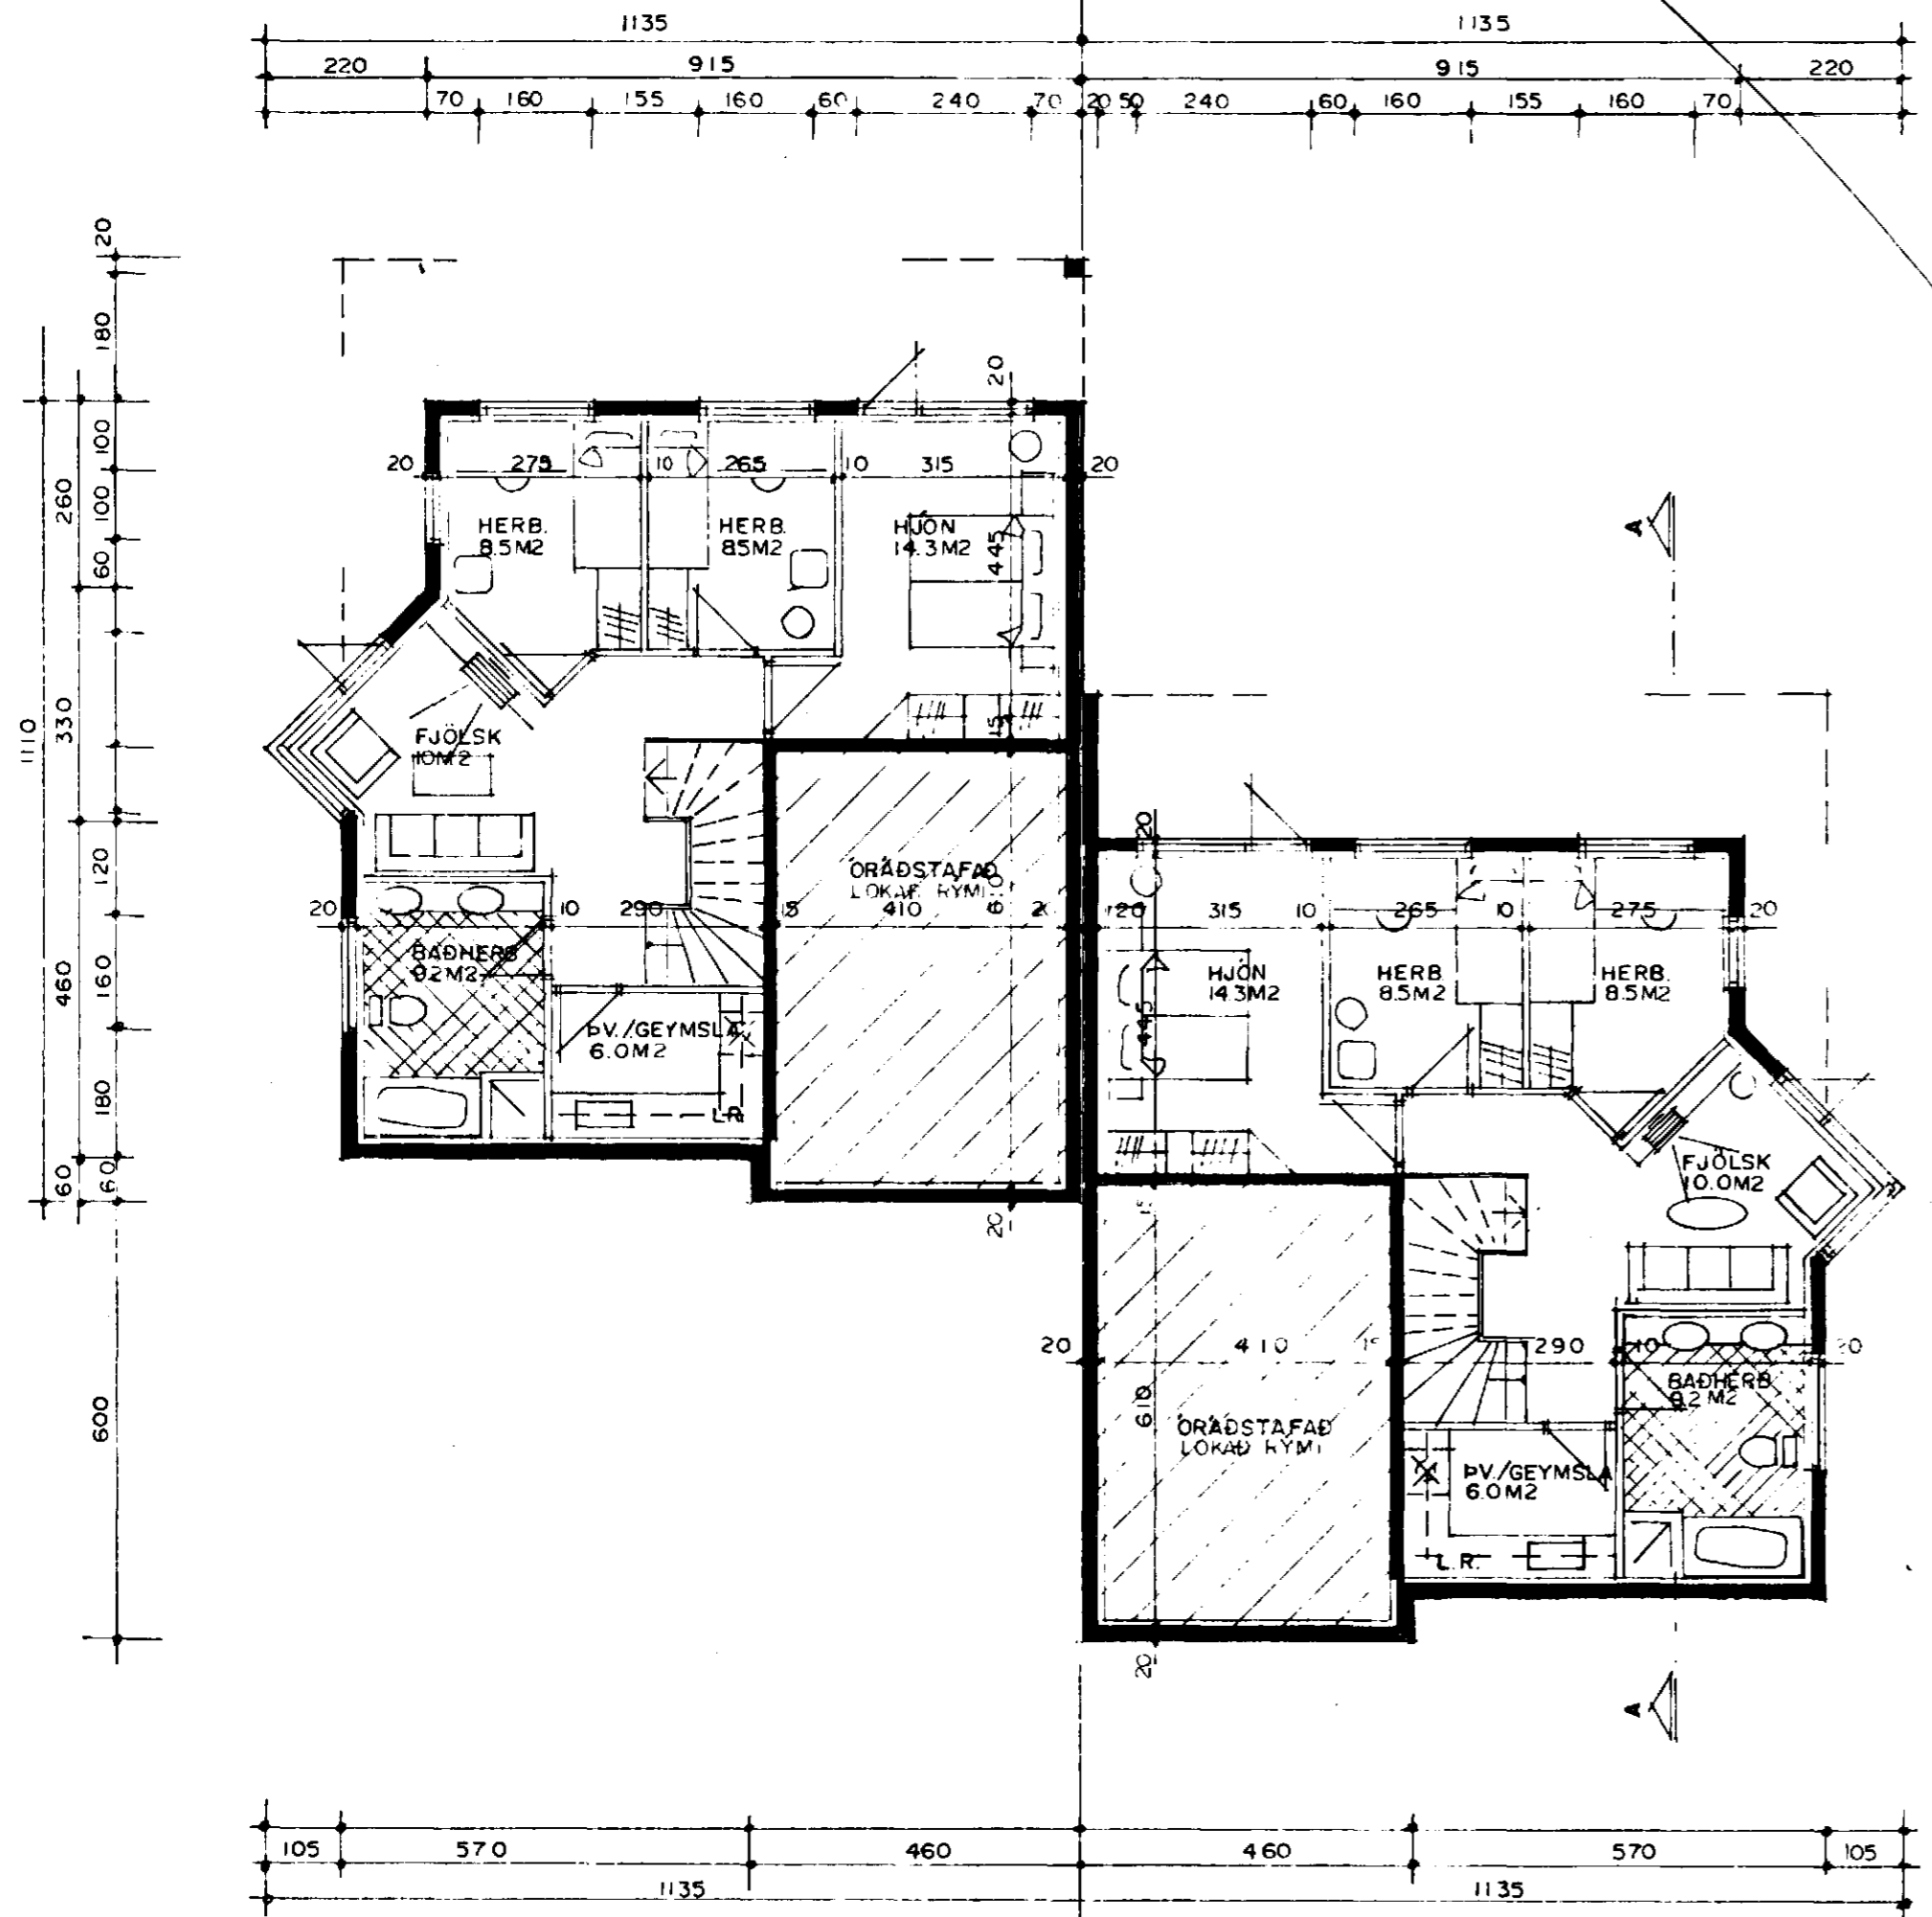

GRUNNMYND JARÐHÆÐAR MKV. 1:100

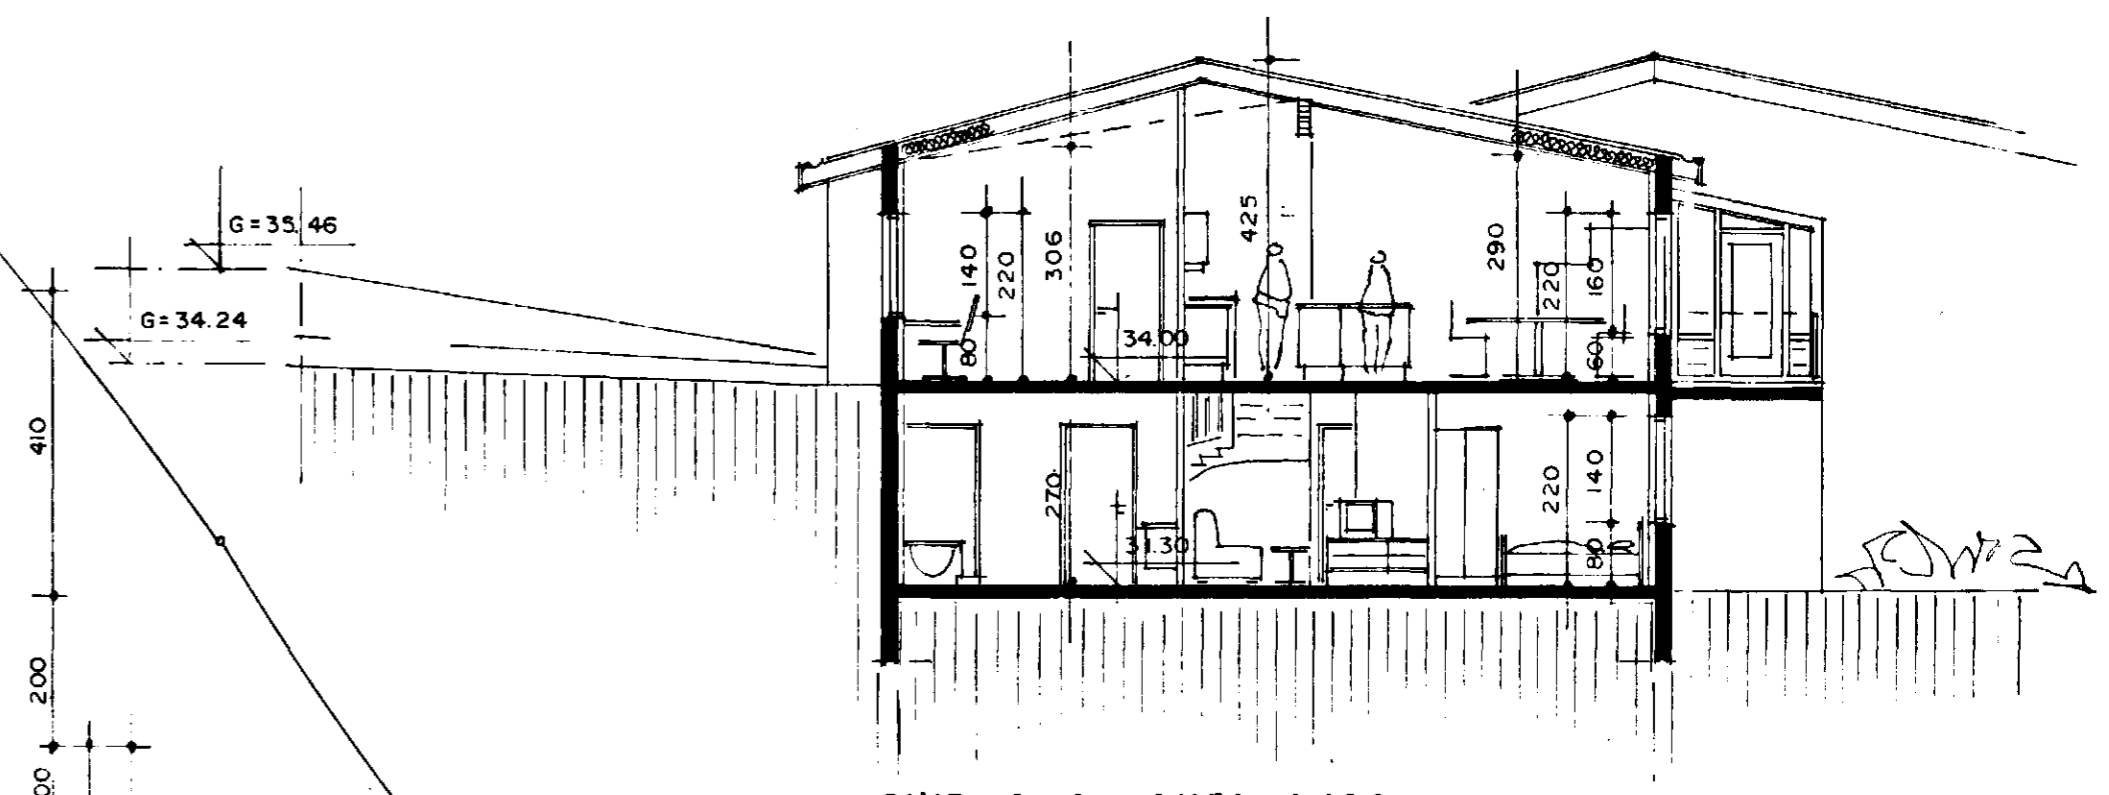

SNID A-A MKV. 1:100

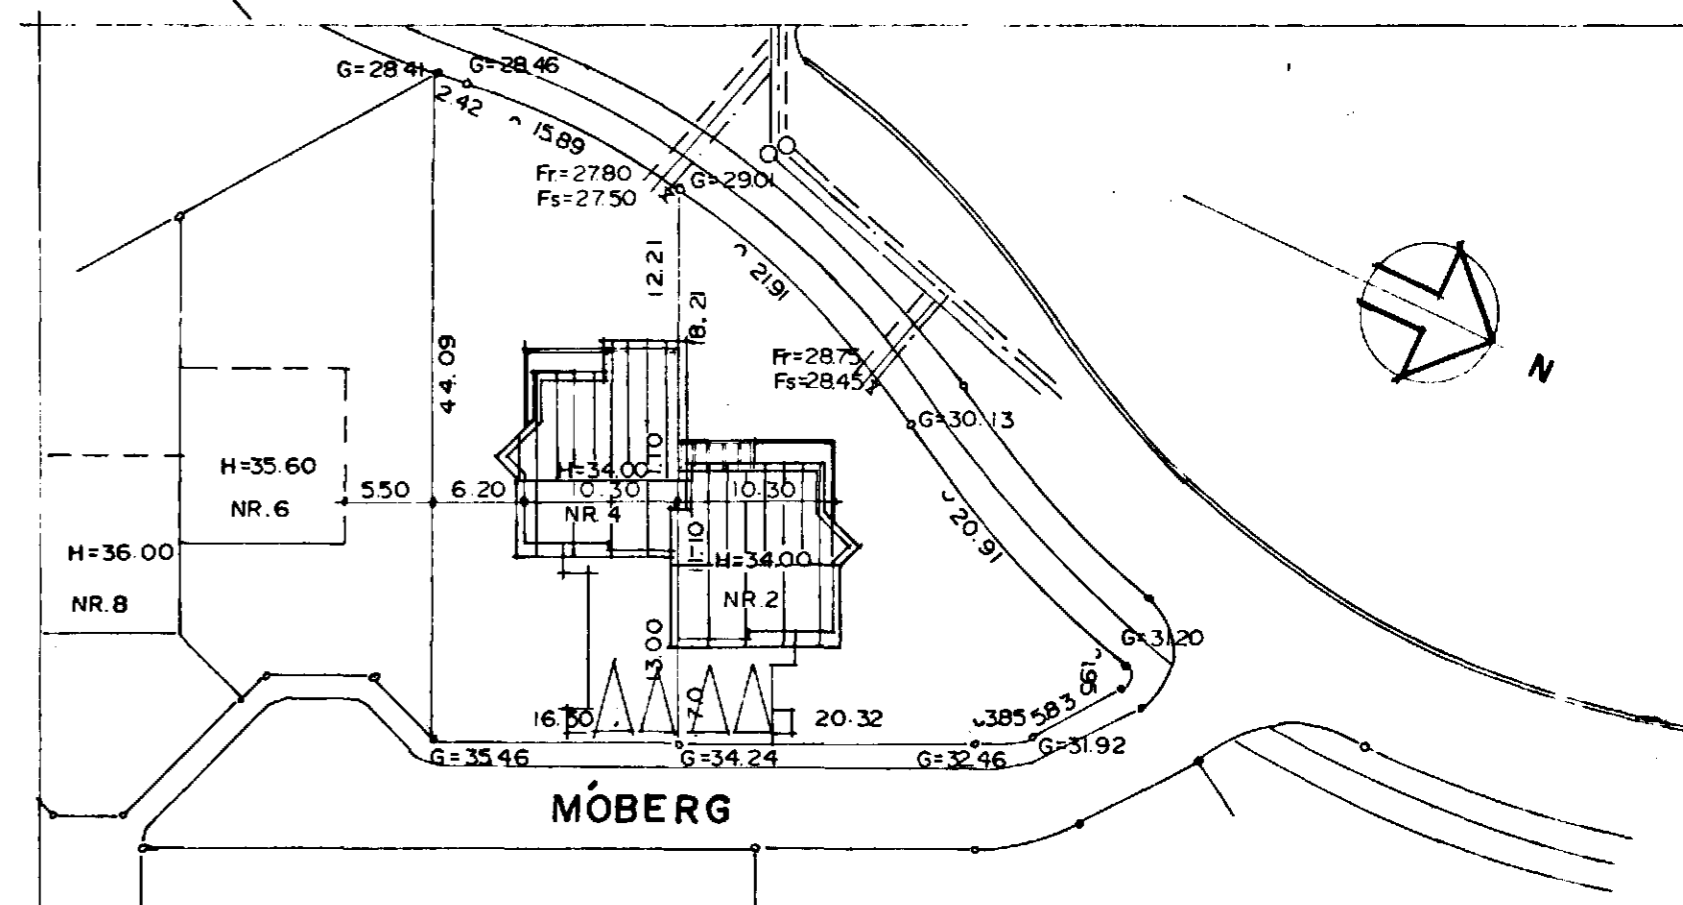

AFSTÖÐUMYND MKV. 1:500

Almar Bimple
Breytt í Mars 1992, Sólst. í húsi nr 4
Almar Bimple