



Samþykkt á milli byggisráðs
deildar p. 25/4/92
BYGGINGAVALSTÖRNI
Í HAFNARFIRÐI
[Signature]

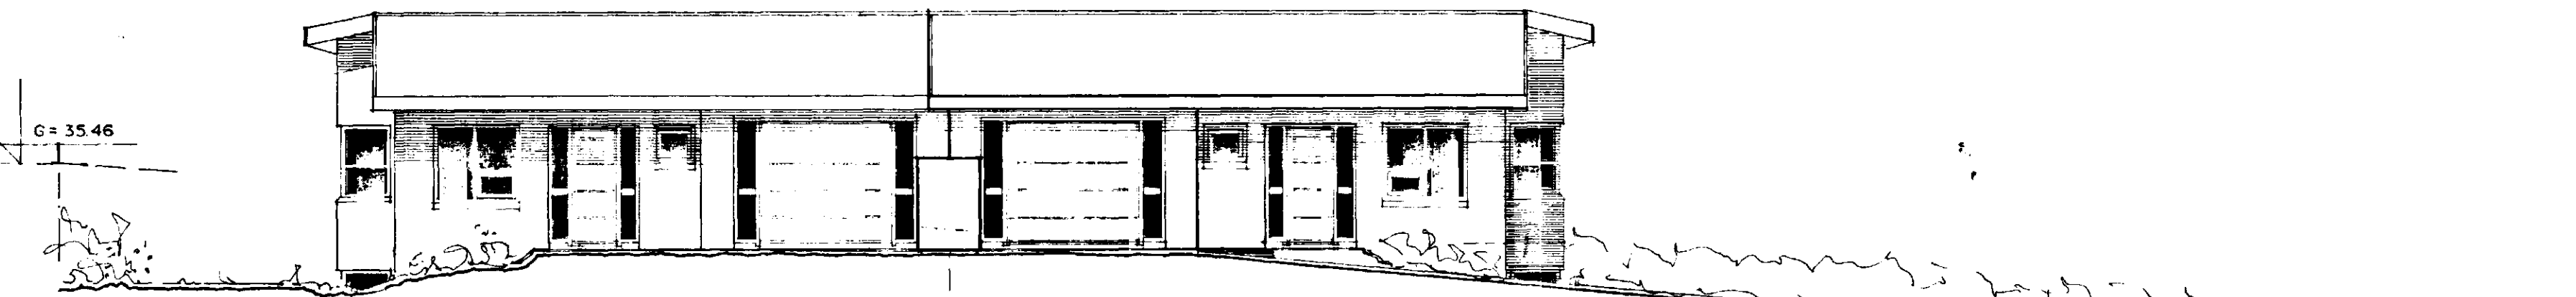

NORÐAUSTUR MKV. 1:100


BLAÐ 3/3

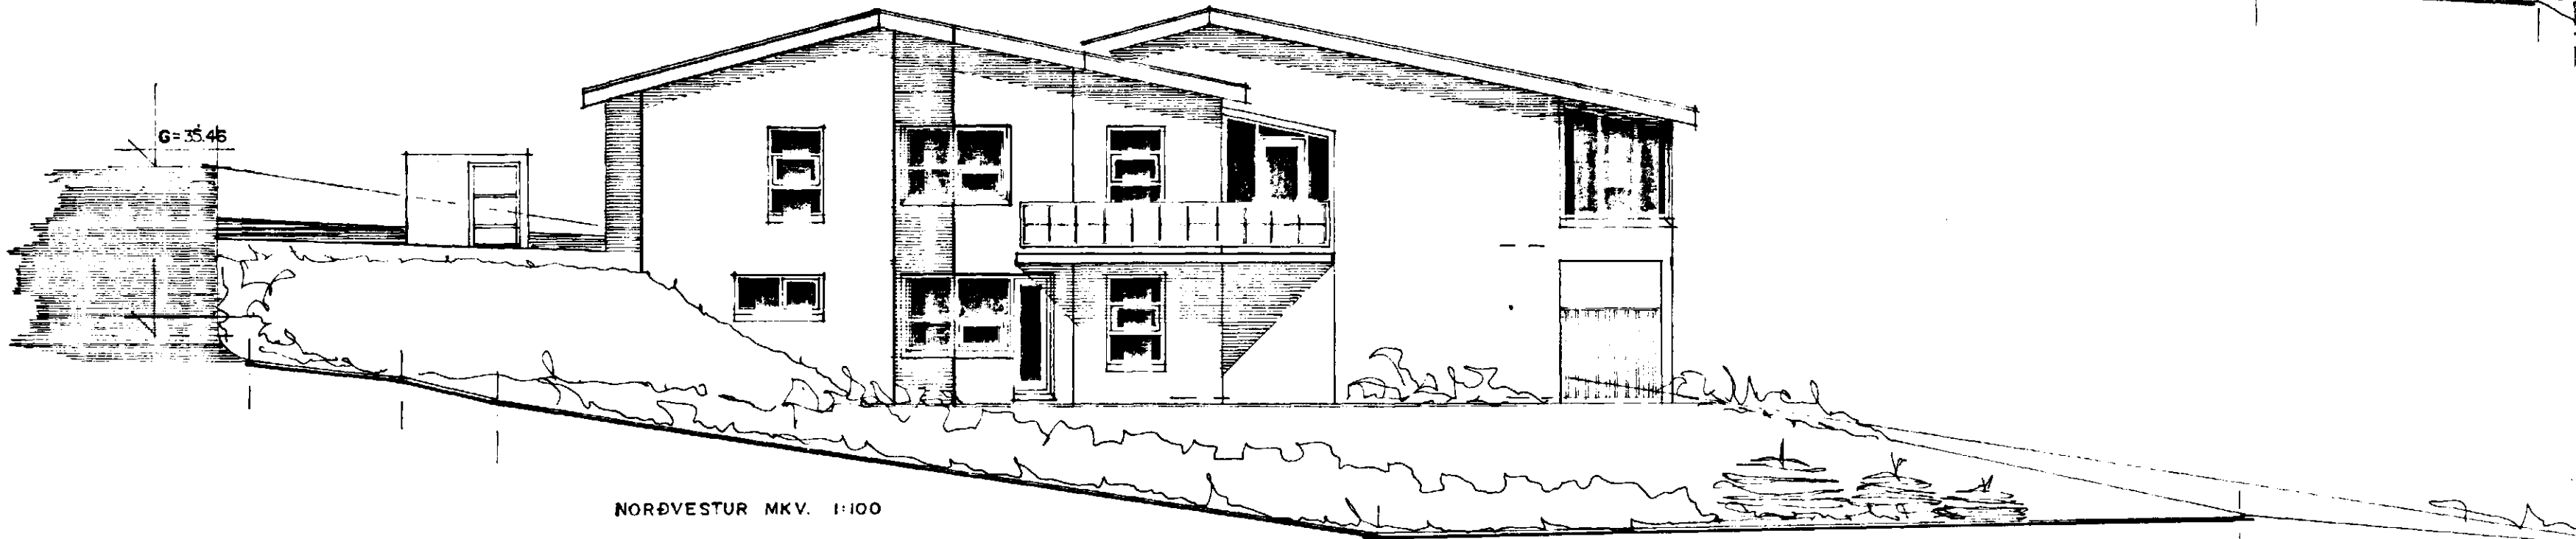

NORÐVESTUR MKV. 1:100



SUBVESTUR MKV. 1:100

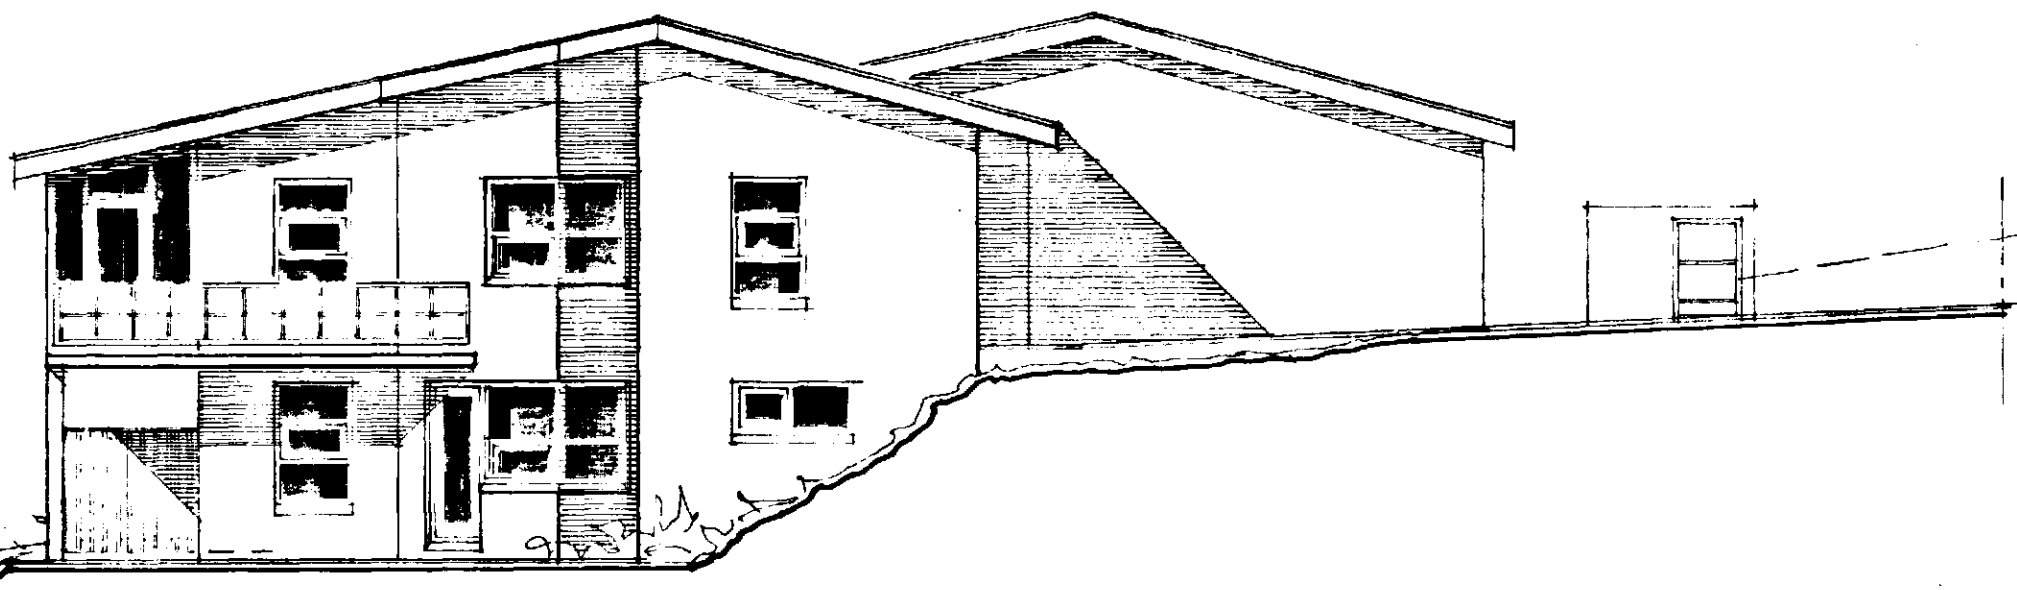

SUÐAUSTUR MKV. 1:100

Almar Borge
Breytt í Mars 1992 Staðsetning á SORPGEYNSLUM
SÖLSTOFA Á HÚSI NR. 4
Agústa Þorvartarson