

**ALMENNAR SKÝRINGAR**

- REGLUGERÐ UM HÖNNUN OG UPPSETNINGU SJÁLVIKRA ÓÐAKERFA
- ÓÐAKERFI ER HANNAÐ Í SAMRÆMI VÍÐ BRESKAR REGLUR. BS: 5306-2, TECHNICAL BULLETIN TB25, JULY 2001
- HÖSNÆÐID ER 3182 M2 LAGERHÖSNÆÐI SEM DEILIST Í STÓRVÖRULAGER OG PALLETTULAGER
- MESTA HÆÐ ER 12,2M, HALLI Á ÞAKI ER 5GR.
- VÖRUFLOKKAR ERU PLASTFITTINGS SEM PAKKAÐ ER INN Í PLAST OG TIMBURKASSA

**ÁHETTUFLOKKUR:**

- ALMENNT Í LAGERSAL ER ÁHETTUFLOKKUR: , HH S5 II, MESTA STÓFLUNARHÆÐ 8M, OHI Í SKRIFSTOFURÝMI
- VATNSÞÉTTILEIKI 10,7mm/mín, Á 90-100m2 SVÉDI.

**ESFR KERFI:**

- KERFIÐ ER HANNAÐ SEM ESFR KERFI (EARLY SUPPRESSION FAST RESPONSE)
- FJÖLÐI ÓÐASTÓTA Í GANGI Í EINU: 12 STK.

**FJÖLÐI ÓÐASTÓTA:**


- Ó1: 432 stk
- Ó2: 7 stk
- Ó3: 2 stk

**VATNSMAGN OG ÞRÝSTINGUR:**

- AFKÖST KERFISINS MIDAST VÍÐ S5 II, STÓFLUNARHÆÐ 8M EDA ESFR KERFI
- VÍÐ 5500 L/MIN SKAL MISMUNARÞRÝSTINGUR VÍÐ VARDLOKA VERA 9,23BAR
- VÍÐ HVERN ÓÐAHAUS SKAL VERA 456 L/MIN ØMIN 5,2 BAR


**SKÝRINGAR:**

- PÍPA Í ÓÐAKERFI, VATNSFYLLT
- ÓÐASTÓTUR
- VEGGÓÐARI
- ← RENNSLISSTEFNA Á VATNI
- ⊘ STOPPLOKI
- ▨ SIGTI: GRÓFT SIGTI 8-10mm MÖSKVA

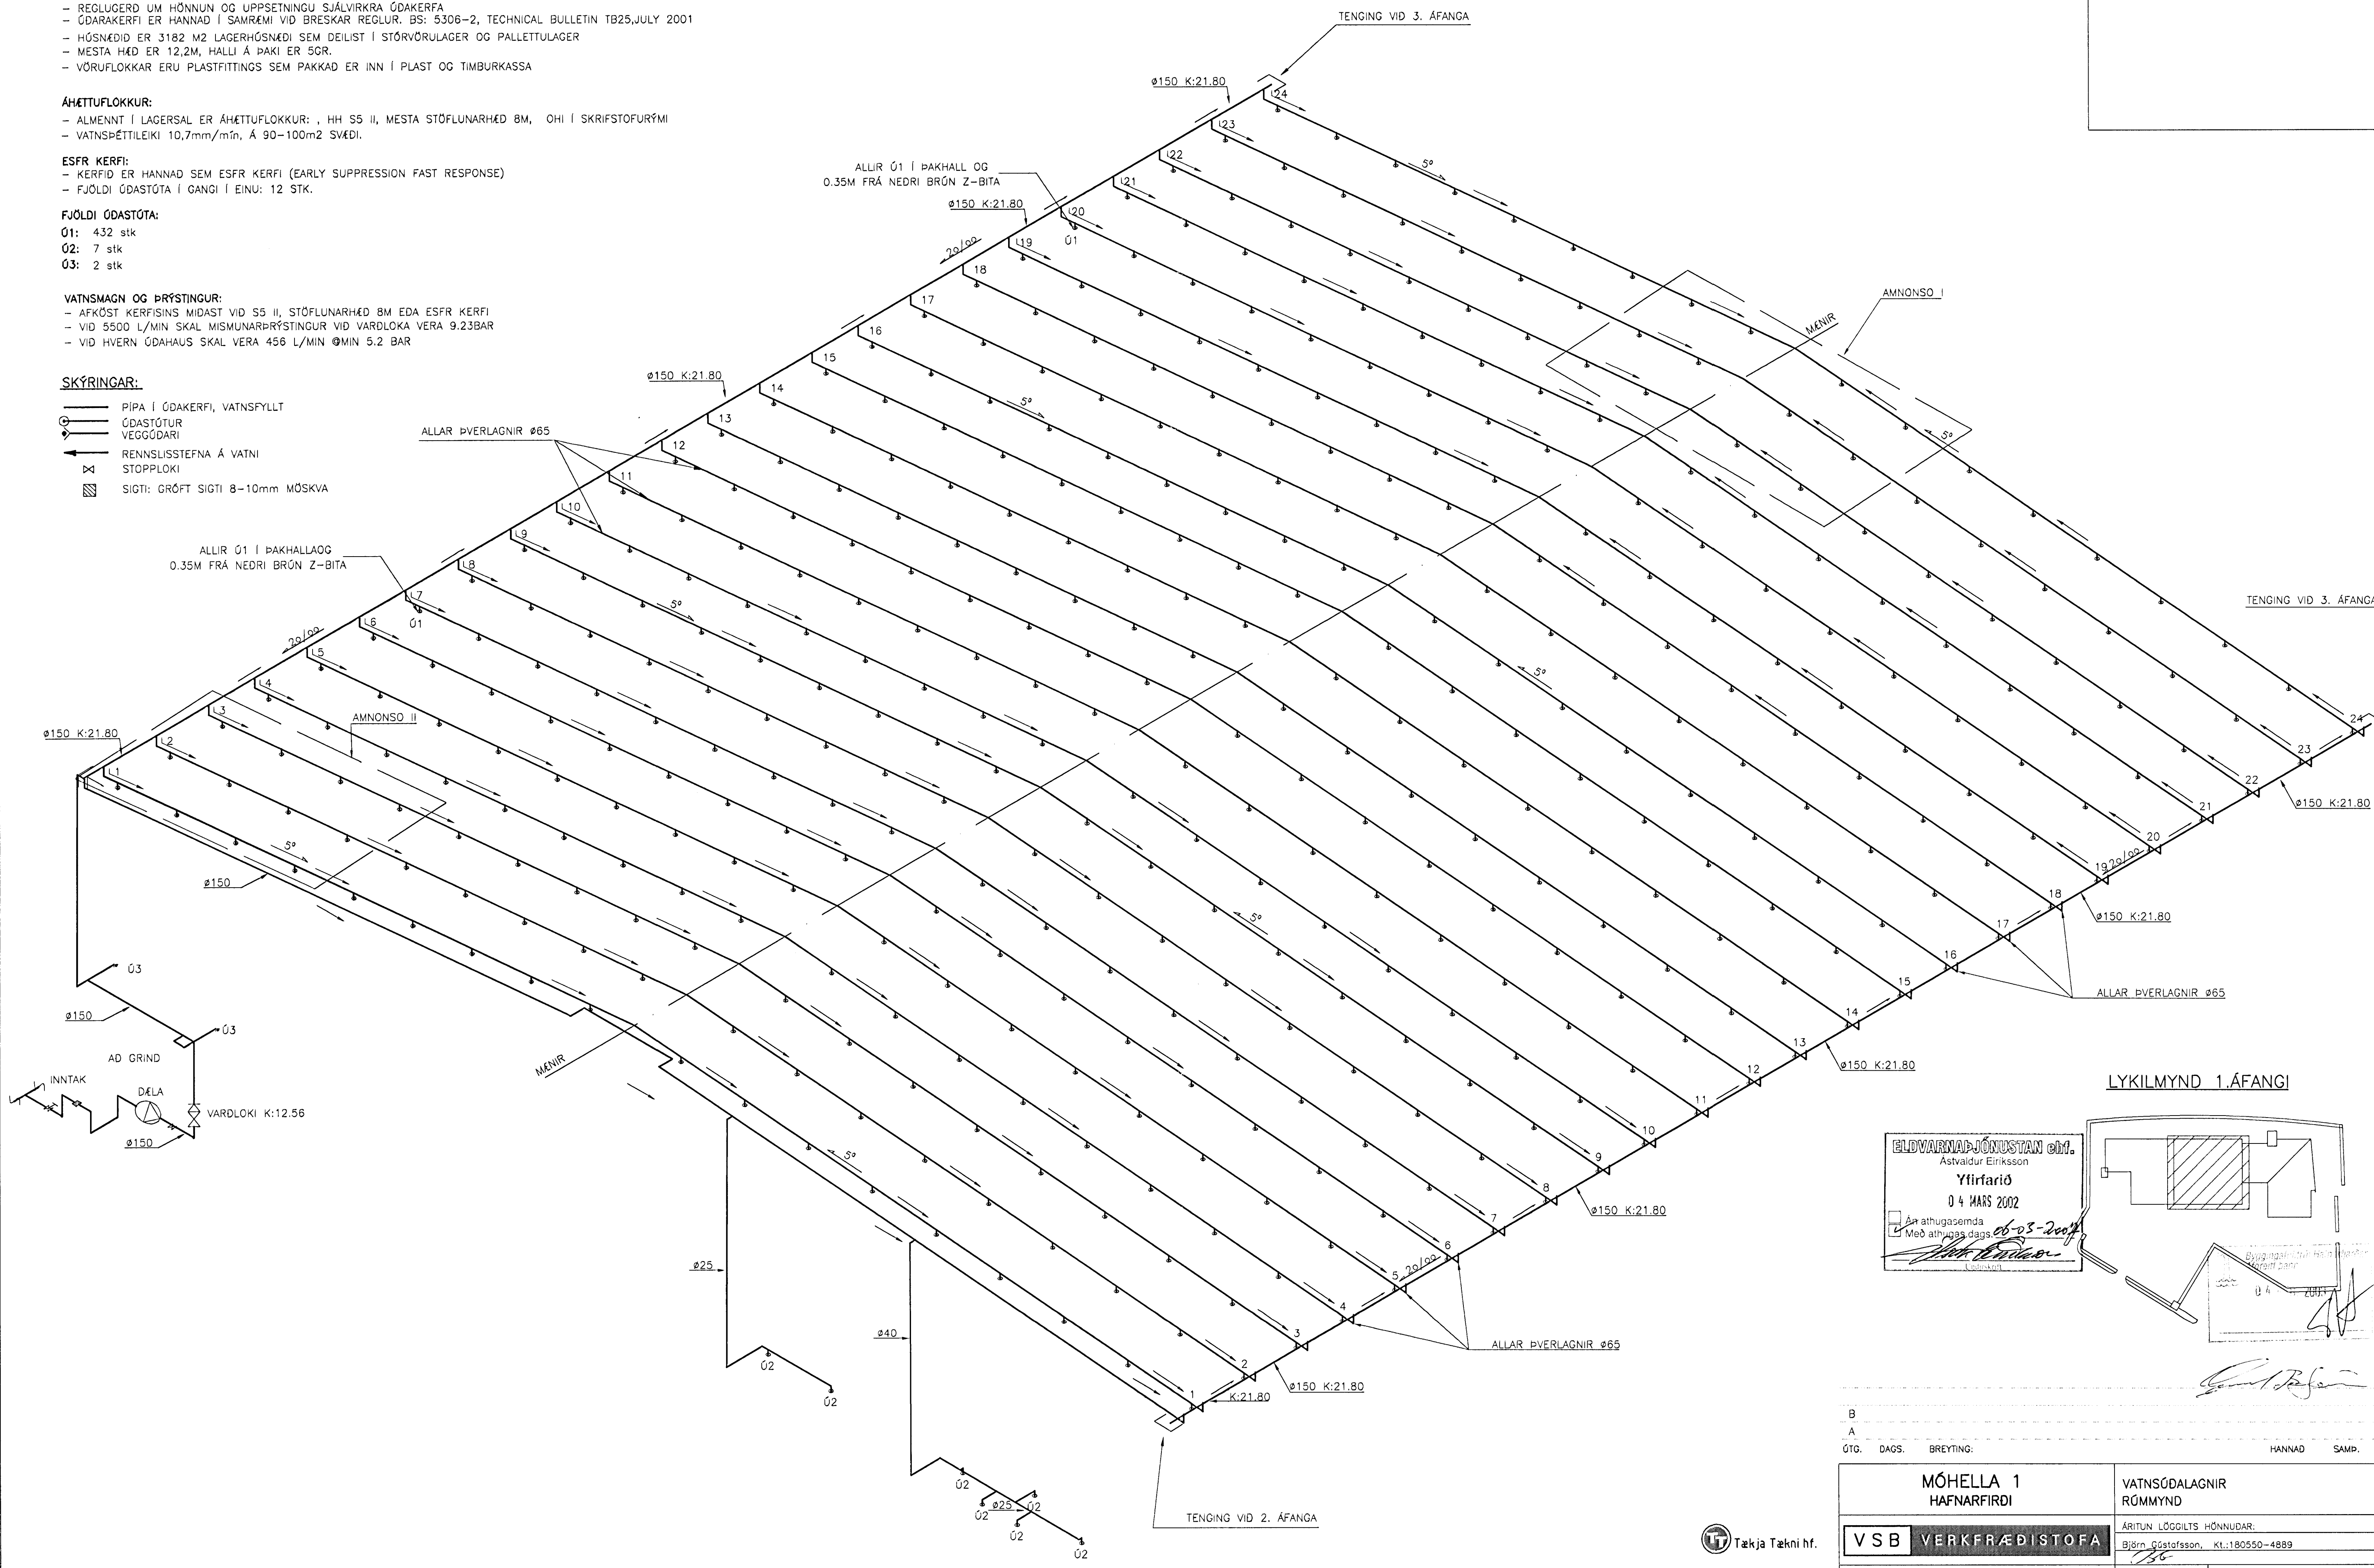

**LYKILMYND 1.ÁFANGI**

ELDVARNAÞJÓNUSTAN ehf.  
Astvaldur Eiríksson  
Yfirfarið  
04 MARS 2002  
 Án athugasemda  
 Með athugas. dags. 06-03-2002

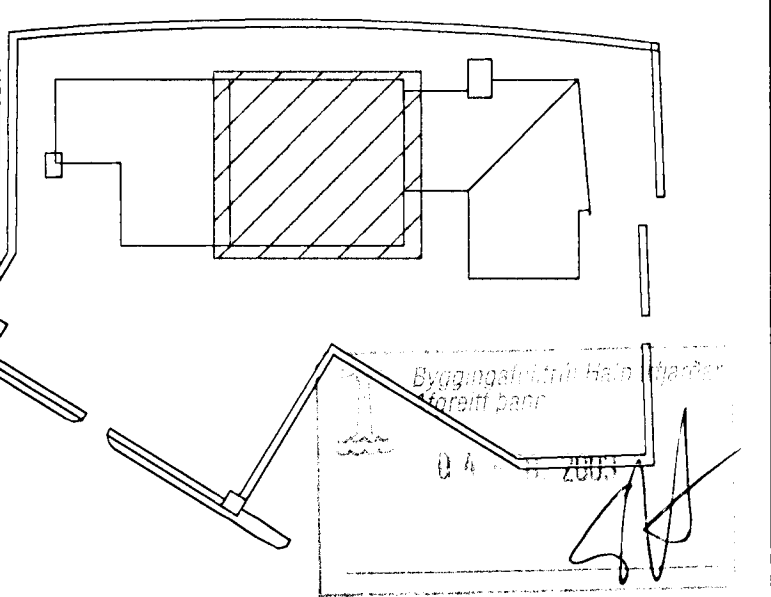

B					
A					
ÓTG.	DAGS.	BREYTING:		HANNAÐ	SAMB.
MÓHELLA 1 HAFNARFIRÐI			VATNSÓDALAGNIR RÖMMYND		
VSB VERKFRÆÐISTOFA			ÁRITUN LÖGGILTS HÖNNUÐAR:		
Björn Gústafsson, Kt.:180550-4889			Hannað: GHJ Telknað: GHJ/LA		
Móti: 1:100 Yfirfarið:			Dags: 06.01.02 Nr: 01728-P14		

