

A
P14

SJÁ FRAMH. P-13


SKÝRINGAR:

SJÁ ALMENNAR SKÝRINGA Á BLADI 01728-P15
ALLIR ÚÐASTÚTAR Ú1 NEMA ANNAD TEKID FRAM

- PÍPA Í ÚÐAKERFI, VATNSFYLLT
- ÚÐASTÚTUR
- VEGGÚÐARI
- ✕ UPPHENGI
- JARÐSKJÁLFTA-FESTING
- ⊗ STOPPLOKI
- ⊗ EINSTREYMISLOKI
- ⊗ ÞRÝSTIMÆLIR
- ⊗ SIGTI: GRÓFT SIGTI 8-10mm MÓSKVA
- ▲ SJÁLFRIRK TÆMING(BALL DRIP)
- ▲ TÆMINGARLOKI
- ▲ AFALL
- ⊗ SLÖNGUKRANAR

ELDVARMA-ÞJÓUSTAN ehf.
Astvaldur Eiríksson
Yfirfarið
04 MARS 2002
An athugasemda
Með athugas.dags. 06-03-2002
[Signature]

LYKILMYND 1.ÁFANGI

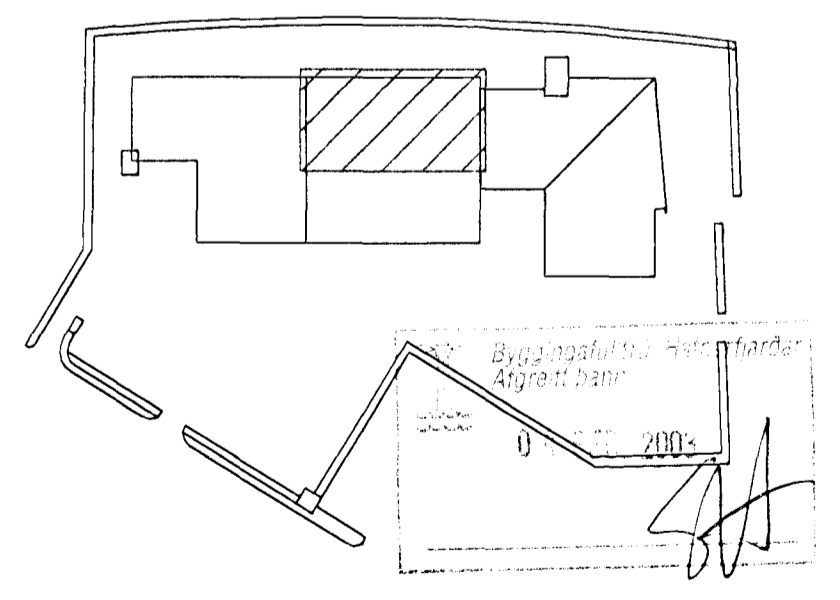

B	ÓTG.	DAGS.	BREYTING:	HANNAD	SAMP.
A					
MÓHELLA 1 HAFNARFIRDI			VATNSÚDALAGNIR GRUNNMYND NORDURHLUTI		
VSB VERKFRÆDISTOFA			ÁRITUN LÖGGILTS HÖNNUÐAR: Björn Gústafsson, Kt.:1B0550-4889		
BEARHRAUNI 20 - 220 HAFNARFJÓRÐUR Heimasíða: www.vsb.is - netfang: vsb@vsb.is Sími 585-8600 - Fax 585-8610 - Klf:10796-2899			Hannað: GHJ Mál: 1:100 Dags: 06.01.02		
FRV			Nr: 01728-P11		

Tækja Tækni hf.