
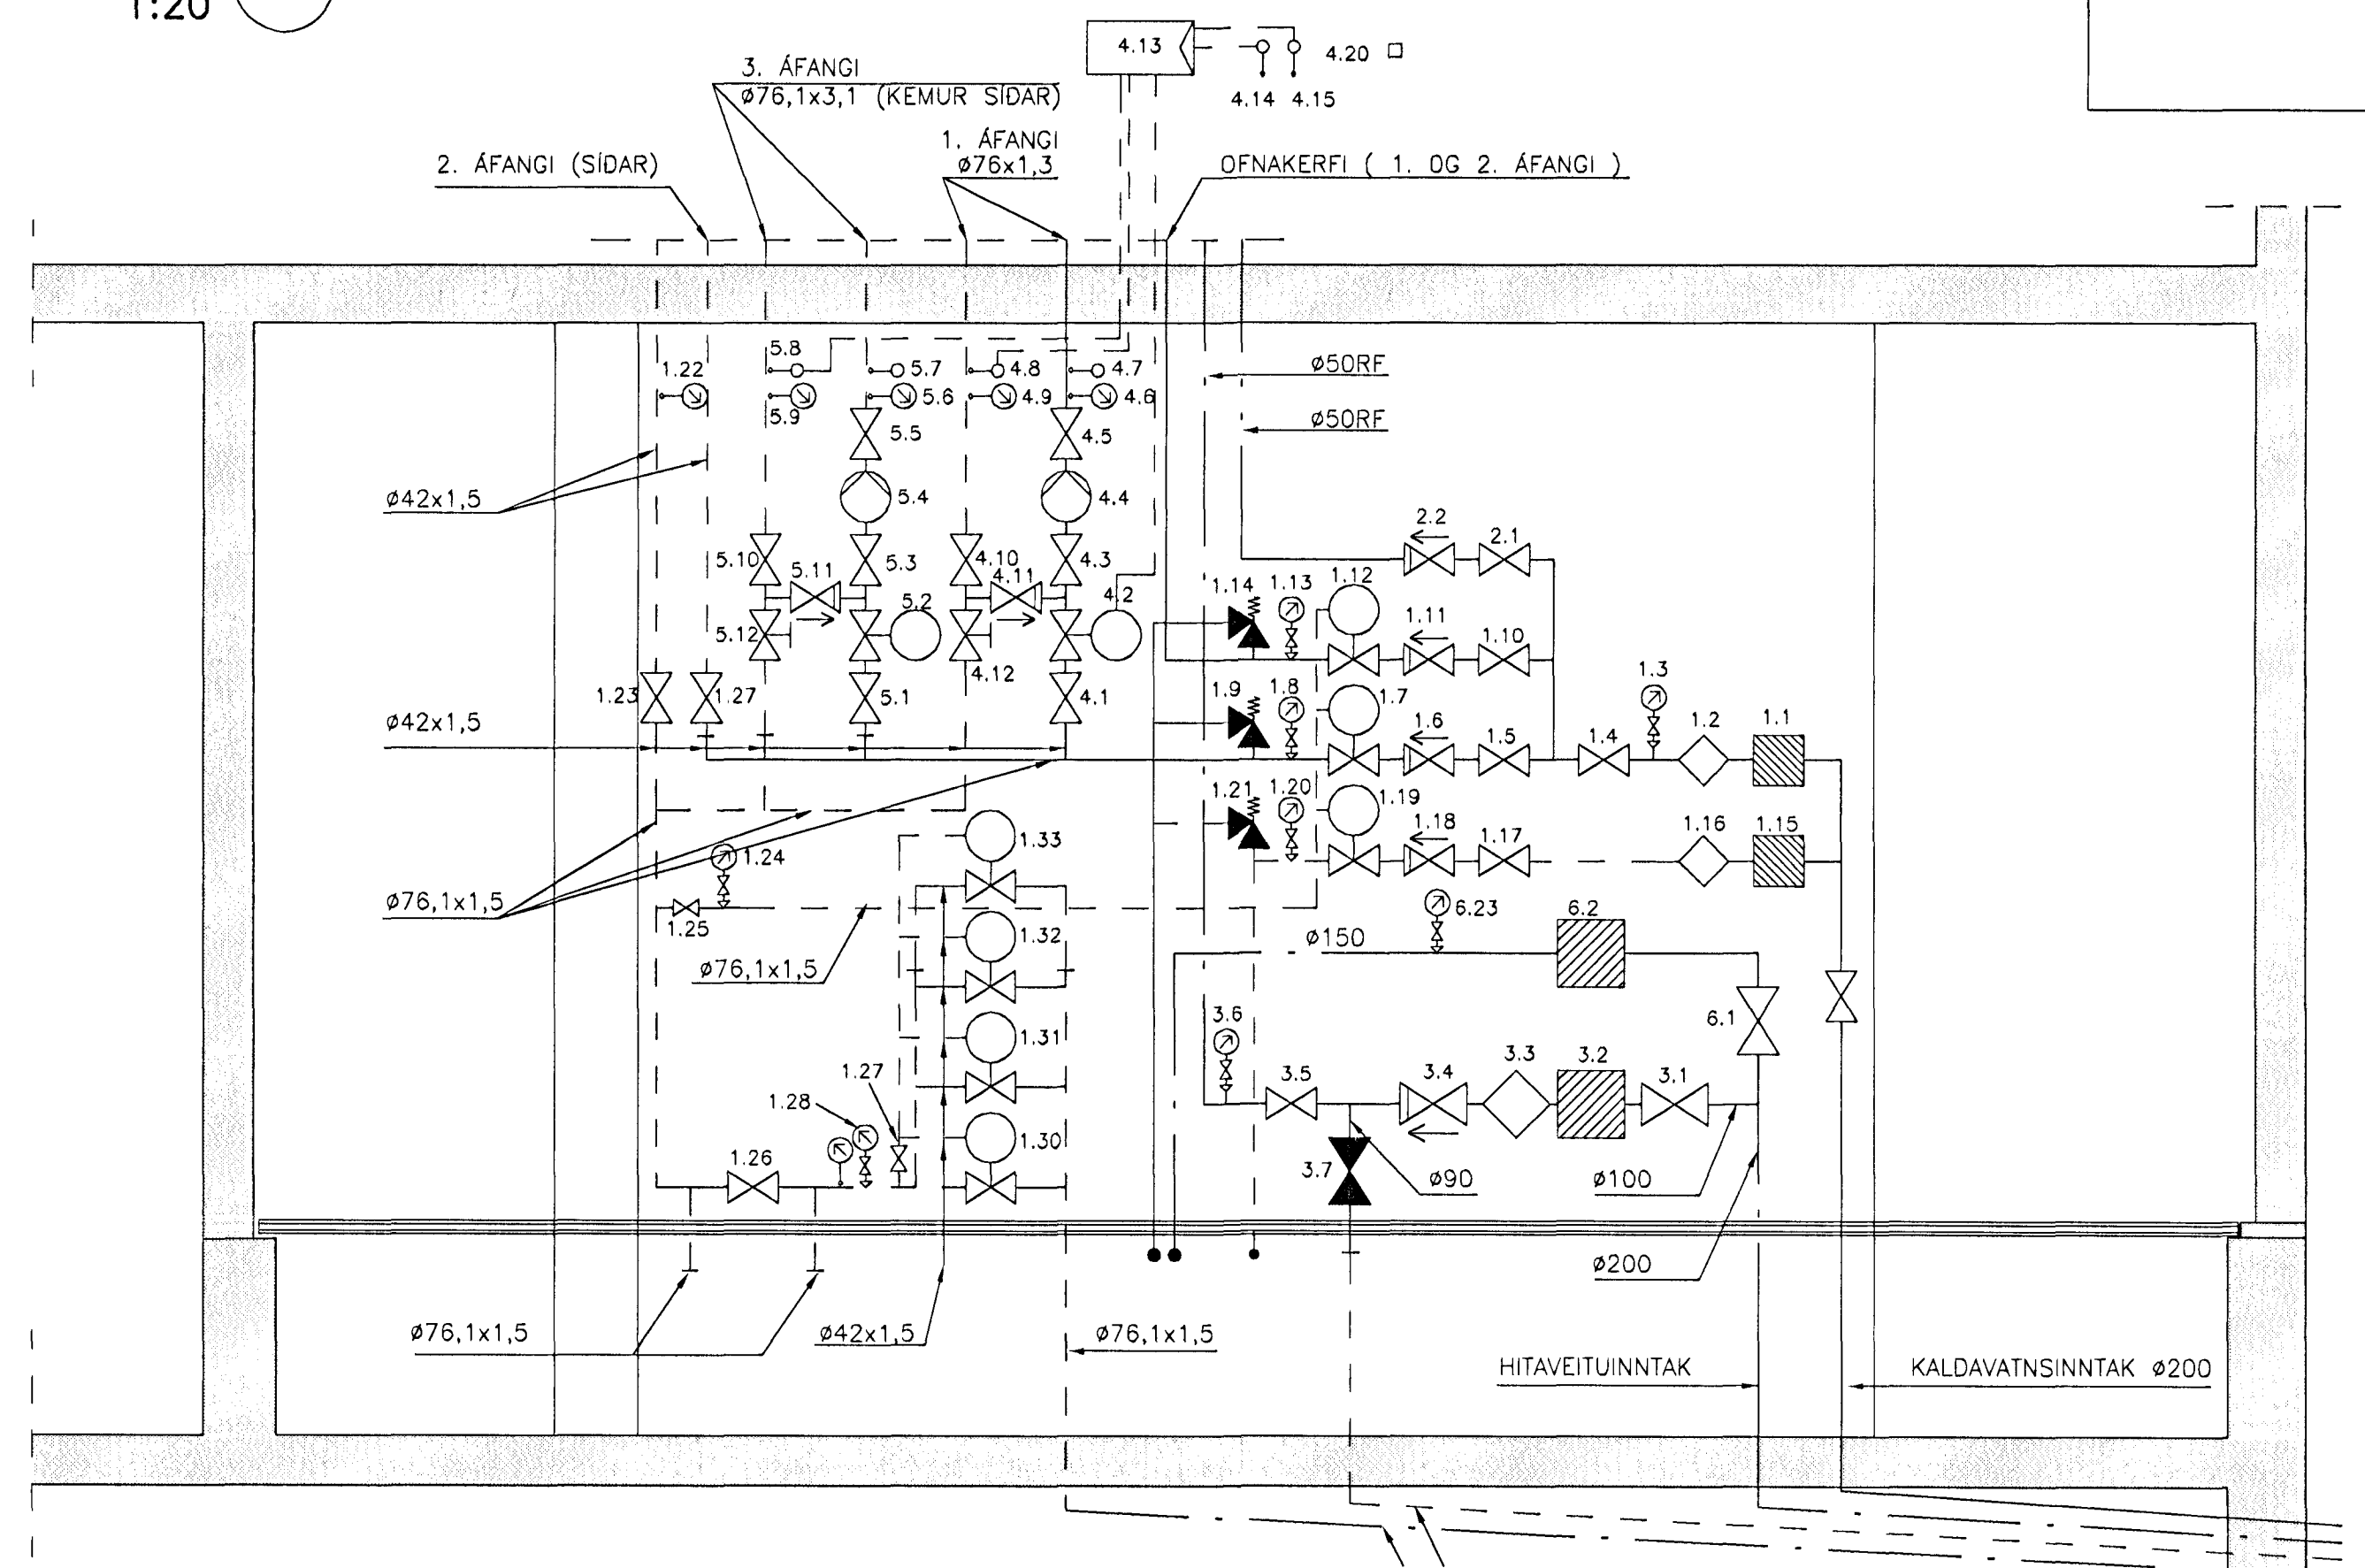




SNID A
1:20

SNID C
1:20

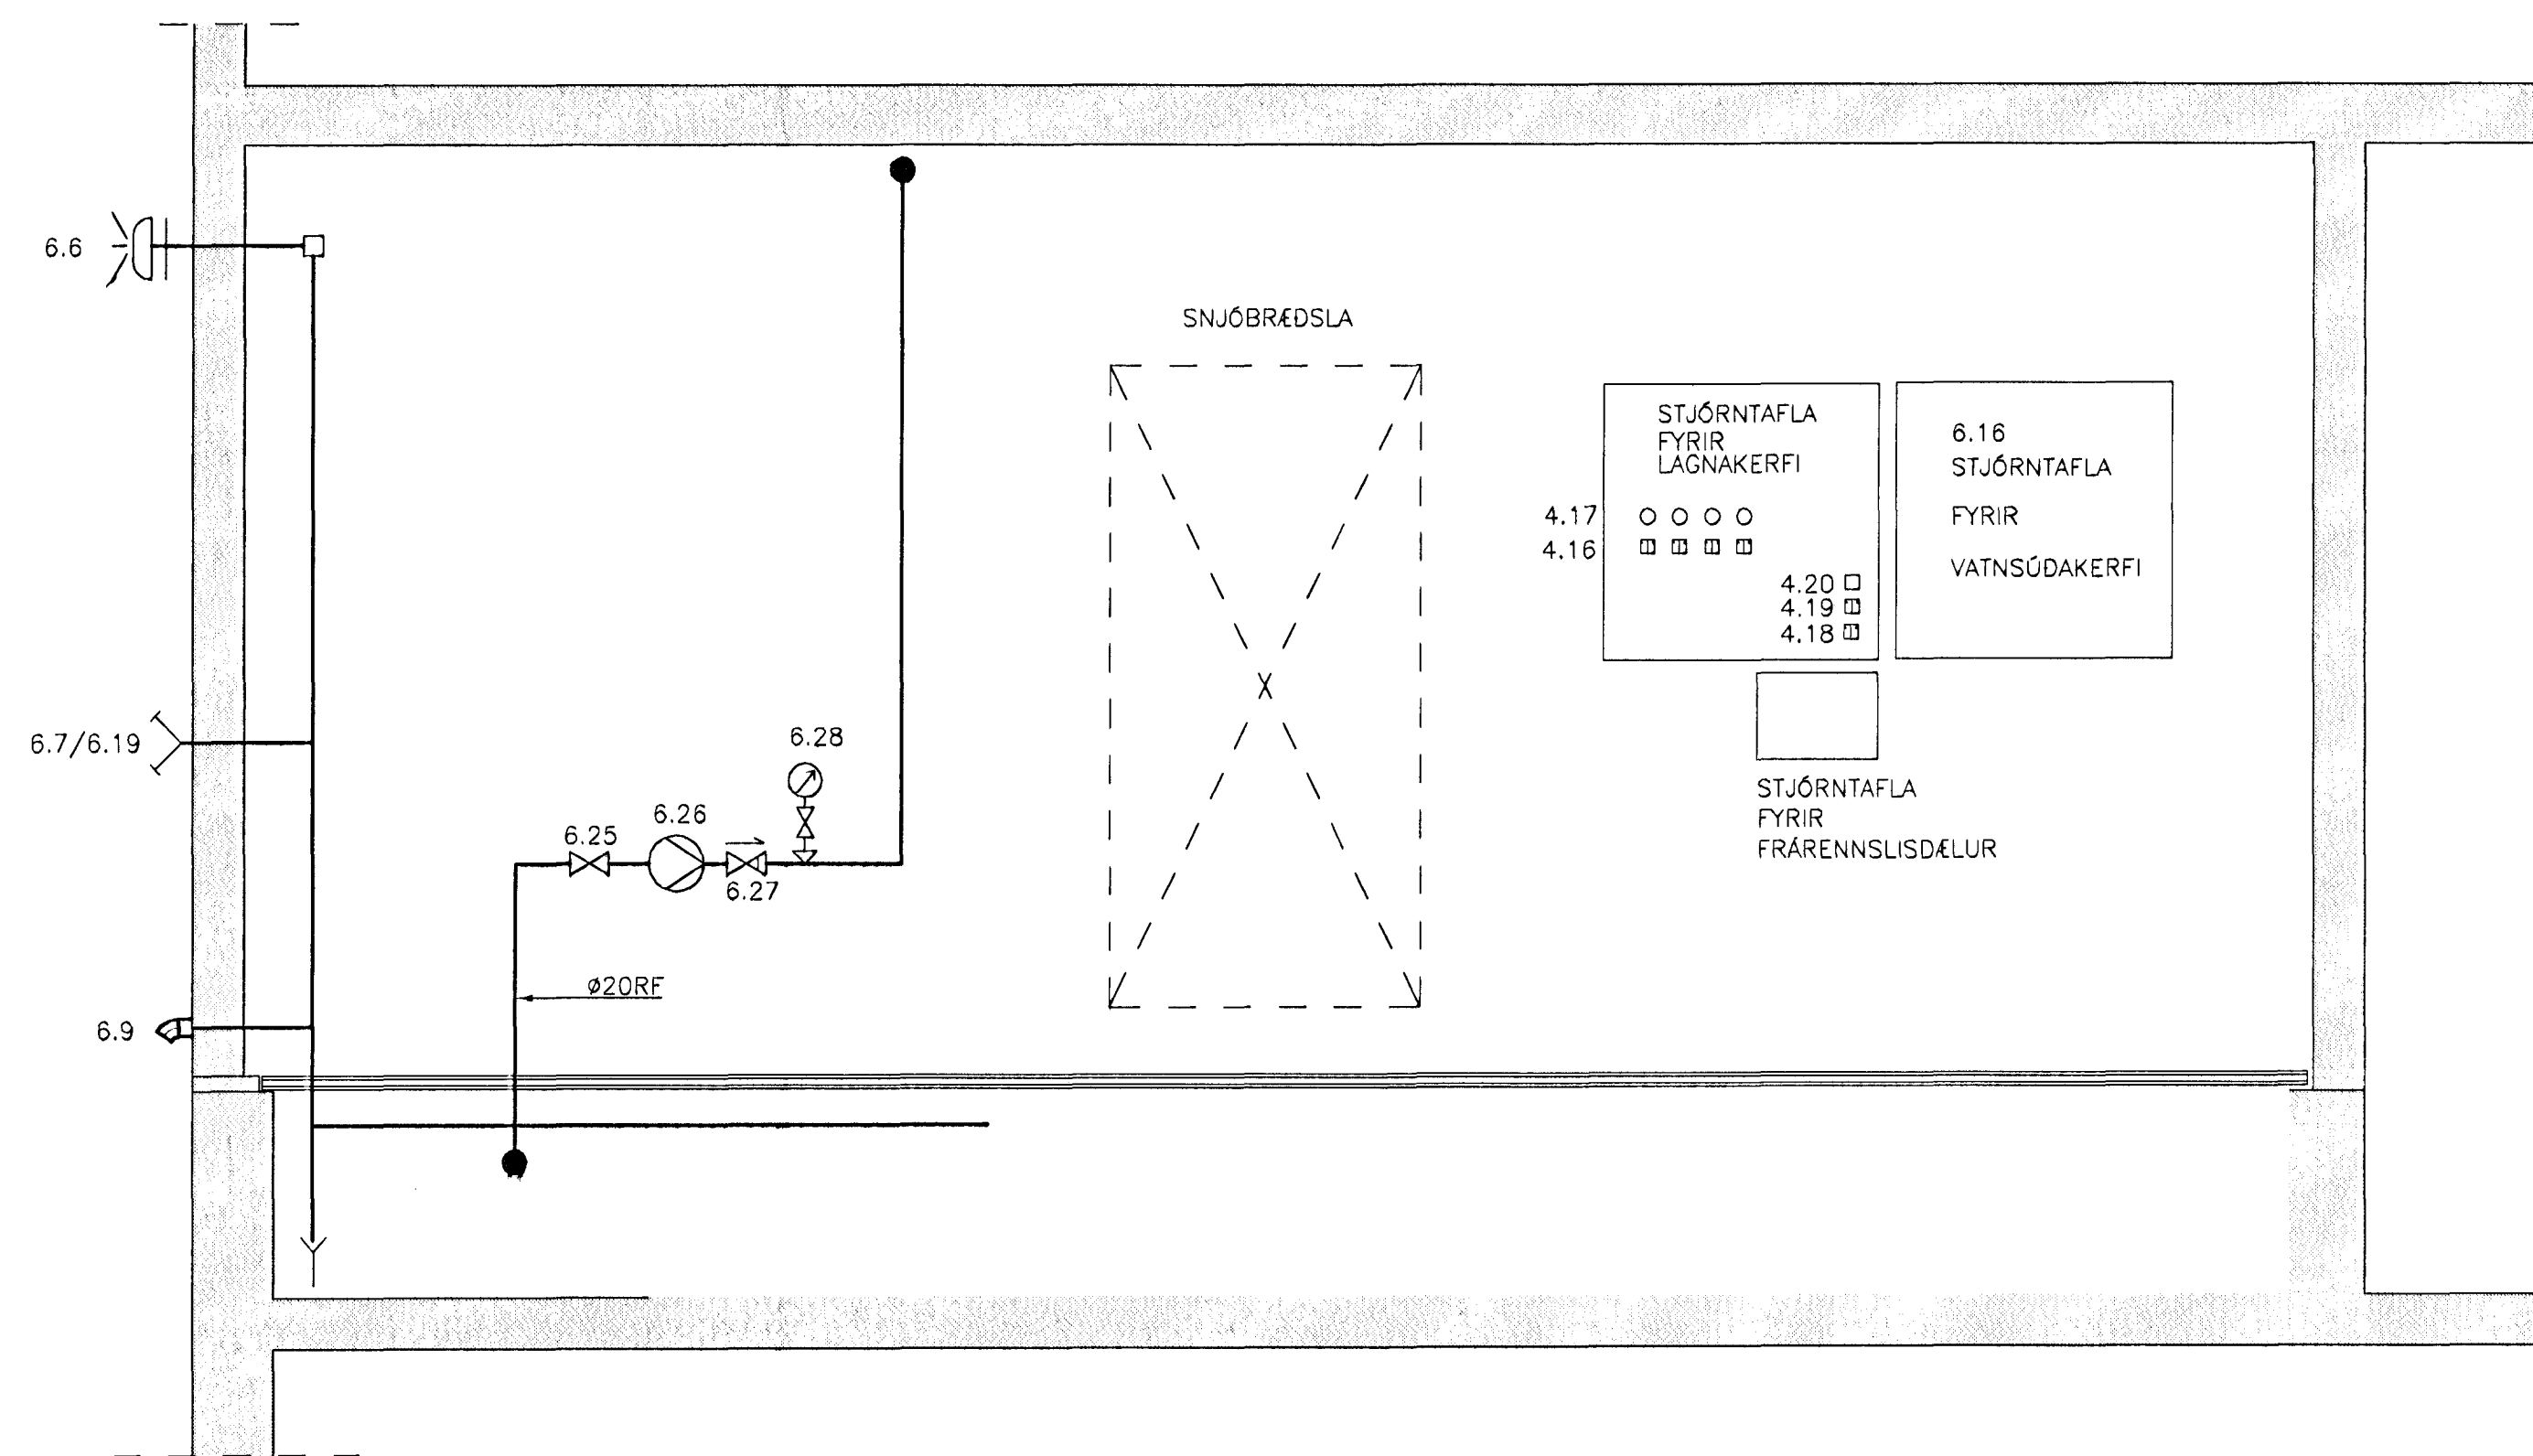


GRUNNMYND 1:20

SNID B
1:20

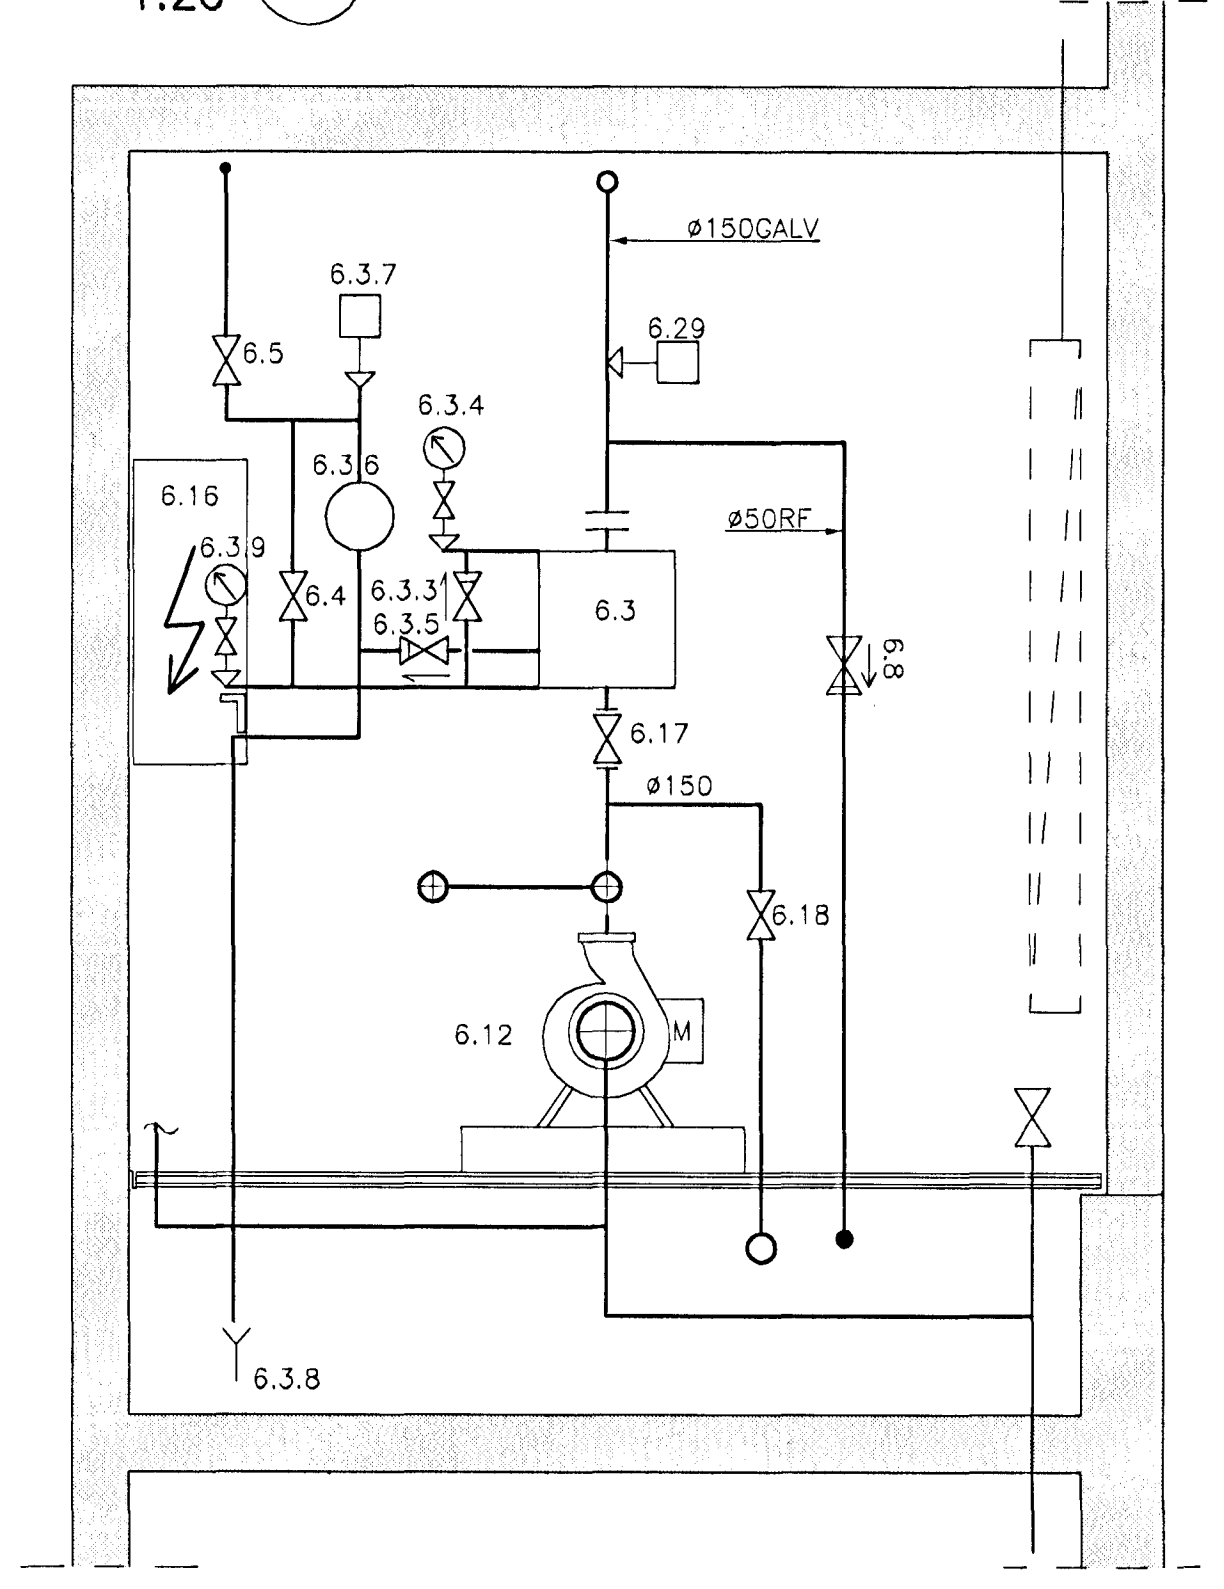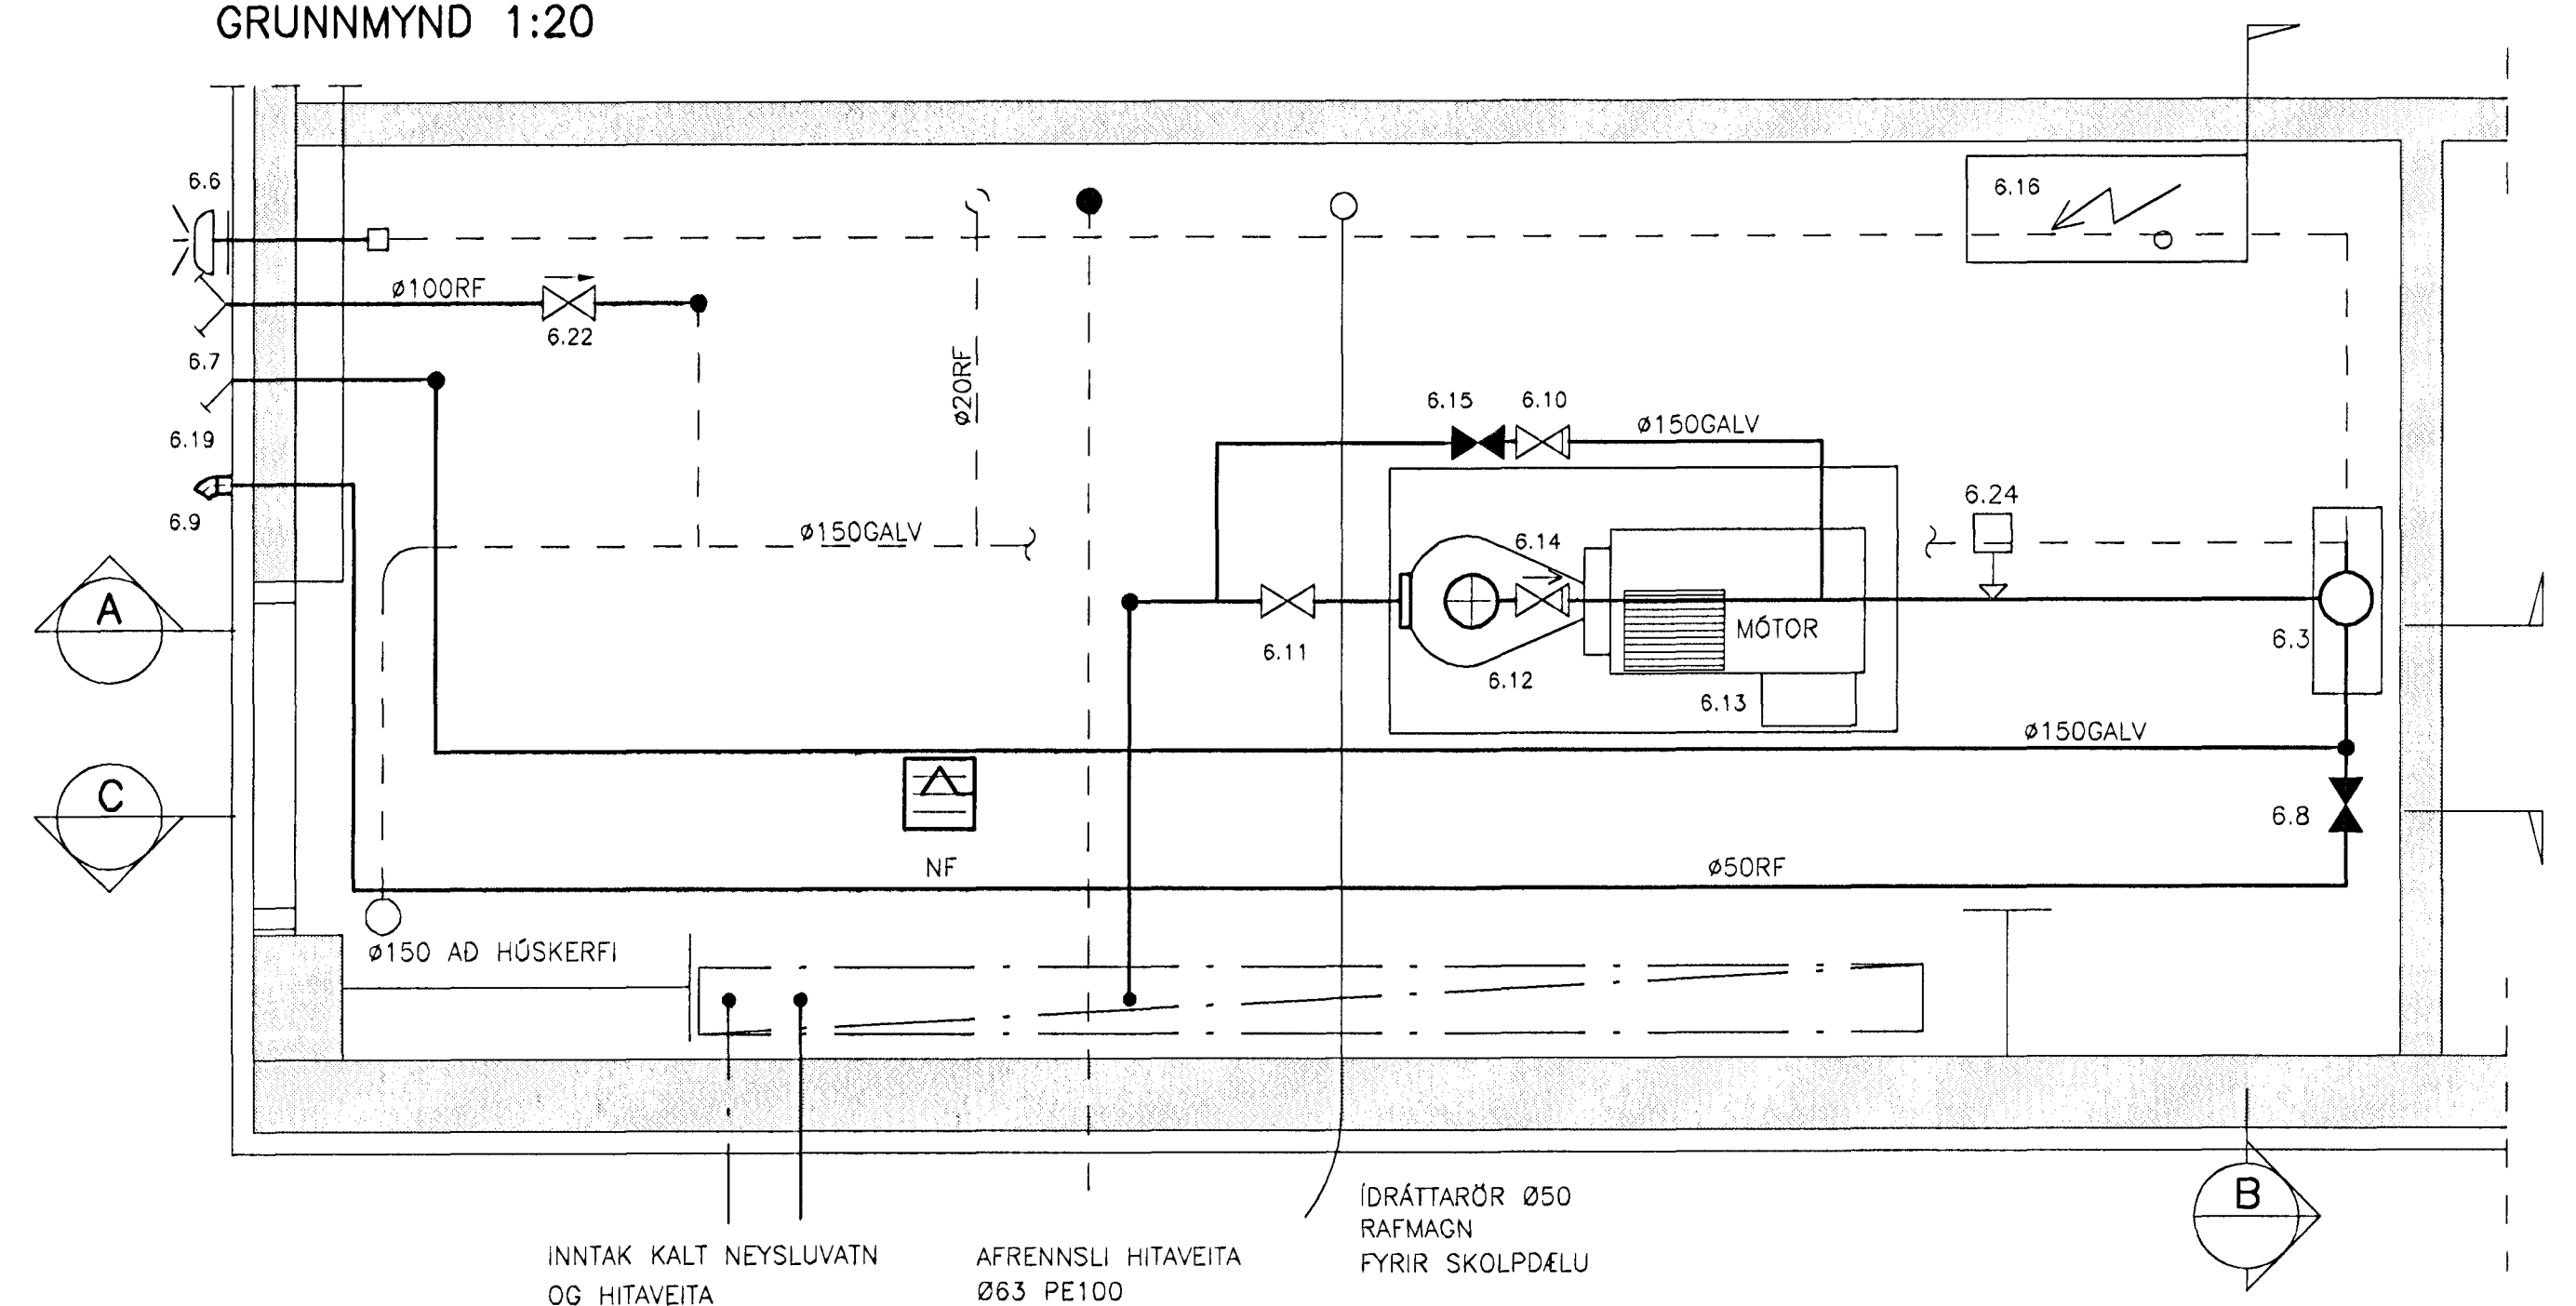

ELDVARNAÞJÓUSTAN ehf.
Astvaldur Eiríksson
Yfirarið
04 MARS 2002
Með athugasemda
Með athugas. dags. 06-03-2002

LYKILMYND 1.ÁFANGI

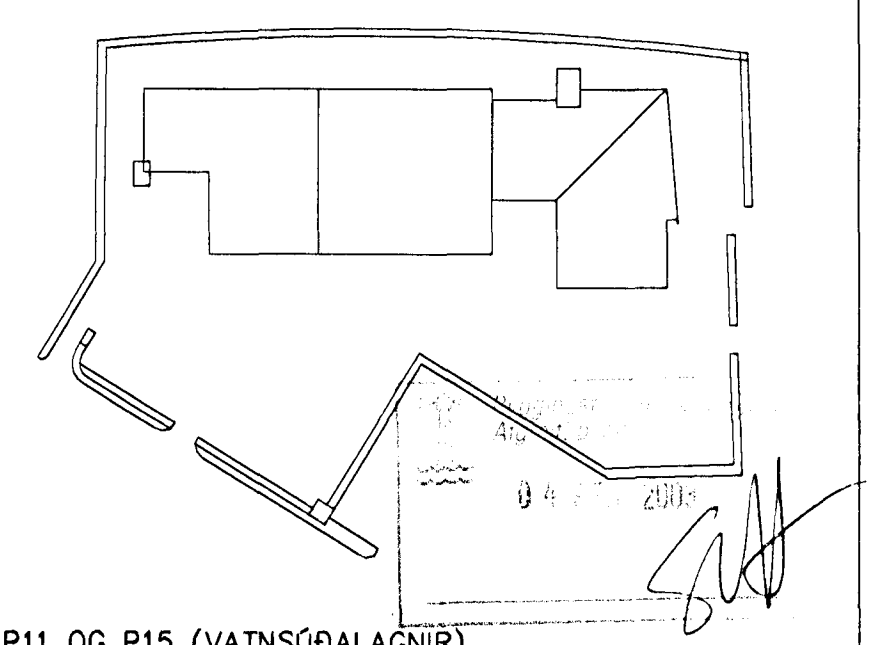

TÆKJALISTAR SJÁ TEIKNINGU.....P11 OG P15 (VATNSÚÐALAGNIR)

B			
A			
ÓTG.	DAGS.	BREYTING:	HANNAÐ SAMP.
MÓHELLA 1 HAFNARFIRDI		INNTAKSRÝMI GRUNNMYND, VEGGMYNDIR	
VSB VERKFRÆÐISTOFA		ÁRITUN LÖGGOILTS HÖNNUÐAR: Björn Gústafsson, Kt.:180550-4889	
BEIÐARHÁUNI 20 - 220 HAFNARFJÖRDUR Heimasíða: www.vsb.is - Netfang: vsb@vsb.is Sími 585-8600 - Fax 585-8610 - Kt:710796-2899		Hannað: SAS	Teiknað: LÁ
MGI:	1:20	Yfirfarið:	
Dags:	08.01.02	Nr:	01728-P10

