


ELDVARNINGJÓNUSTAN e.m.
 Ástvaldur Eiríksson
 Yfirfarið
 04 MARS 2002
 An athugasemda
 Með athugas.dags. 06-03-2002
[Signature]

LYKILMYND 1.ÁFANGI

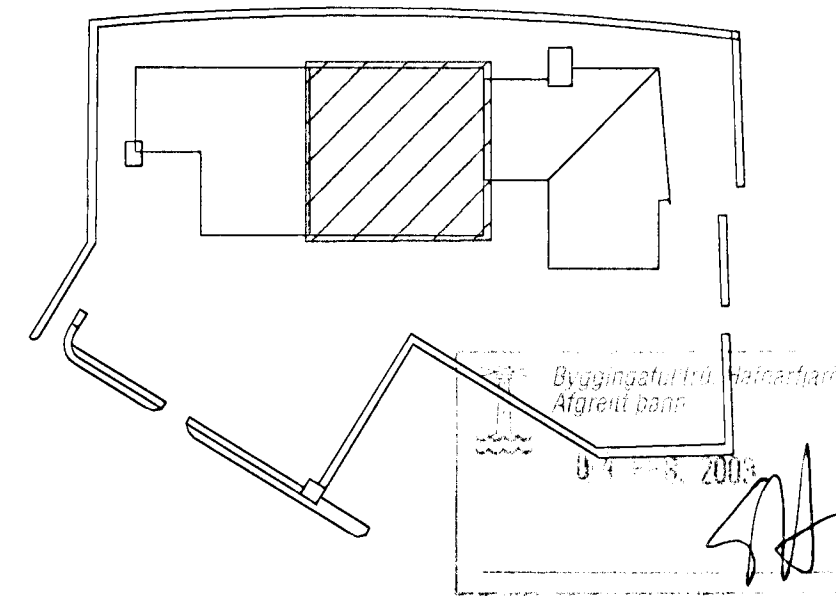

[Signature]

B	OTG.	DAGS.	BREYTING:	HANNAÐ	SAMP.
A					
MÓHELLA 1 HAFNARFIRÐI			HITA-OG HREINLETISLAGNIR RÚMMYND		
VSB VERKFRÆÐISTOFA			ÁRITUN LÖGGILTS HÖNNUÐAR: Björn Gústafsson, Kt.180550-4889		
BEARHAFNI 20 - 220 HAFNARFÖRÐUR Heimasíða: www.vsb.is - Netfang: vsb@vsb.is Sími 585-6600 - Fax 585-8610 - Kt.710796-2899		Hönnuð: EJ Mál: 1:100 Dags: 06.01.02	Teiknað: LÁ Yfirfarið: Nr: 01728-P09		

Tækja Tækni hf.