



GRUNNMYND HREINLETISADSTADA  
1:50

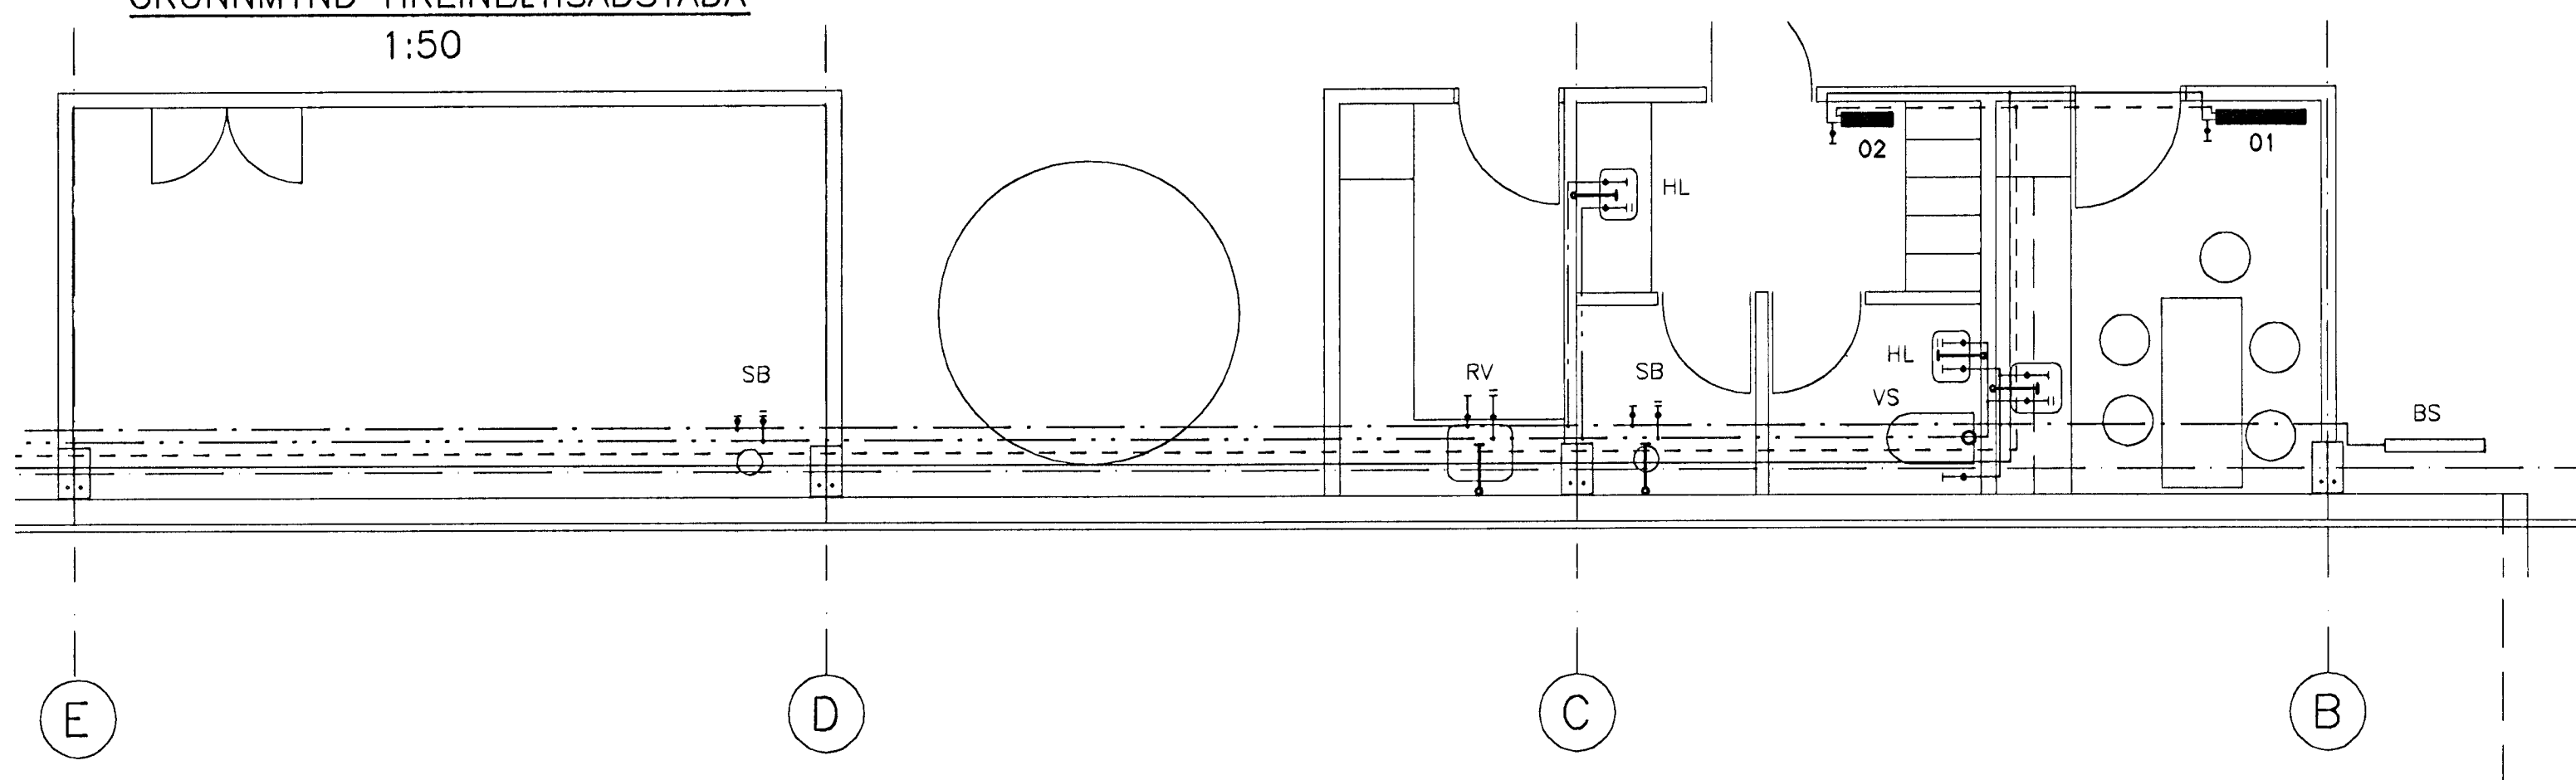

ELDVARNADJÓNUSTAN ehf.  
Asvaldur Eiríksson  
Yfirfarið  
04 MARS 2002  
 In athugasemda  
 Með athugas daga 06-03-2002  
*[Signature]*

LYKILMYND 1.ÁFANGI

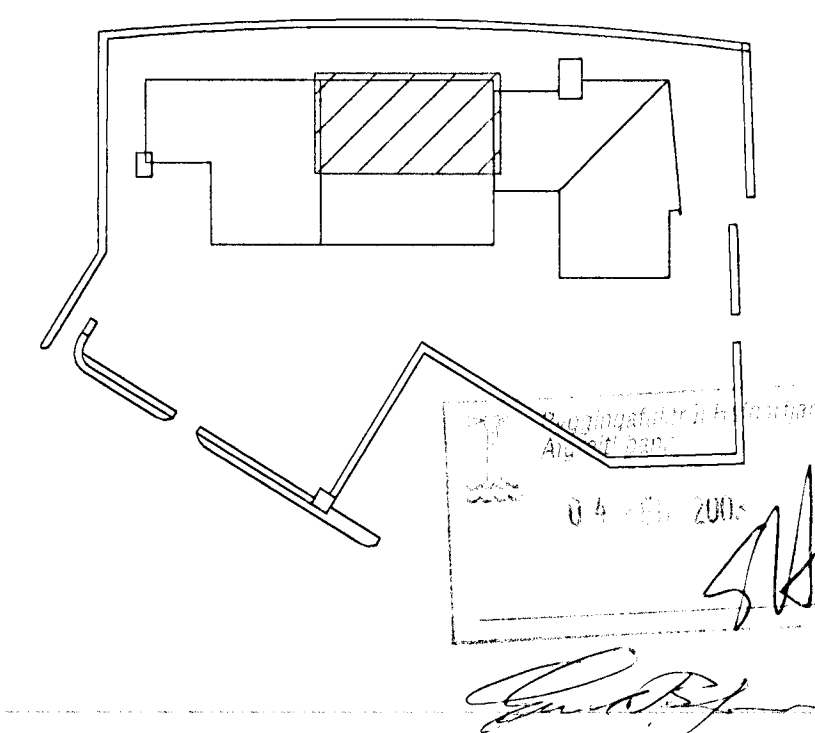

B			
A			
ÓTG.	DAGS.	BREYTING:	HANNAÐ SAMP.
MÓHELLA 1 HAFNARFIRDI		HITA-OG NEYSLUVATNSLAGNIR GRUNNMYND NORDURHLUTI	
VSB VERKFRÆÐISTOFA		ÁRITUN LÖGGILTS HÖNNUÐAR: Björn Gústafsson, Kt.:180550-4889	
BEJARIRALNI 20 - 220 HAFNARFIRDIR Heimasíða: www.vsb.is - Netfang: vsb@vsb.is Sími 585-8600 - Fax 585-8610 - Kt:710796-2899		Hannað: EB	Teiknað: EB
		Máli: 1:100/50	Yfirfarið:
		Dags: 06.01.02	Nr: 01728-P07

Takja Tækni hf.