

SKÝRINGAR VID FRÁVEITULAGNIR INNAHÓSS:

- PÍPUR OG TENGISTYKKI ERU ÚR PP-PLASTI MED MÖFFUTENGJUM SÉRSTAKLEGA HLJÓÐDEMPAD
- PÍPUR SKAL EINANGRA MED 20 mm HÓLKUM ÚR ÓBRENNANLEGU EFNI OG GÚMMIPÉTTINGUM.
- LAGNIR SKULU HAFNA A.M.K. 50 % HALLA NEMA ANNAD SÐÉ TEKID FRAM.
- ÞAR SEM LAGNIR LIGGJA GEGNUM HÆÐASKIL, SKAL SETJA BRUNAHLIFAR UTAN UM RÖR.
- MESTA FJARLÆGD MILLI UPPHENGJA ER:

NAFMÁL	LÓDRÉTT(m)	LÁRÉTT(m)
32-50	1,0	0,5
75	1,5	1,0
100	2,5	1,0

- FRÁGANGUR LAGNA SKAL VERA Í SAMRÆMI VID GILDANDI STADLA OG REGLUGERÐIR.

SKÝRINGAR VID HITALÖGN:

————— FRAMRÁS
 - - - - - BAKRÁS

- PÍPUR SKULU VERA ÞUNNNVEGGJA STÁLPIPU Rst. 34-2 DIN 2394 FYRIR ÞRÝSTITENGI
- TENGISTYKKI ERU SÉRSTAKLEGA GERD FYRIR PÍPUR MED ÞRÝSTITENGJUM
- PÍPUR SKAL EINANGRA MED 15 MM HÓLKUM ÚR ÓBRENNANLEGU EFNI.
- VALDIR OFNAR SKULU FRAMLEIÐDIR Í SAMRÆMI VID ÍST EN 442
- Á ALLA OFNA KOMI LOFTSKRÚFA OG STILLITÉ
- ÖLL OFNATENGI ERU 10 mm
- MESTA FJARLÆGD MILLI PÍPUUPPHENGJA MÁ VERA 2m.
- Á ALLA OFNA KOMI HITASTYRDIR LOKAR,EDA RAFSTYRDIR.
- REYNSLUÞRÝSTINGUR ER 800 kPa
- FRÁGANGUR LAGNA SKAL VERA Í SAMRÆMI VID GILDANDI STADLA OG REGLUGERÐIR.

OFNALISTI

NR.	Nauðsynleg afköst [W]	Gerð/hæð [mm]	Lengd [mm]	Afköst við $\Delta T=40^{\circ}C$ [W]	Stúta staðs. 10mm	Stíllitla ofnlaka
01	442	500	700		AB	
02	529	1000	400		AB	

Á ALLA OFNA KOMI FRAMRÁSALOKAR, STILLITÉ, AFTÉMING OG LOFTSKRÚFA

SKÝRINGAR VID VATNSLÖGN:



————— - - - - - KALDAVATN
 - - - - - - - - - - HEITAVATN

- PÍPUR ERU MANNESMANN RYDFRÍAR PÍPUR
- RYDFRÍAR ÞUNNNVEGGJA PÍPUR NO.1.4401 SKV. BS316 S.16
- PÍPUR SKAL EINANGRA MED 20 mm HÓLKUM ÚR ÓBRENNANLEGU EFNI.
- MESTA FJARLÆGD MILLI PÍPUUPPHENGJA MÁ VERA 2 m.
- TENGILAGNIR AD ÞRIFATEKJUM SKULU VERA $\phi 16$ NEMA ANNAD SÉ TEKID FRAM.
- REYNSLUÞRÝSTINGUR ER 1000 kPa
- FRÁGANGUR LAGNA SKAL VERA Í SAMRÆMI VID GILDANDI STADLA OG REGLUGERÐIR.


SKÝRINGAR :

- HL = HANDLAUG
- RV = RÆSTIVASKUR
- SV = SKOLVASKUR
- BK = BADKAR
- SB = STURTA
- VS = SALERNI
- BS = BRUNASLANGA
- PV = ÞVOTTAVÉL
- PNF = ÞAKNIDURFALL
- GNG = GÓLFNIDURFALL MED GEGNUMSTREYMI
- NF = NIDURFALL
- PS = ÞVAGSKÁL
- HP = HÁPUNKTUR
- FS = FALLSTAMMAR
- BK = BOTNKÓTI
- TK = TOPPKÓTI
- RF = RIDFRÍJAR PÍPUR
- ÚL = ÚTLOFTUN
- PN = PÍPA NIDUR
- PU = PÍPA UPP
- SK = SKOLKRANI

- - - - - BAKRÁS HITAVEITU
- FRAMRÁS HITAVEITU
- HEITT NEYSLUVATN
- KALT NEYSLUVATN
- HRINGRÁS
- FRÁRENNSLI
- REGNVATN
- DREN
- BREYTING Á HALLA

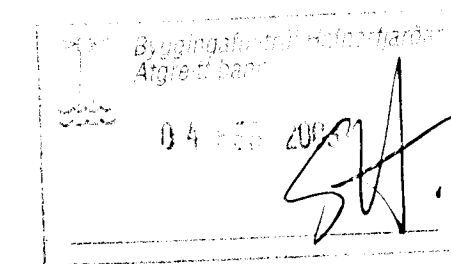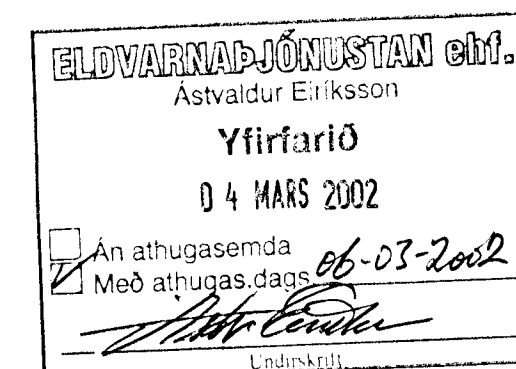

| | |
|-----------------------------------|------------------------------|
| B | |
| A | |
| ÓTG. | DAOS. BREYTING. HANNAD SAMP. |
| MÓHELLA 1 | |
| HAFNARFIRDI | |
| LAGNIR ALMENNAR SKÝRINGAR | |
| ÁRITUN LÖGGLITS HÖNNUDAR: | |
| Björn Þóstaðsson, Kt.:180550-4889 | |
| Hannað: SÁS | Teiknað: LA |
| Máti: % | Yfirfarið: |
| Dags: 06.01.02 | Nr: 01728-P00 |

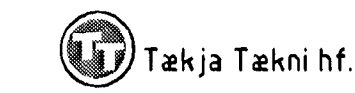

BEIARHAUN 20 - 220 HAFNARFJÓRÐUR
 Heimasíða: www.vsb.is - Netfang: vsb@vsb.is
 Sími 585-8600 - Fax 585-8610 - KÍ710796-2899