A

BYGGINGAREITUR

# HÚS A MATSHL 01
GK=13.40

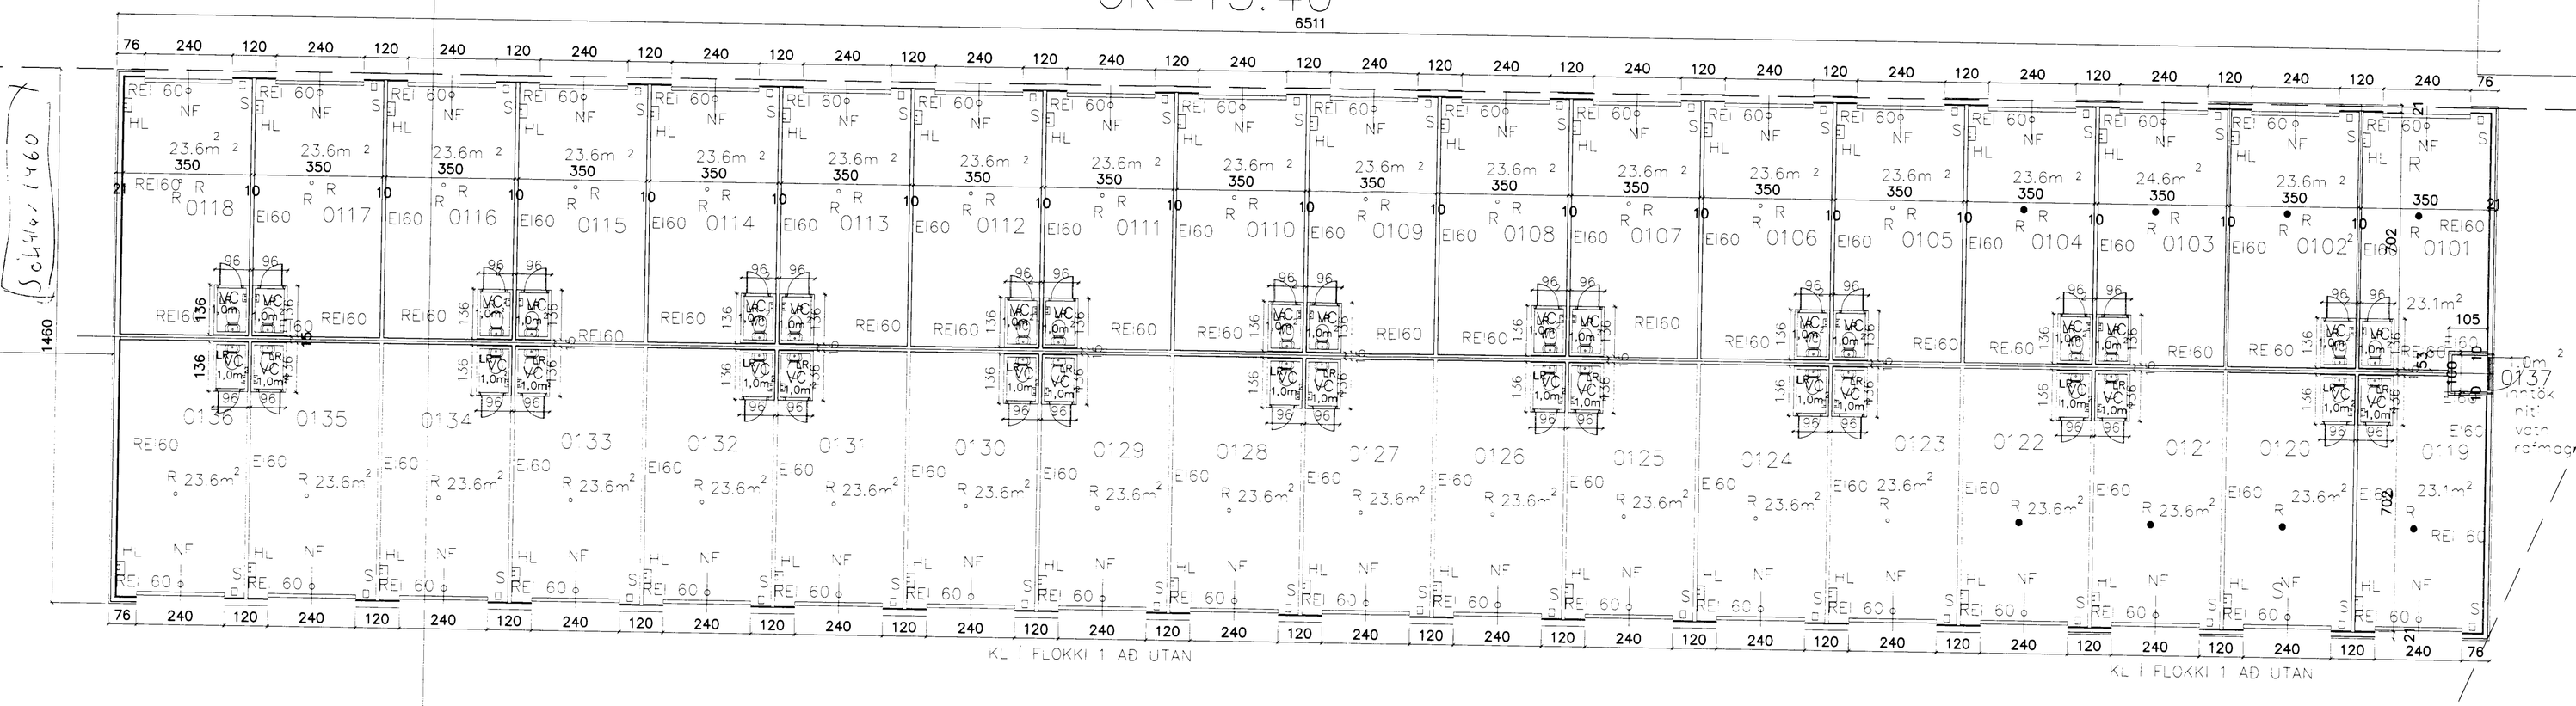

# HÚS B MATSHL 02
GK=13.40

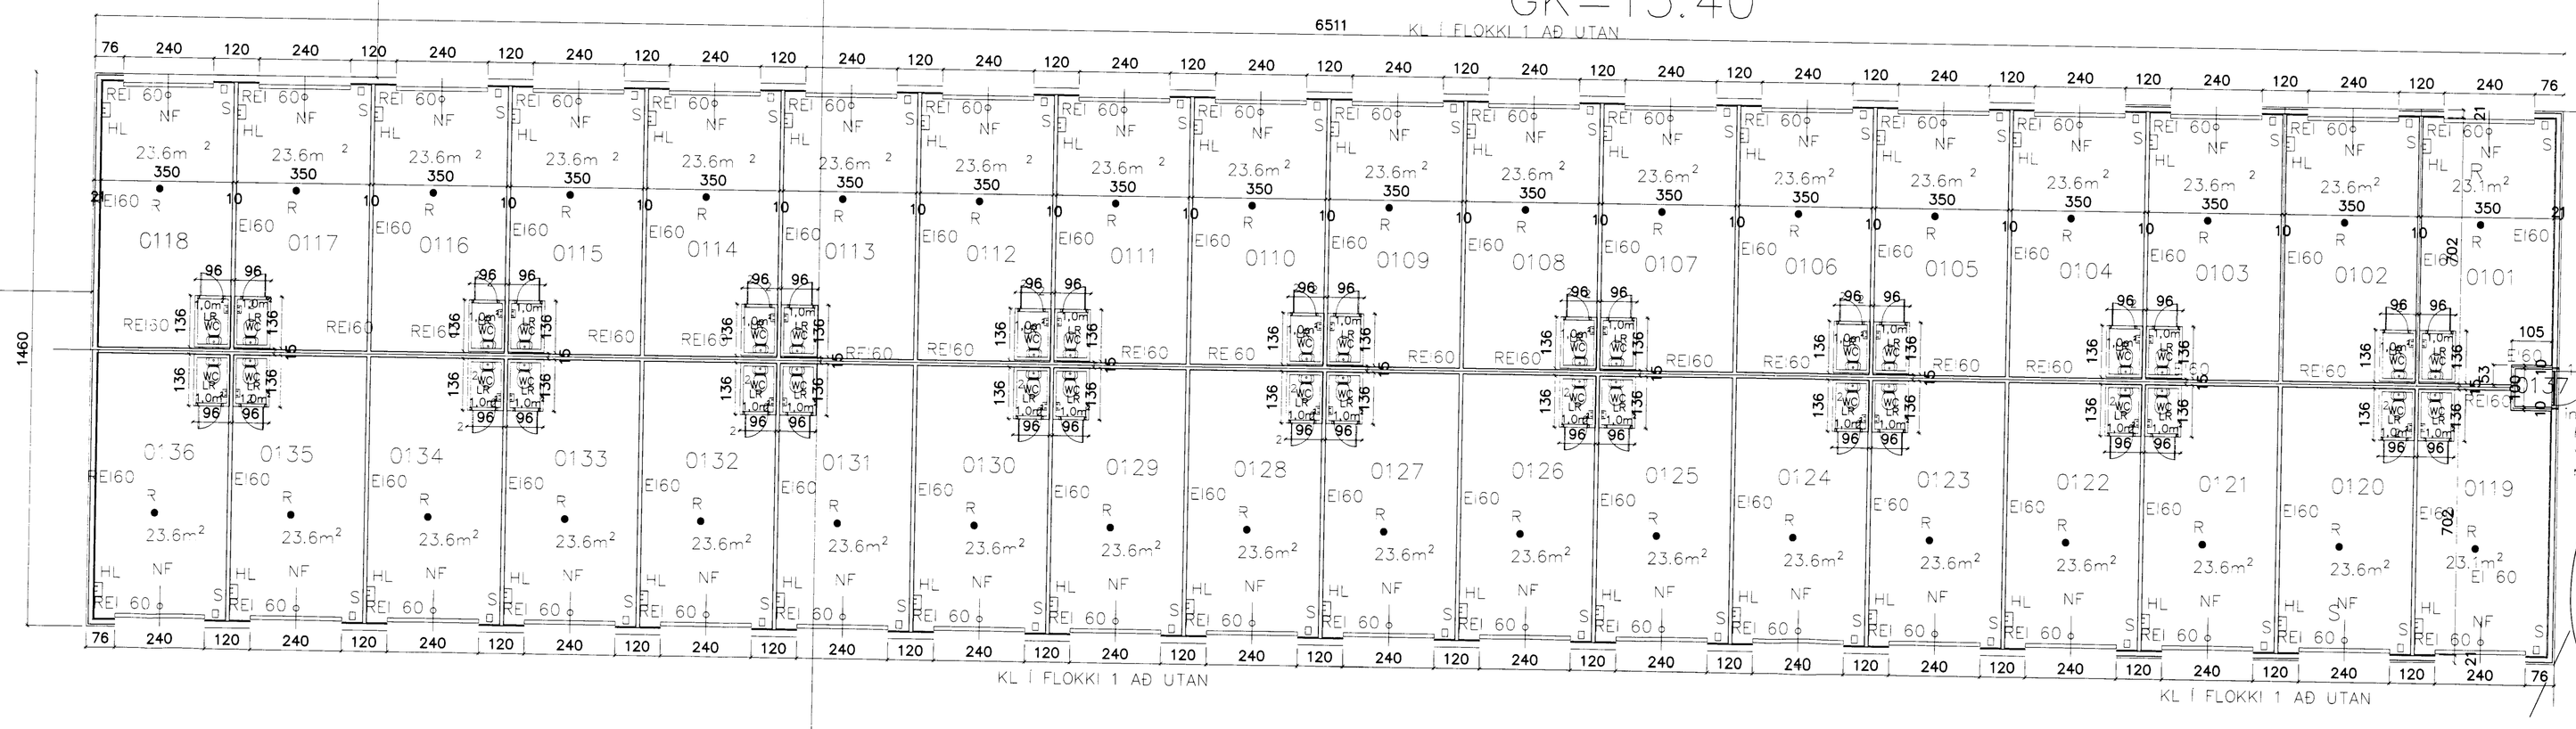

Dags.	Breytingar	Nr.	Nafn

VBV Alhliða hönnun og ráðgjöf

Sími: 8247587
ólöver@simnet.is

MÓHELLA 4 HAFNARFJÖRÐUR

PLAN

HÚS A OG HÚS B	HANNAÐ: BV	TEIKNAÐ: BV ÓJ	YFIRFARIÐ: BV	ÚTGÁFA: 01
SAMÞYKKT: Birgir H. Sigurðsson 0405462009	TEIKNING NR.	MKV: 1:100		BLAÐ NR. A 001
	DAGS: 12 06 2004	VERK NR. 378		