




Samb. kkt á fundi bygginga-  
nefndar þ. 28/7 1982  
BYGGINGAFULLTRUINN  
Í HAFNARFIRÐI  
*Sveinn G. Sveinsson*

Frágangur bílagrymslu B60  
Klötningi þ. I.

Ákveðin um skjálagssinn  
fretan  
F. Sig.

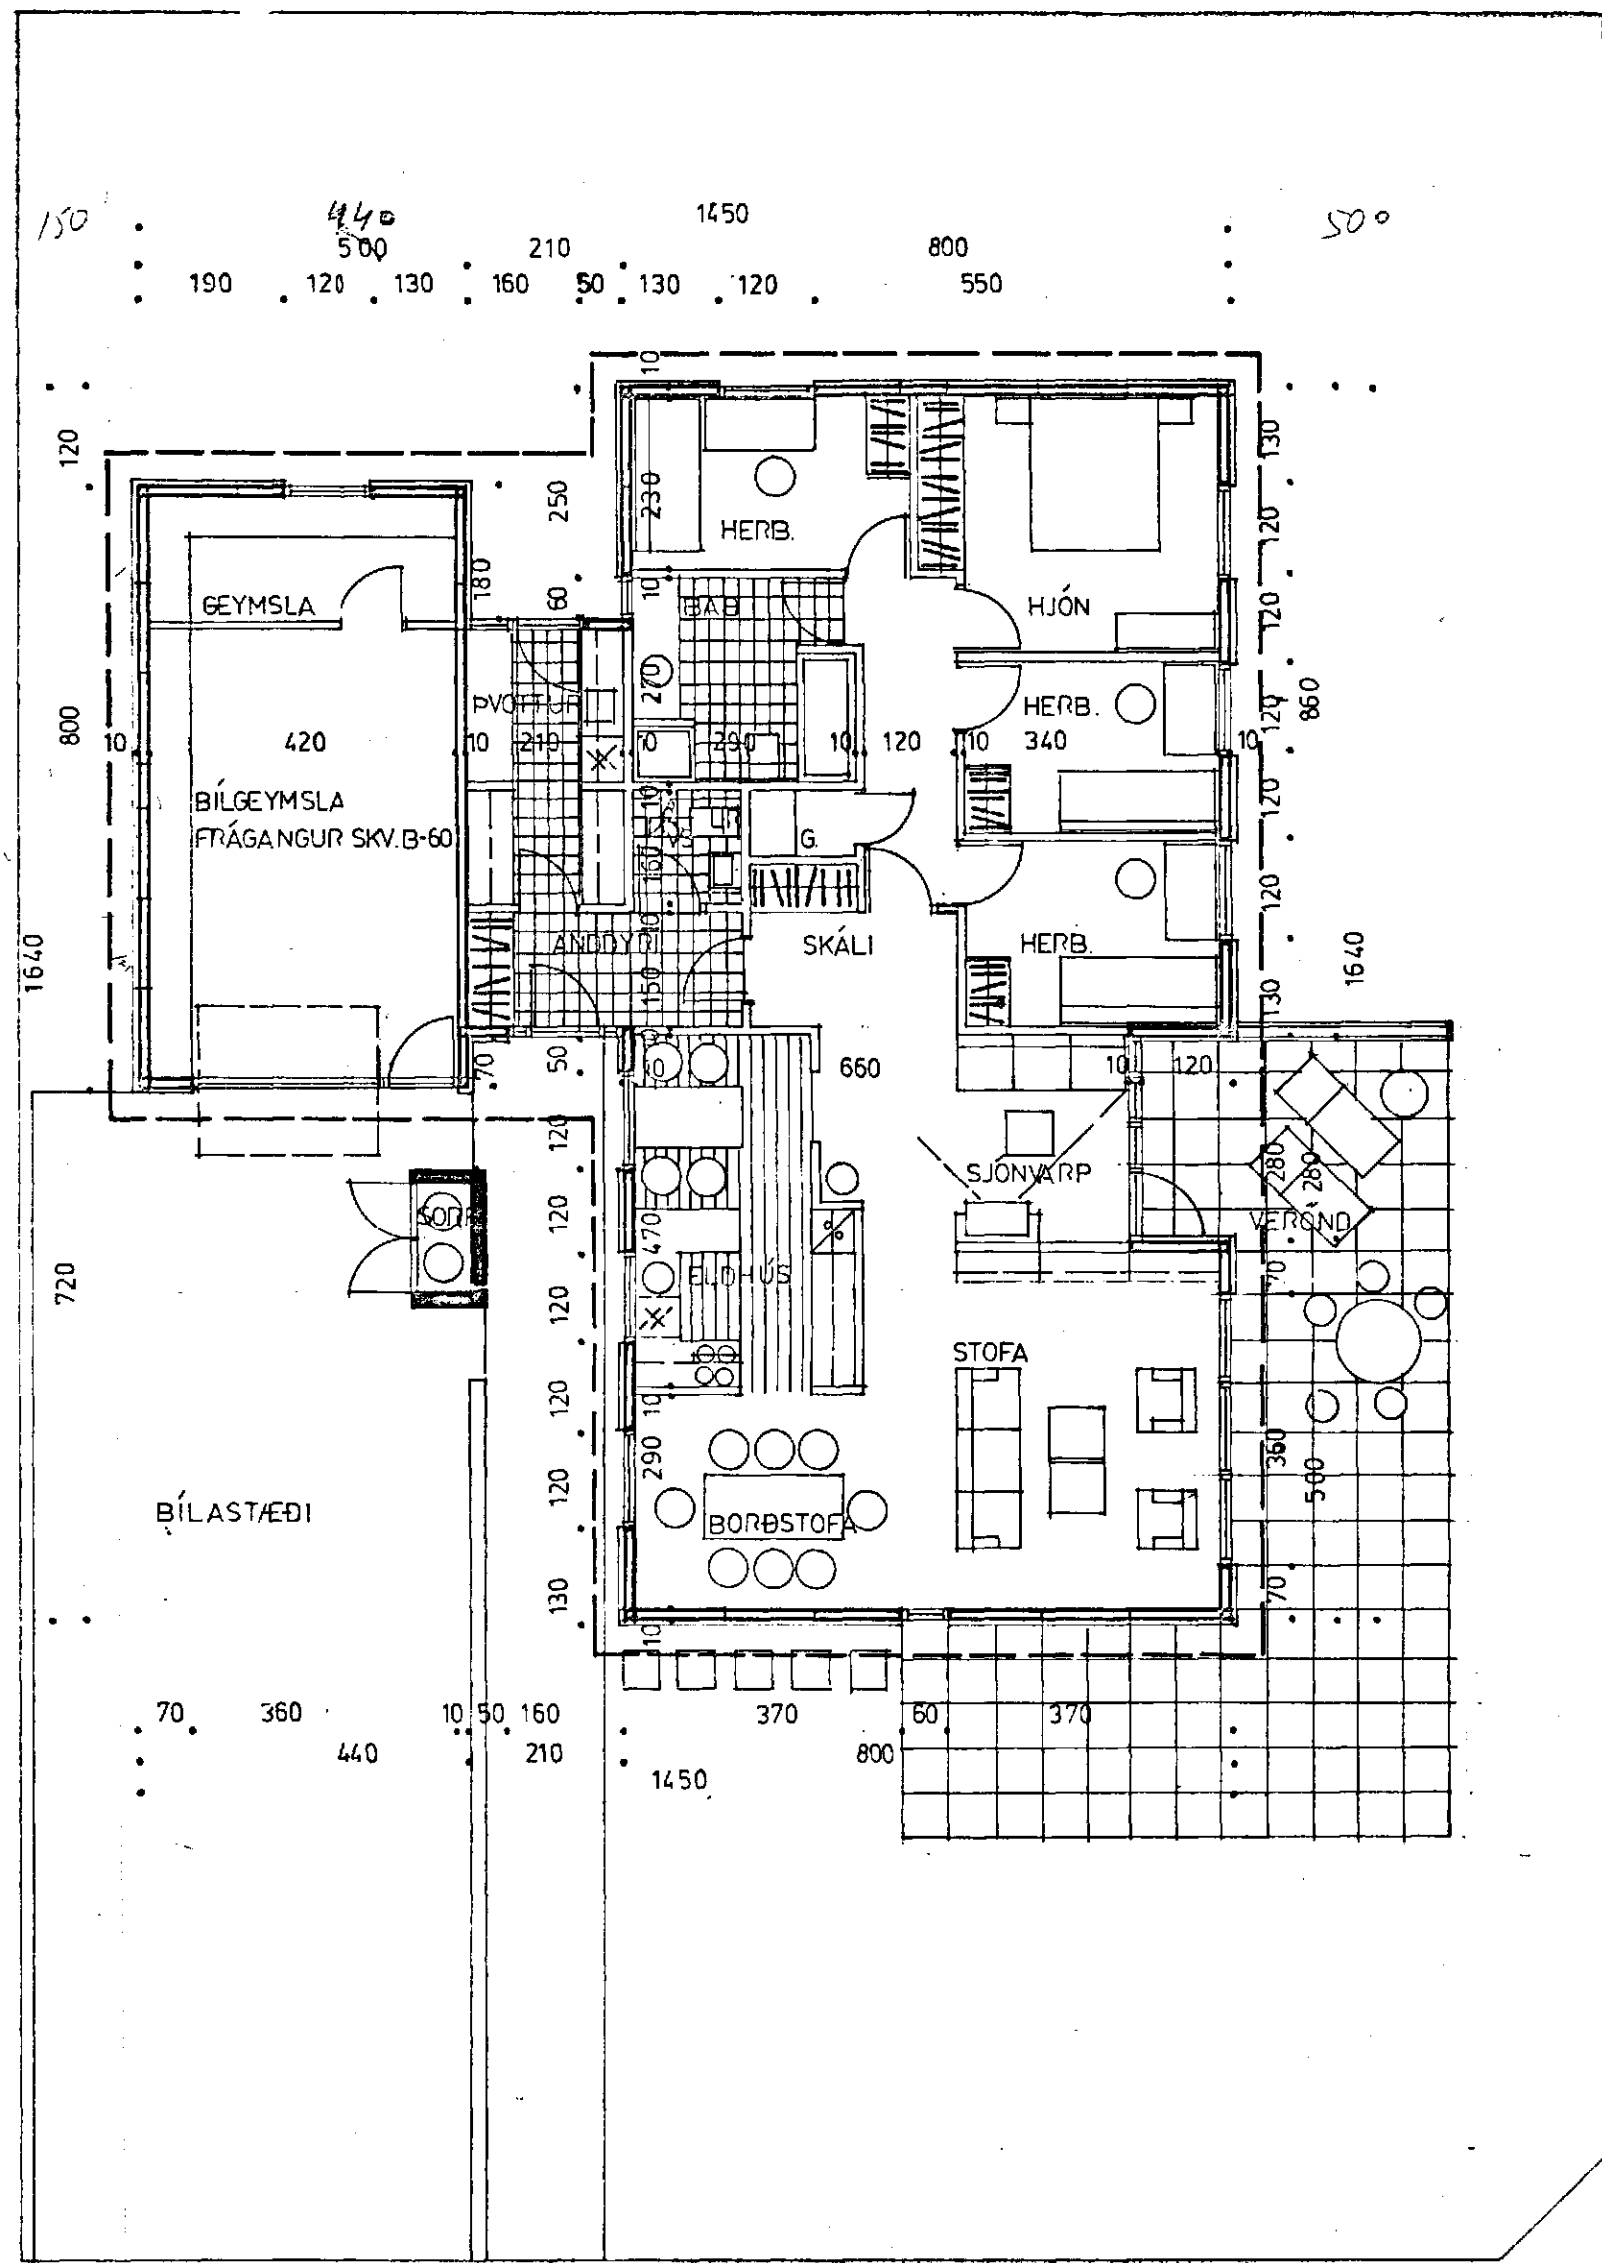

ÍBÚÐ BRÚTTÓ 140 M<sup>2</sup>  
BÍLGEYMSLA 35 M<sup>2</sup>  
SAMTALS 175 M<sup>2</sup>  
LÓÐ = 628.8 M<sup>2</sup>

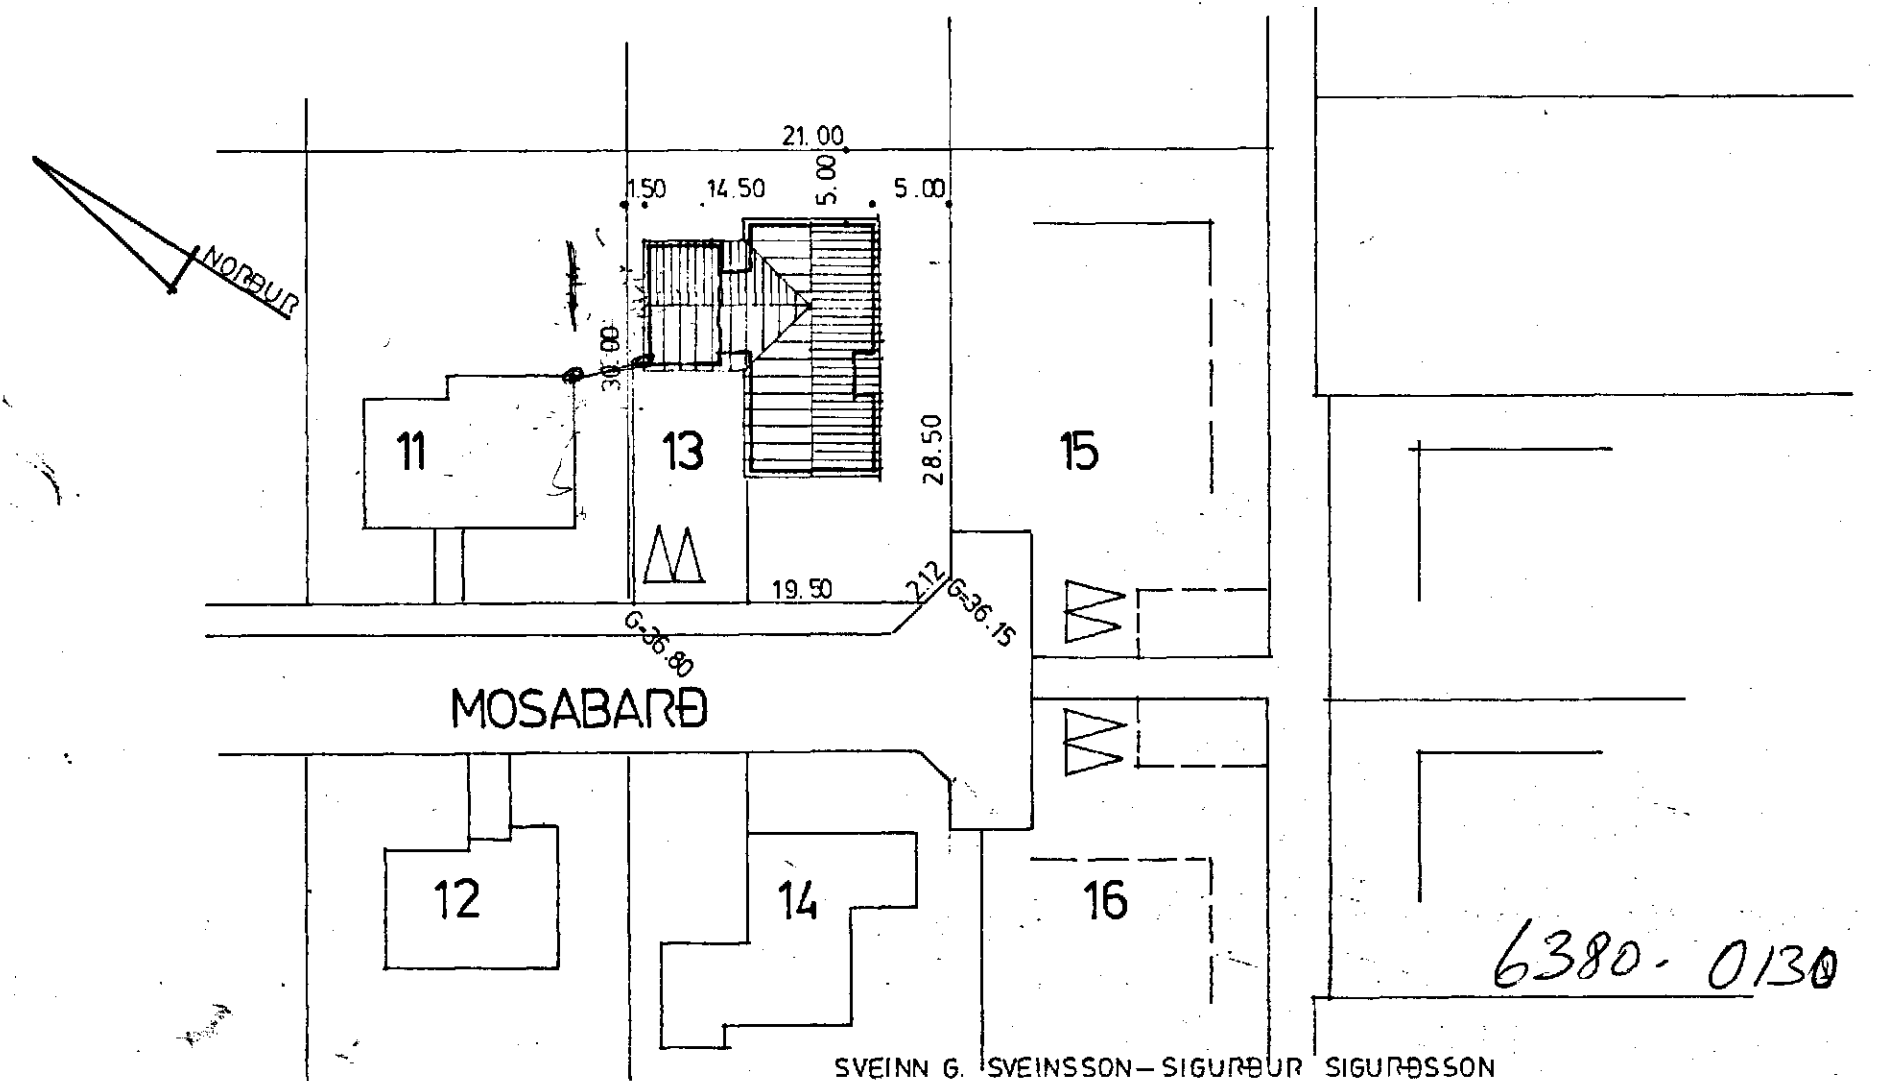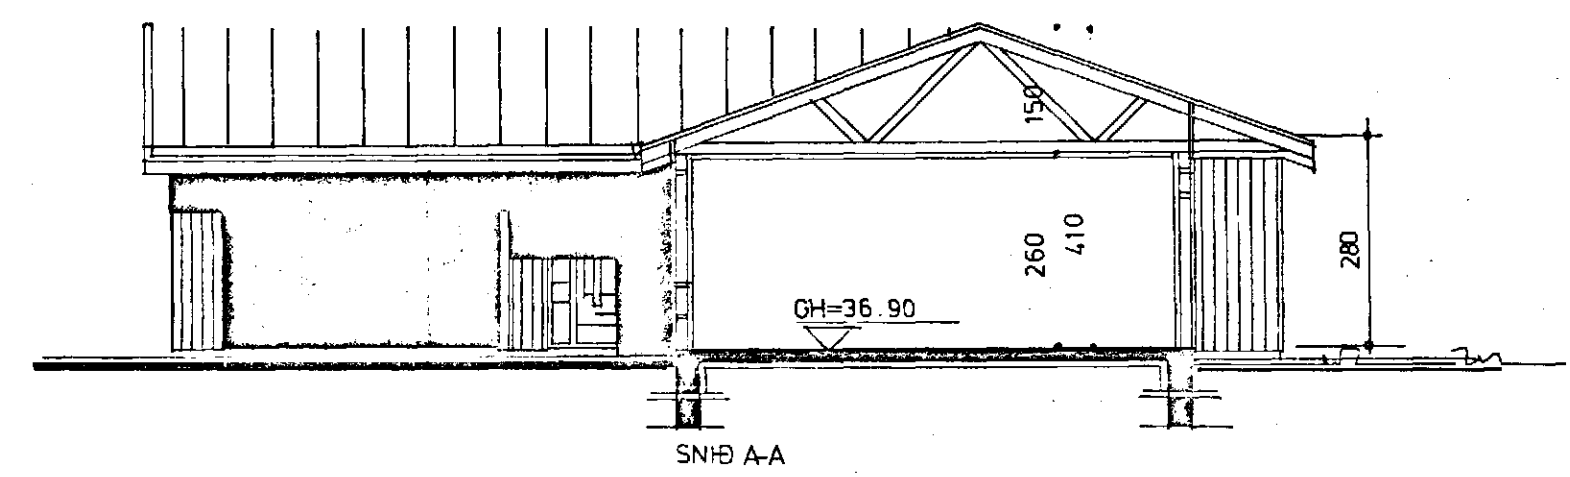

6380-0130 01

SVEINN G. SVEINSSON - SIGURÞUR SIGURÐSSON

28. JULI 82 MÓÐUR 1:100, 1:500 GRUNNMÝND	Mosabará 13, Hafnarfirði	685
---	-----------------------------	-----