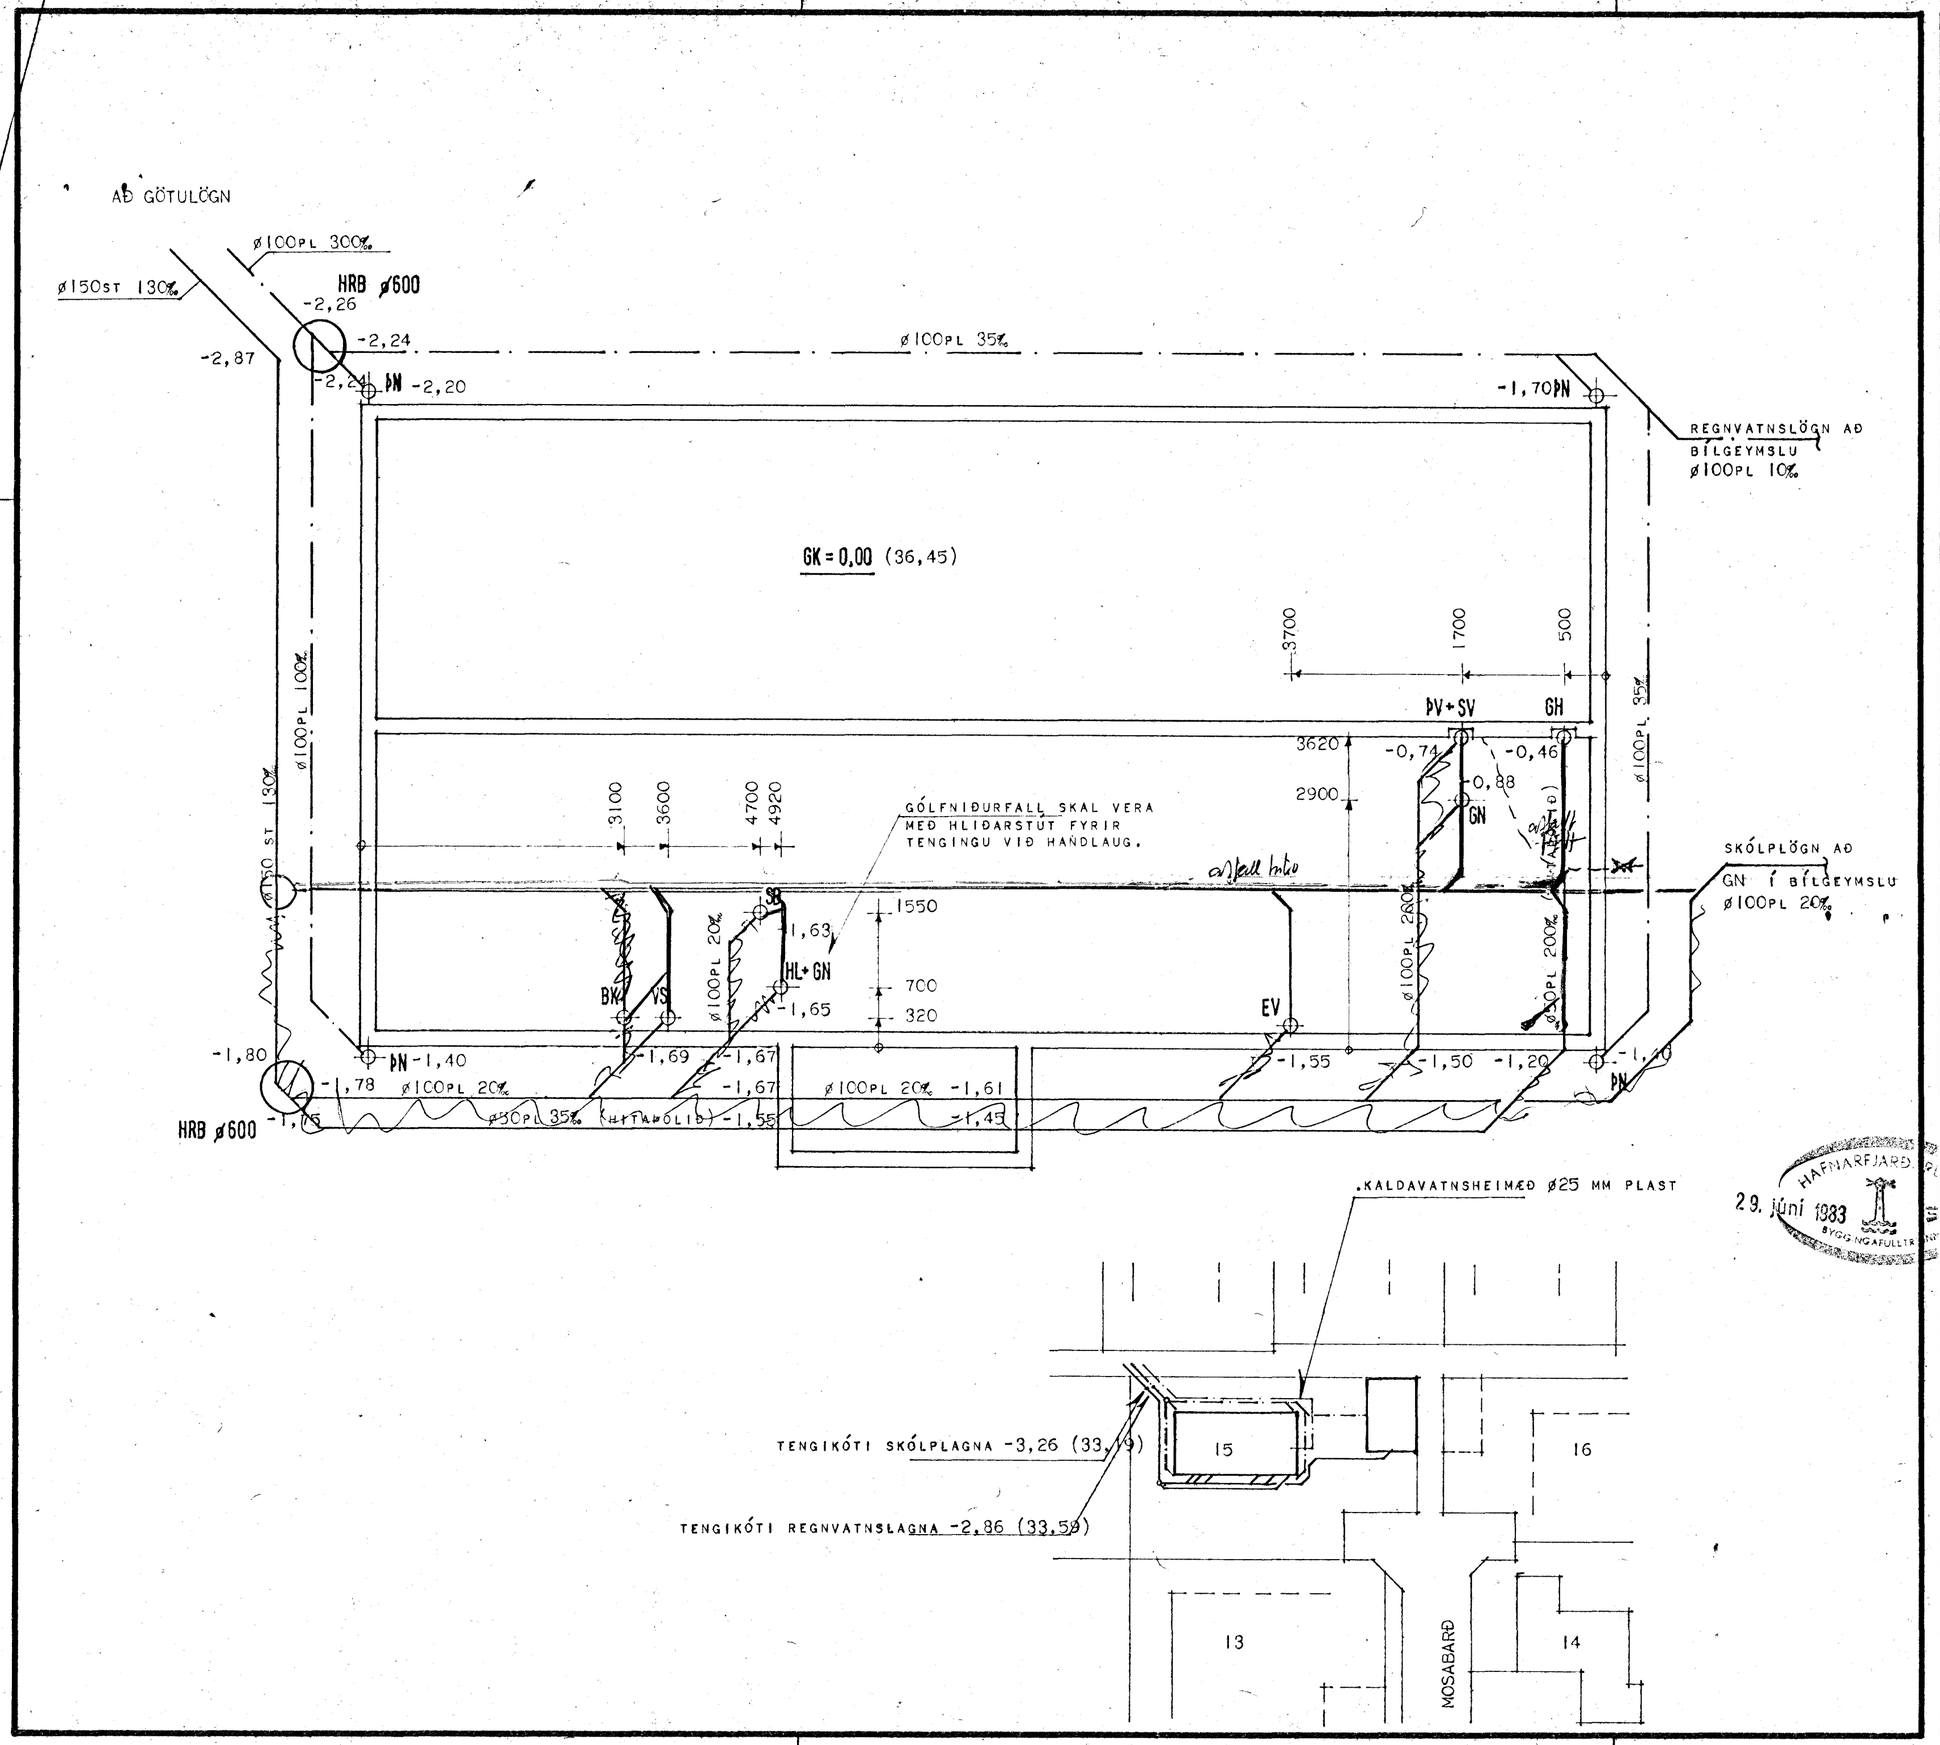

SKÝRINGAR:

LAGNIR ERU ÚR PLASTI AF VIÐURKENNDRI GERÐ, T.D. STÍFU PVC. SAMSKEYTI ERU ÞÉTT MEÐ ÞAR TIL GERÐUM GÚMMÍHRINGJUM.
LÖGN FRÁ TENGINGU BAKRENNSLIS HITAVEITU (GH) ER ÚR HITAÞOLNU PEH PLASTI, T.D. SVÖRTU PLASTI FRÁ REYKJALUNDI.
LÖGN FRÁ HREINSIBRUNNI SKOLPLAGNA OG AÐ GÖTULÖGN ER ÚR STEIN, HAMPPÖKKUÐ OG MÚRAÐ YFIR MÚFFUR ALLAN HRINGINN.
HEIMILT ER BÓ AÐ ÞÉTTA MEÐ ÞAR TIL GERÐUM GÚMMÍHRINGJUM, EF MÚFFUR RÖRANNA ERU ÆTLAÐAR TIL ÞESS.

LAGNIR SKAL LEGGJA Í ÞJAPPAÐAN SAND, ÞANNIG AÐ ÞÆR HVÍLI Á BELGNUM EN EKKI MÚFFUM.

GÓLFKÓTI BOTNPLÖTU NEFNIST 0,00, OG ER HÆÐARSETNING FRÁRENNSLISLAGNA MIÐUÐ VIÐ HANN.
(KÓTAR INNAN SVIGA MIÐAST VIÐ HÆÐARSETNINGU Á STAÐNUM.)

HAFNARFJARÐ 29. júní 1983 BYGGINGAFULLTRÚ

HÚSNÆÐISSTOFNUN RÍKISINS LAUGAVEGI 77, REYKJAVÍK SÍMI 28500

VERK NR. A.09.03	TEIKN. NR. 3.101

MOSABARÐ 15, HAFNARFIRÐI.

FRÁRENNSLISLAGNIR: GRUNNMYND. AFSTÖÐUMYND.

HANNAÐ	GJG	STAÐFÆRT	APRÍL '83 GJG
REIKNAÐ	GJG	YFIRFARIÐ	
TEIKNAÐ	GJG		
KVARÐI	1:50.		

Grétar Június Guðmundsson
Bjarni R. Hjálmarsson