
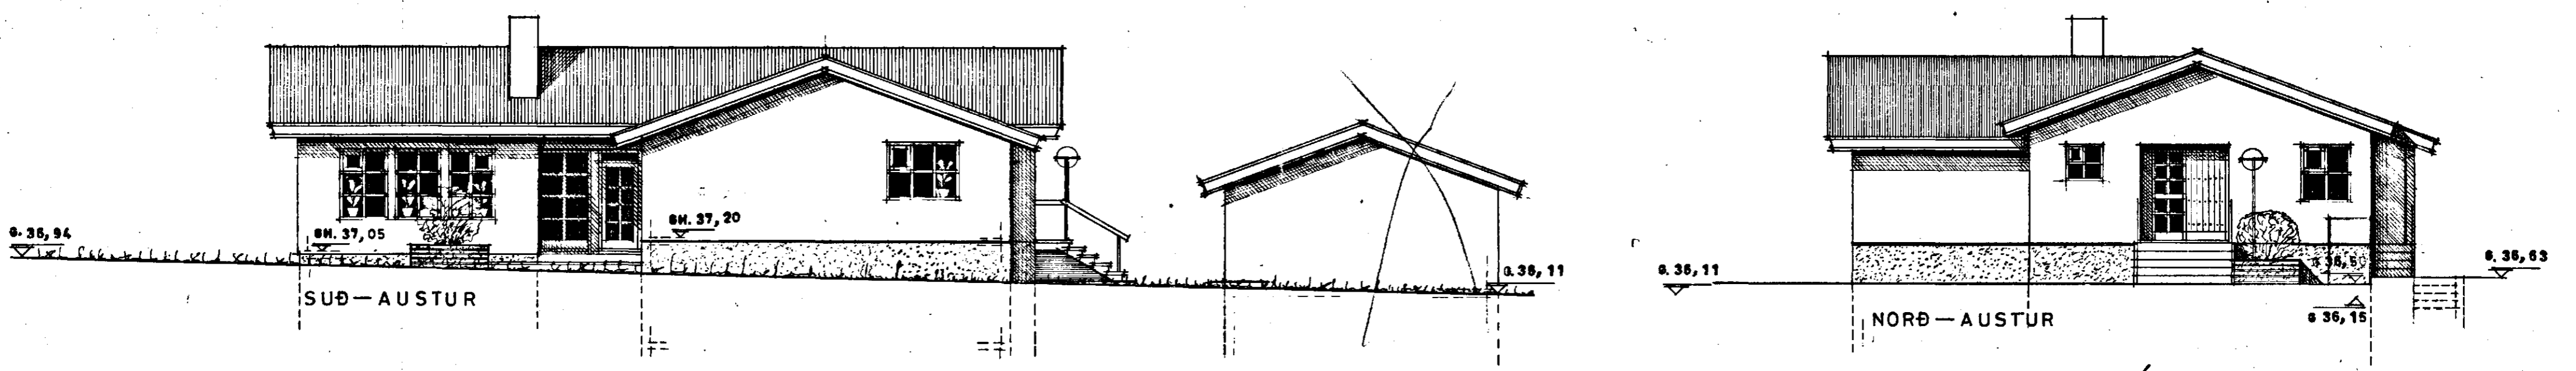


Samþykkt á fundi byggingar-
nefndar þ. 13/7 1983
BYGGINGAULLHÖFEN
I HAFNARSÝLI
E. Björnsson

Ganga skal frá önnur
eldstæði í samræði við
dökkvélarskipan

EKKI BÚG.

BLAÐ NR. 3

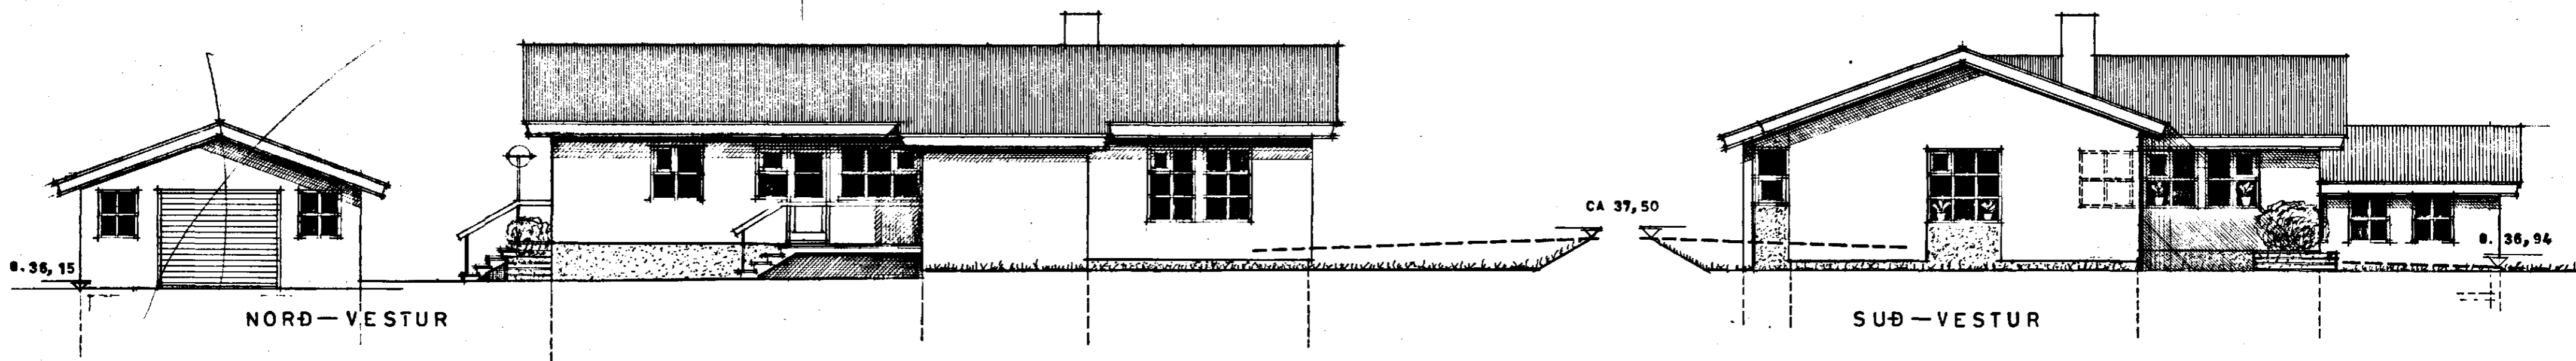

III

6380-0160-01
02

MOSABARÐ NR. 16, HAFNARF.
REYKJAVÍK 8. JÚLÍ, 1983. BR. I DES. 1983.

Njáll Guðmundsson