



Sampykkt á fundi bygginga-
nefndar þ. 11.7.1984
BYGGINGAFULLTRÖUIN
HAARARÞIRI
E. Sigurðsson

Áskilið er samþykki
Brunamálastofnunar Ríkisins


BLAÐ NR.1

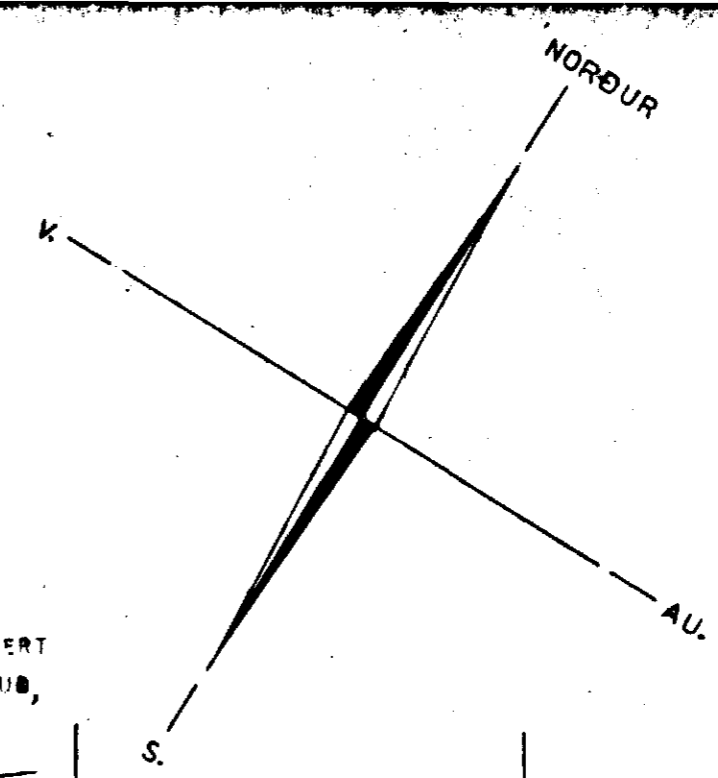

ATH: Í HVERT SPERRUBIL STEYPIST PLASTRÖR 1" SVERT
VLOSTR. PLASTEINANGRUM VEGGJA SKAL MURHÚÐUÐ,
EINNIG KANTUR EINANGRUNAR ER SNÝR
UPP AÐ BAKFLETI

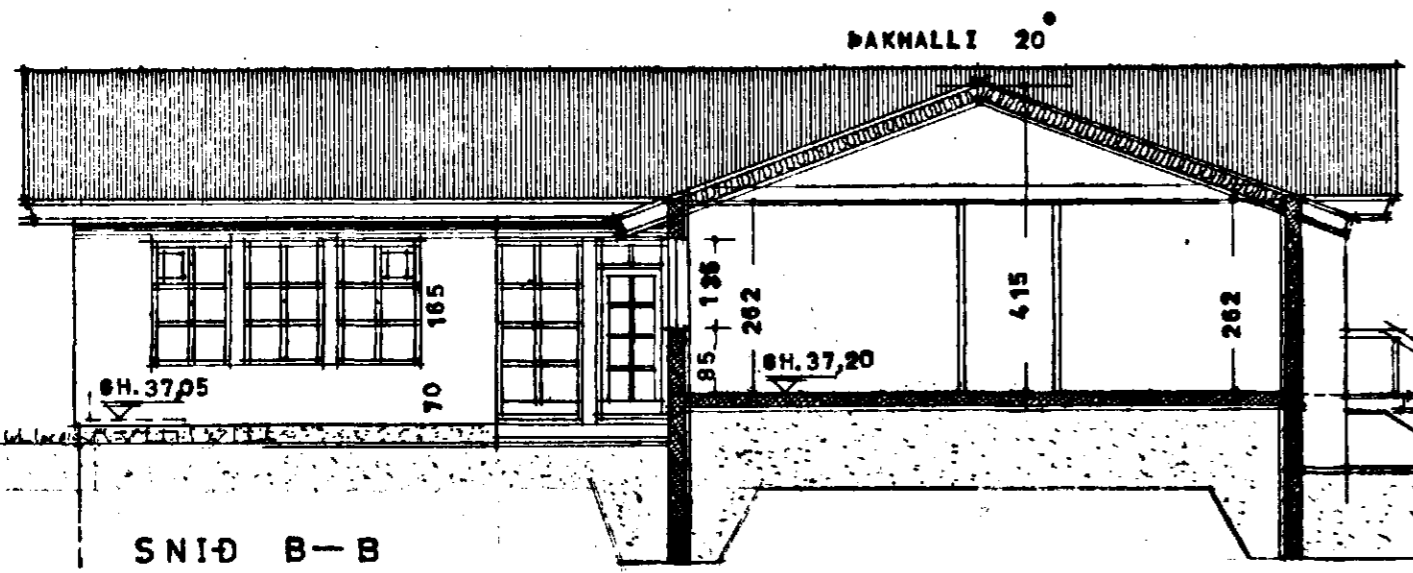


SNID B-B

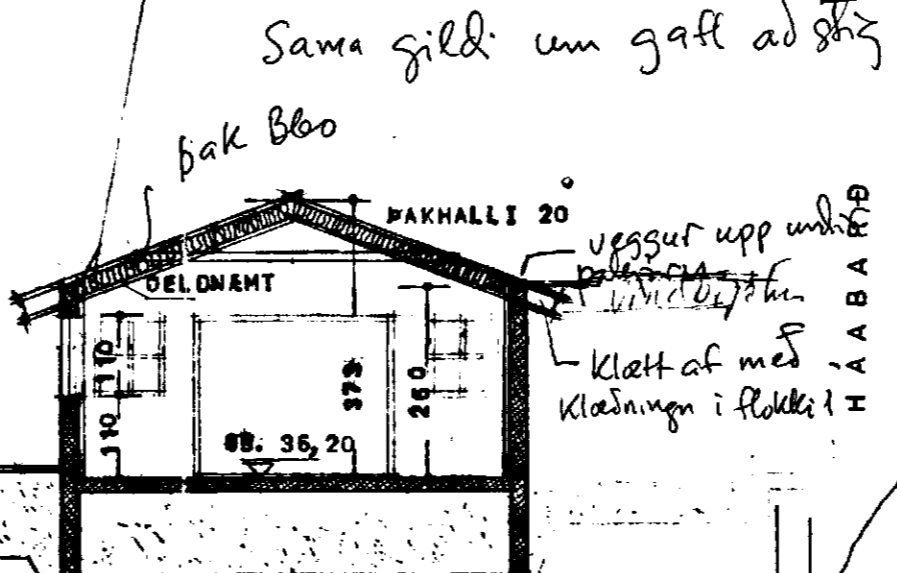


ATH. BÍFR. GÆYMSLUR TENGDA
VENDURJÓTUM, "PERGOLA"

Klæðning innan í bíblunni
sé í flöðlei 1

Samu gildi um gaff að stigi
bak B60
veggur upp undir
vindbjólun
Klætt af með
Klæðningu í flöðlei 1

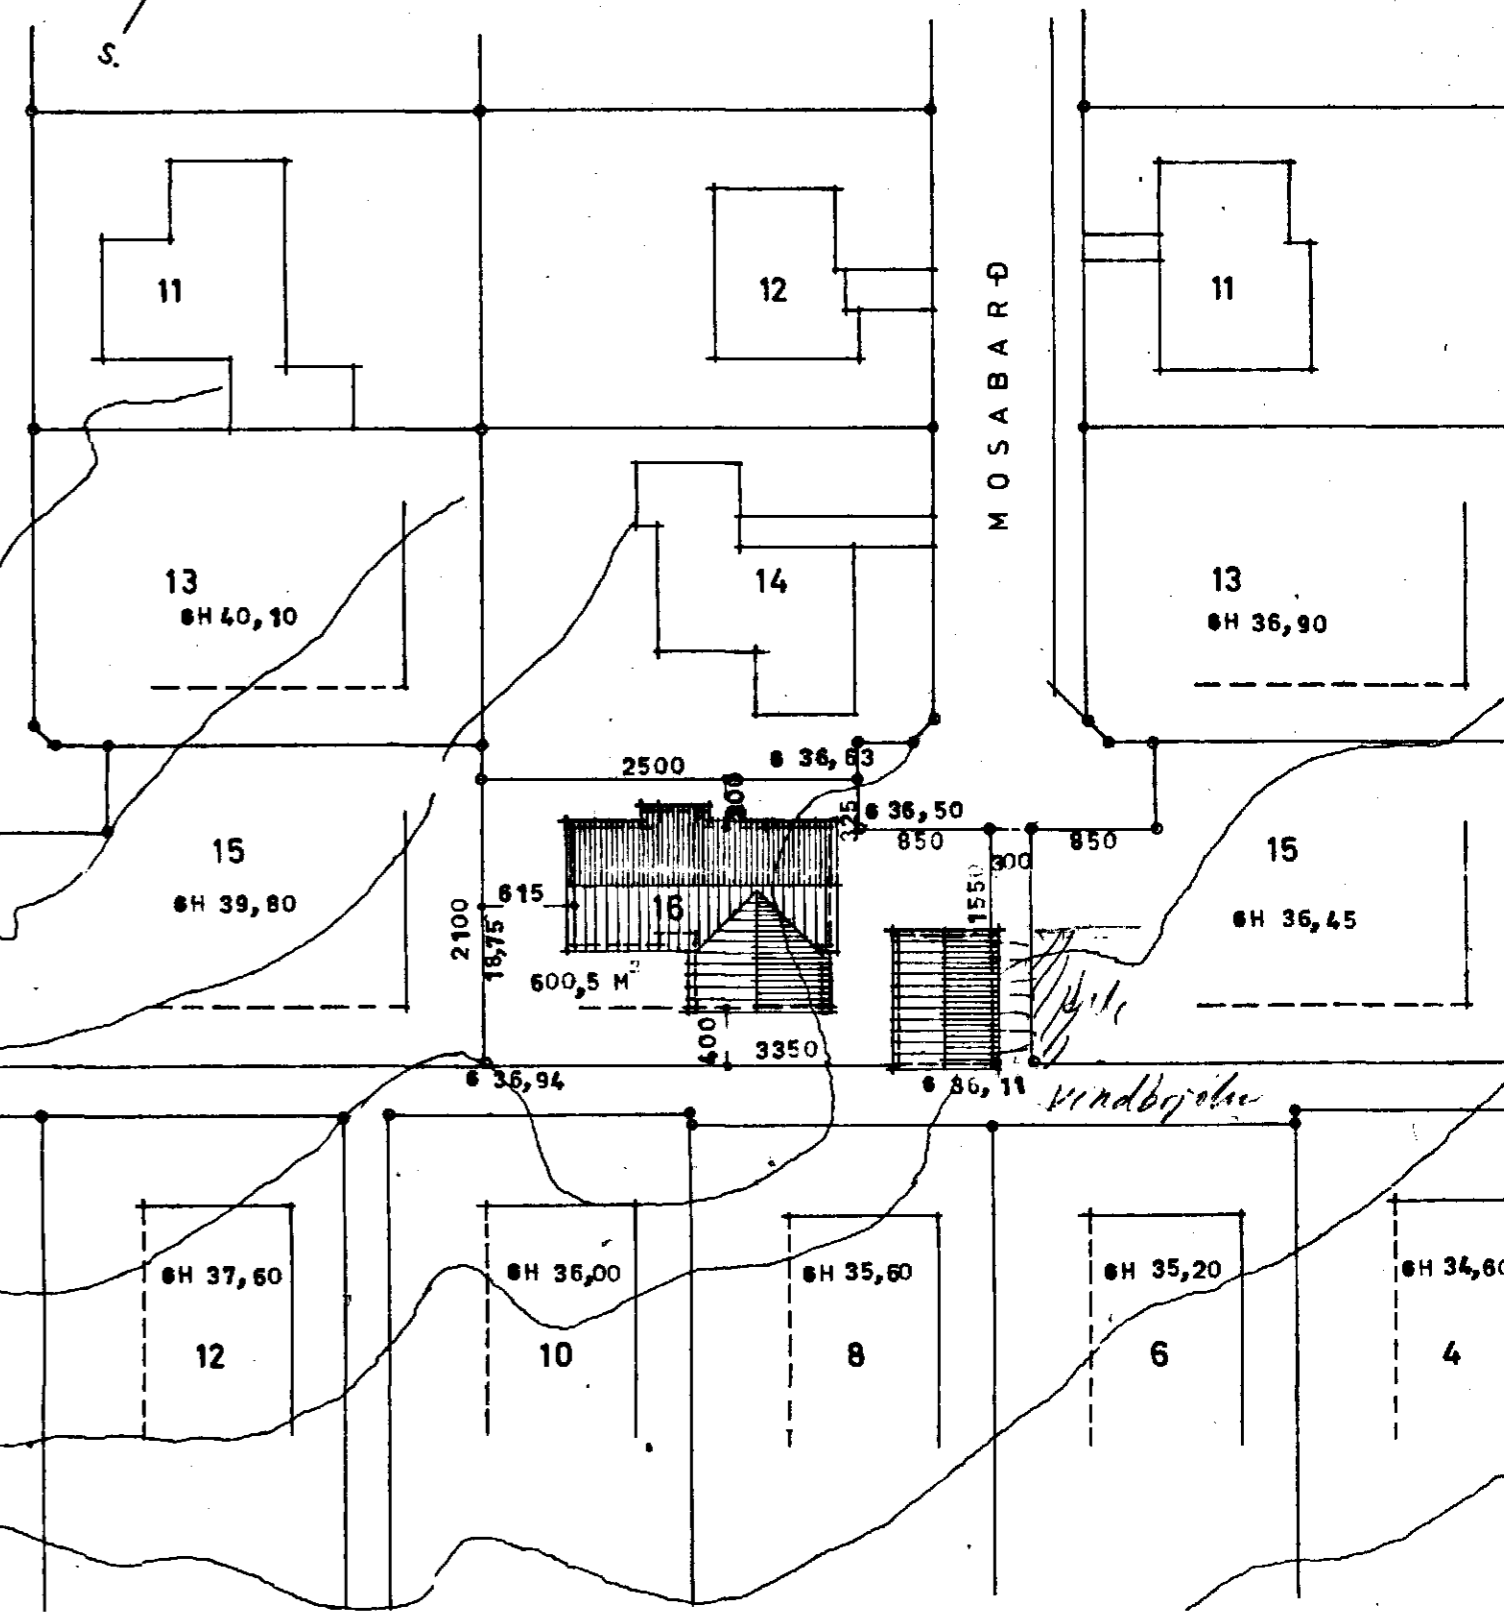

AFSTÖÐUMYND. M=1:500

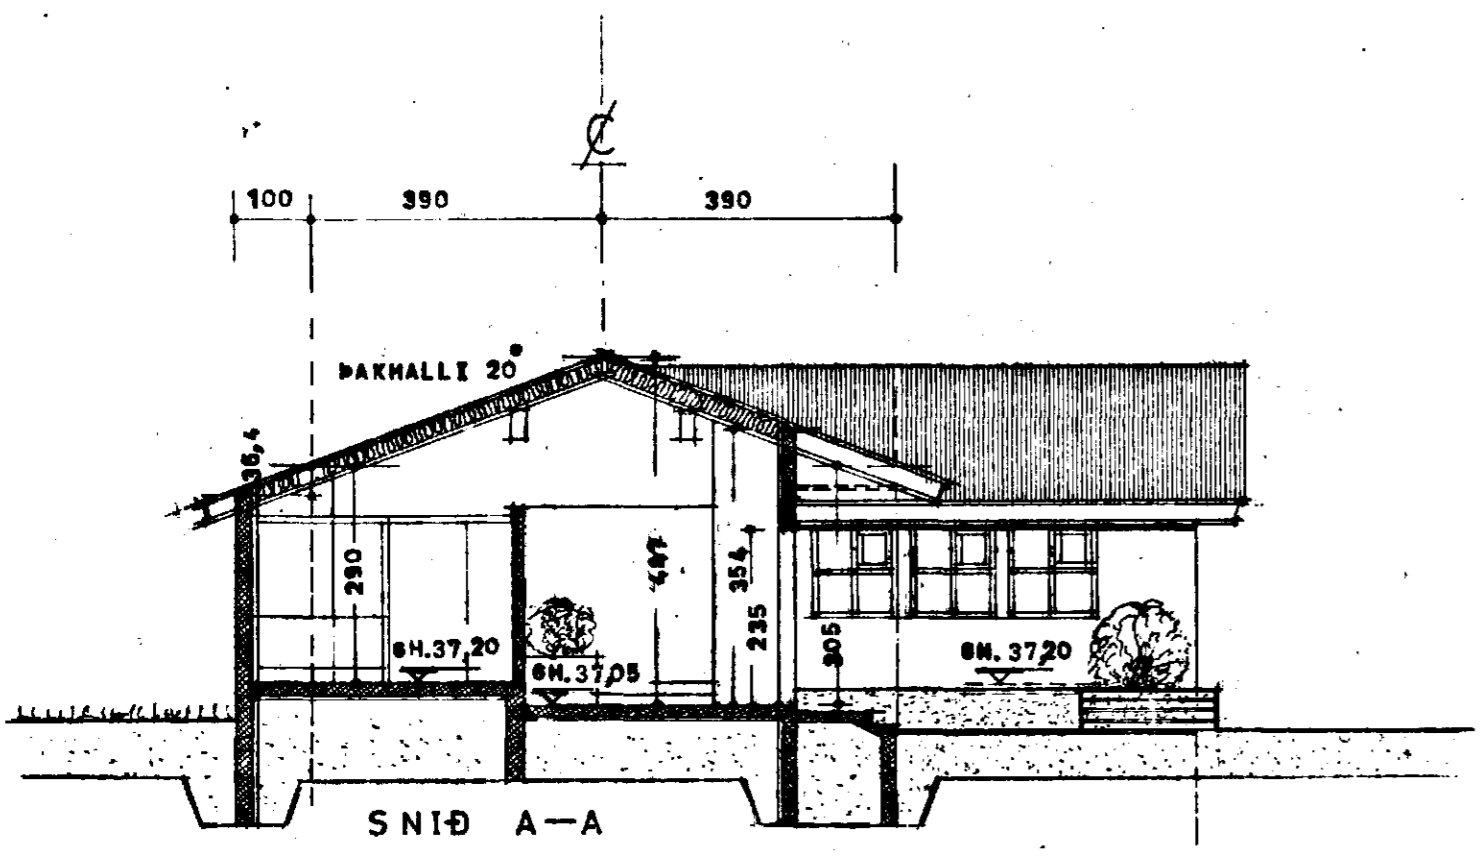

SNID A-A

SAMPYKKT 25/6 1984
SBR. BRÉF DACS. 19

6380-0160 .02

BRUNAMÁLASTOFNUN RÍKISINS
Eldi Þorvaldsson

MOSABARÐ, NR. 16, HAUFNARF.
REYKJAVÍK Í MAÍ, 1983. NR. 1 DES-83

Njáll Guðmundsson