


GRUNNMYND OFNA OG NEYSLUVATNSLAGNA M 1:50

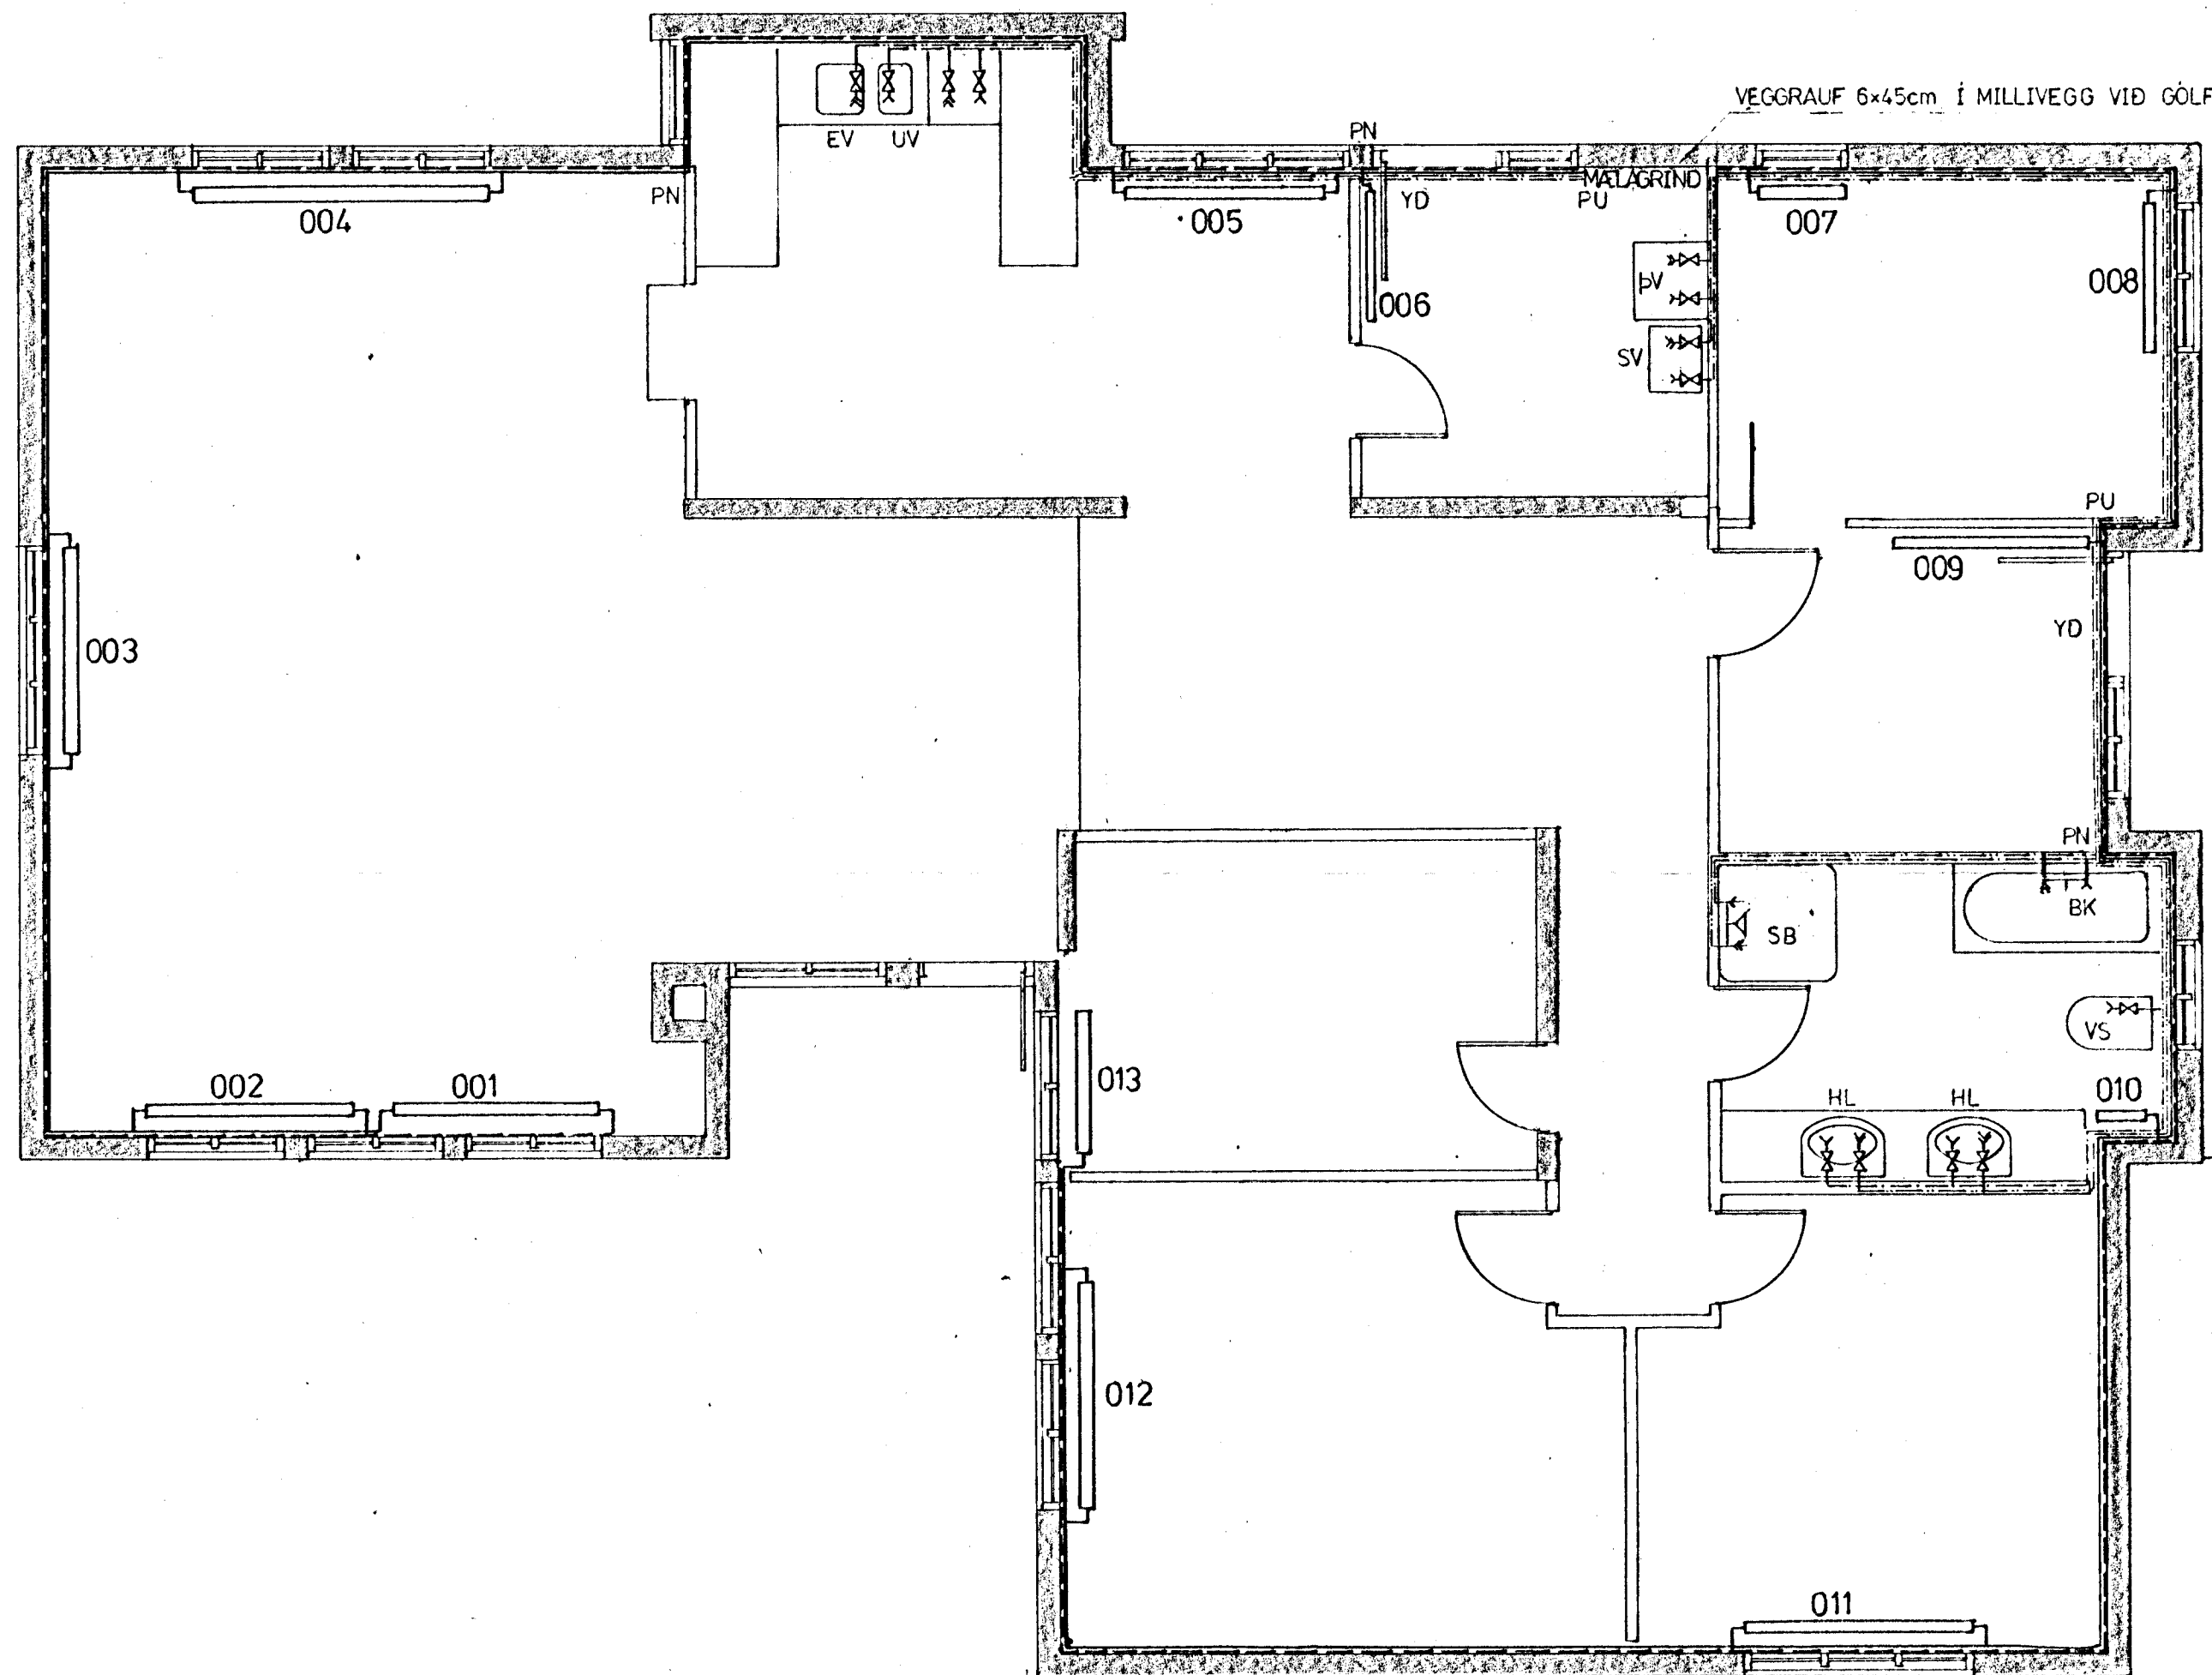

TÁKN:

- FRAMRENNSI OFNA
- - - BAKRENNSLI OFNA
- HEITT NEYSLUVATN
- KALT NEYSLUVATN
- ⊗ BLÖNDUNARTÆKI
- ⊗ RENNILOKI
- ⊗ HEITUR TÖPPUNARSTADUR
- ⊗ KALDUR TÖPPUNARSTADUR
- PU PÍPUR FARA UPP
- PN PÍPUR FARA NIÐUR
- YD PÍPUR LYGGJA YFIR DYRUM
- HL HANDLAUG
- VS VATNSSALERNI
- BK BÆÐKER
- SB STURTA
- SV SKOLVASKUR
- BV ÞVOTTAVÉL
- UV UPPÞVOTTAVÉL
- EV ELDHÚSVASKUR
- 003 NR OFNS Í OFNAKRÁ

BREYTING Í APRIL '84, ÞVOTTUR STÆKKADUR GESTAKLÖSET LAGT AF LEGA BLÖNDUNARTÆKJA Á BADI.

MOSABARÐ 16 HAFNARFIRÐI

VATNSLAGNIR.

GRUNNMYND OFNA OG NEYSLUVATNSLAGNA

| | | | | | | | | | |
|----------|------|----------|-------|-------------|------|-----------|----------------------------------|-------|--------|
| BLAD | 3.3 | VERK NR: | A-021 | MÆLIKVARDI: | 1:50 | ÚTGÁFA: | A | DAGS: | NOV 83 |
| TEIKNAD: | K.B. | HANNAÐ: | K.B. | YFIRFARIÐ: | OH | SAMDYKKT: | <i>Andri Þ. Þorsson F.T.E.I.</i> | | |

VIDD sf.
TÆKNI OG TEIKNIDJÓNUSTA
BRÚNAVEGI 3 - 104 REYKJAVÍK - Sími: 30427