MÆLAGRIND M 1:20

SNIÐ H-H

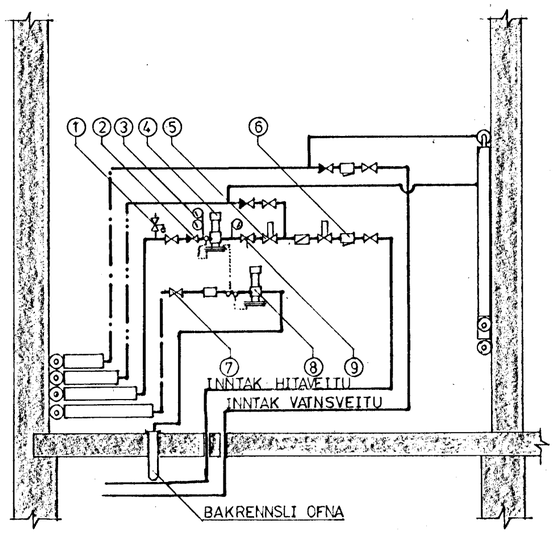

SKÝRINGAR VIÐ NEYSLUVATNSLAGNIR

LAGNAEFNI SKAL VERA HEITZINKHÚÐAÐAR DREGNAR STÁLPÍPUR MEÐ SKRÚFUÐUM TENGISTYKKJUM. PÍPUR SKULU LAGÐAR ÞANNIG AÐ EÐLILEGAR ÞENSLUR GETI ÁTT SÉR STAÐ. KALDAVATNSPÍPUR EINANGRIST MEÐ 20 mm PLASTHÓLKUM EN HEITAVATNS-PÍPUR MEÐ 20 mm GLERULLARHÓLKU OG EINANGRUNIN VEFJIST MEÐ MJÚKUM PLAST-DÚK. Á LÖGN SKAL SETJA TÆMINGALOKA OG LOFTTÆMINGASKRÚFUR ÞAR SEM ÞÖRF ER Á. ÞÓ ÞAÐ SÉ EKKI SÝNT Á TEIKN. EFST Á ÖLLUM LÓDRÉTTUM STOFNUM OG HLIÐARGREINUM LENGRI EN 4 m KOMI UM ÞAÐ BIL 30 cm LOFTPÚÐI ÞVERMÁL JAFNT SVERASTA HLUTA STOFNSINS FRÁ AÐFÆRSLU-ÆÐ. KERFIÐ SKAL ÞRÝSTIPRÓFA MEÐ 10 Kg ÞRÝSTINGI Í MINNST EINN SÓLARHRING. ALLT EFNI OG FRÁGANGUR SKAL VERA Í SAMRÆMI VIÐ GILDANDI STAÐLA OG REGLUGERÐIR

OFNASKRÁ

STAÐUR	OFN NR.	AFKÖST t=40°C Wött/klst.	MESTA LENGD cm	MESTA HÆÐ cm	ATH.	VALDAR STÆRÐIR LENGD	VALDAR STÆRÐIR HÆÐ	TENGING
STOFA	001	1500	150	55				C-B
	002	1500	150	55				C-B
	003	1500	160	55				C-B
BORÐSTOFA	004	1515	200	55				C-B
ELDHÚS	005	1965	170	70				C-B
ÞVOTTUR	006	940	80	100				C-D
W.C.	007	260	70	100				A-B
HÚSBÓNDAH.	008	880	110	70				A-B
ANDDYRI	009	1215	140	100				C-D
BAÐ	010	1065	50	200				A-B
HERB.	011	1355	170	70				A-D
HJÓN.	012	1590	170	70				A-D
HERB	013	725	110	70				A-B

SKÝRINGARR VIÐ OFNALAGNIR

OFNSTÆRÐIR MIÐAST VIÐ 60° MEÐALHITA OG 20° HERBERGISHITA ALLIR OFNAR ERU MEÐ VEGGFESTINGUM NEMA ANNAÐ SÉ SÝNT Á TEIKNINGUM. Á ÖLLUM OFNUM SKULU VERA LOFTTÆMINGASKRÚFUR AF VIÐURKENNDRI GERÐ OG STILLITÉ (GERÐ AHA EÐA SAMBÆRILEGT). OFNLOKAR SKULU VERA SJÁLFSTILLANDI AF VIÐURKENNDRI GERÐ

TENGINGAR OFNA

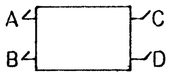

PÍPUSTÆRÐIR ERU Í mm (INNRA ÞVERMÁL) ALLAR PÍPUR SKULU VERA SVARTAR MIÐSTÖÐVA-PÍPUR MEÐ SKRÚFUÐUM TENGISTYKKJUM. PÍPUR SKAL TVÍMÁLA MEÐ ZINKMÁLINGU PÍPUR SKULU LYGGJA ÞANNIG AÐ ÞÆR TAKI ÓHINDRAÐ UPP HITAÞENSLUR. PÍPUR EINANGRIST MEÐ 20 mm GLERULLARHÓLKUM SEM VEFJIST MEÐ MJÚKUM PLASTDÚK. Á LÖGN SKULU VERA LOFTTÆMINGASKRÚFUR OG TÆMINGALOKA ÞAR SEM ÞÖRF ER Á, ÞÓ ÞESS SÉ EKKI GETIÐ Á TEIKNINGUM. KERFIÐ SKAL ÞRÝSTIPRÓFA MEÐ 6 kg ÞRÝSTINGI Í 24 klst ALLT EFNI OG FRÁGANGUR SKAL VERA Í SAMRÆMI VIÐ GILDANDI STAÐLA OG REGLUGERÐIR.

1. ÖRYGGISLOKI
2. EINSTREYMISLOKI
3. HITA OG ÞRÝSTIMÆLIR
4. ÞRÝSTIMINNKARI
5. HEMILL
6. SÍA
7. RENNILOKI
8. SLAUFULOKI
9. STILLIHANI

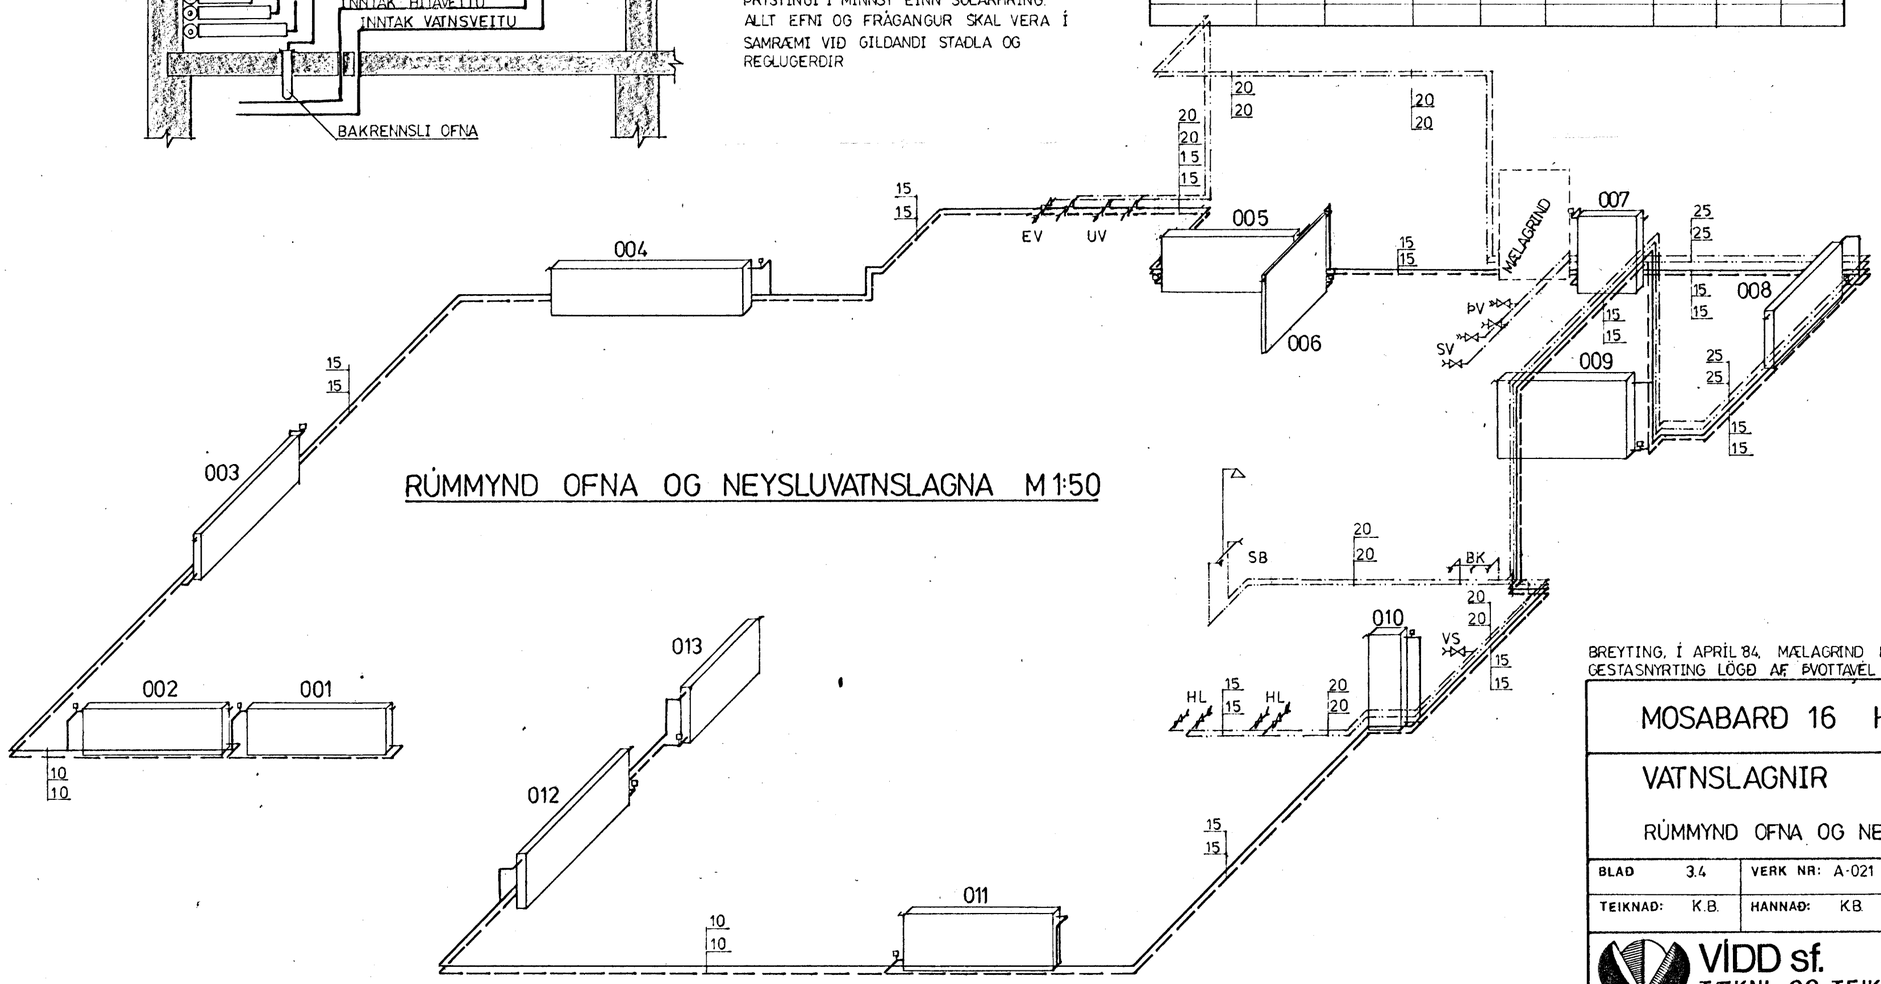

BREYTING, Í APRÍL '84, MÆLAGRIND FLUTTÁ ÚTVEGG, ÞVOTTAHERBERGI STÆKKAÐ GESTASNYRTING LÖGÐ AF, ÞVOTTAVÉL OG SKOLVASKUR FLUTTUR TIL.

MOSABARÐ 16 HAFNARFIRÐI					
VATNSLAGNIR RÚMMYND OFNA OG NEYSLUVATNSLAGNA, MÆLAGRIND.					
BLAÐ 3.4	VERK NR: A-021	MÆLIKVARÐI: 1:20 1:50	ÚTGÁFA: A	DAGS: NÓV '83	
TEIKNAÐ: K.B.	HANNAÐ: K.B.	YFIRFARIÐ: O.H.	SAMÞYKKT: Ragnar Ólafsson F.T.F.I.		

VÍDD sf.
TÆKNI OG TEIKNIÞJÓNUSTA. SKÚLATÚNI 4 - 105 REYKJAVÍK - SÍMI: 23565