
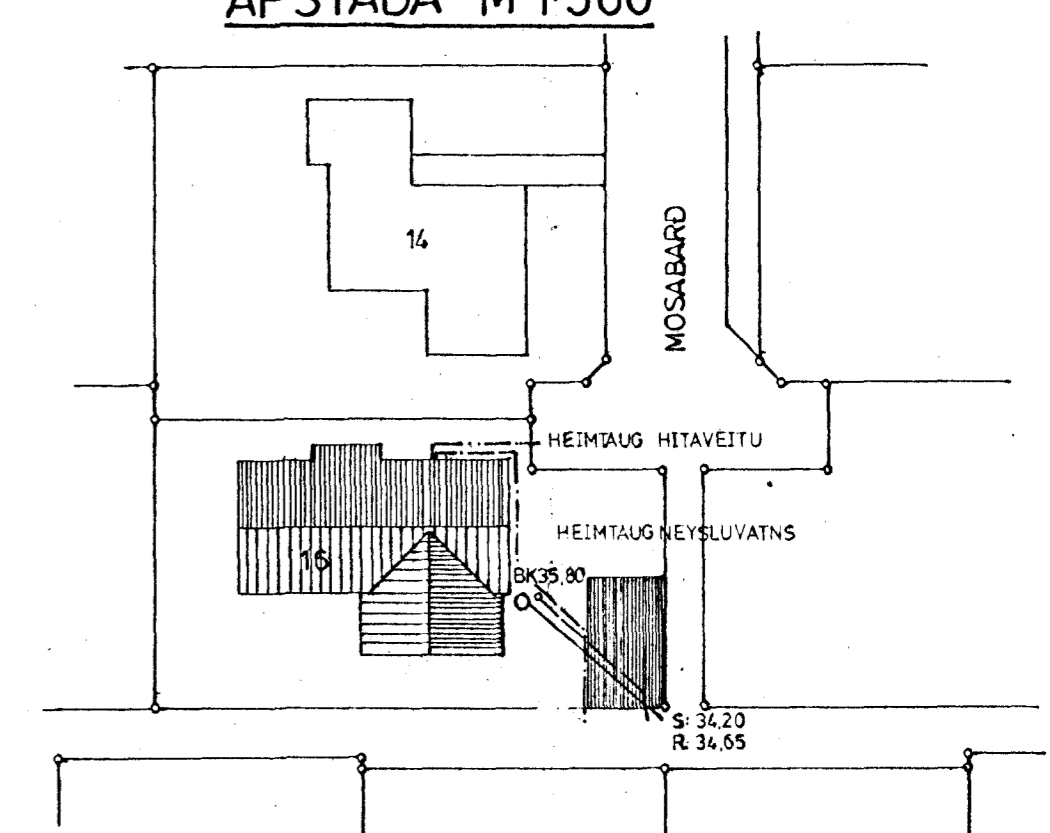


GRUNNMYND FRÆRENNSLIS OG REGNVATNSLAGNA M 1:50

AFSTADA M 1:500

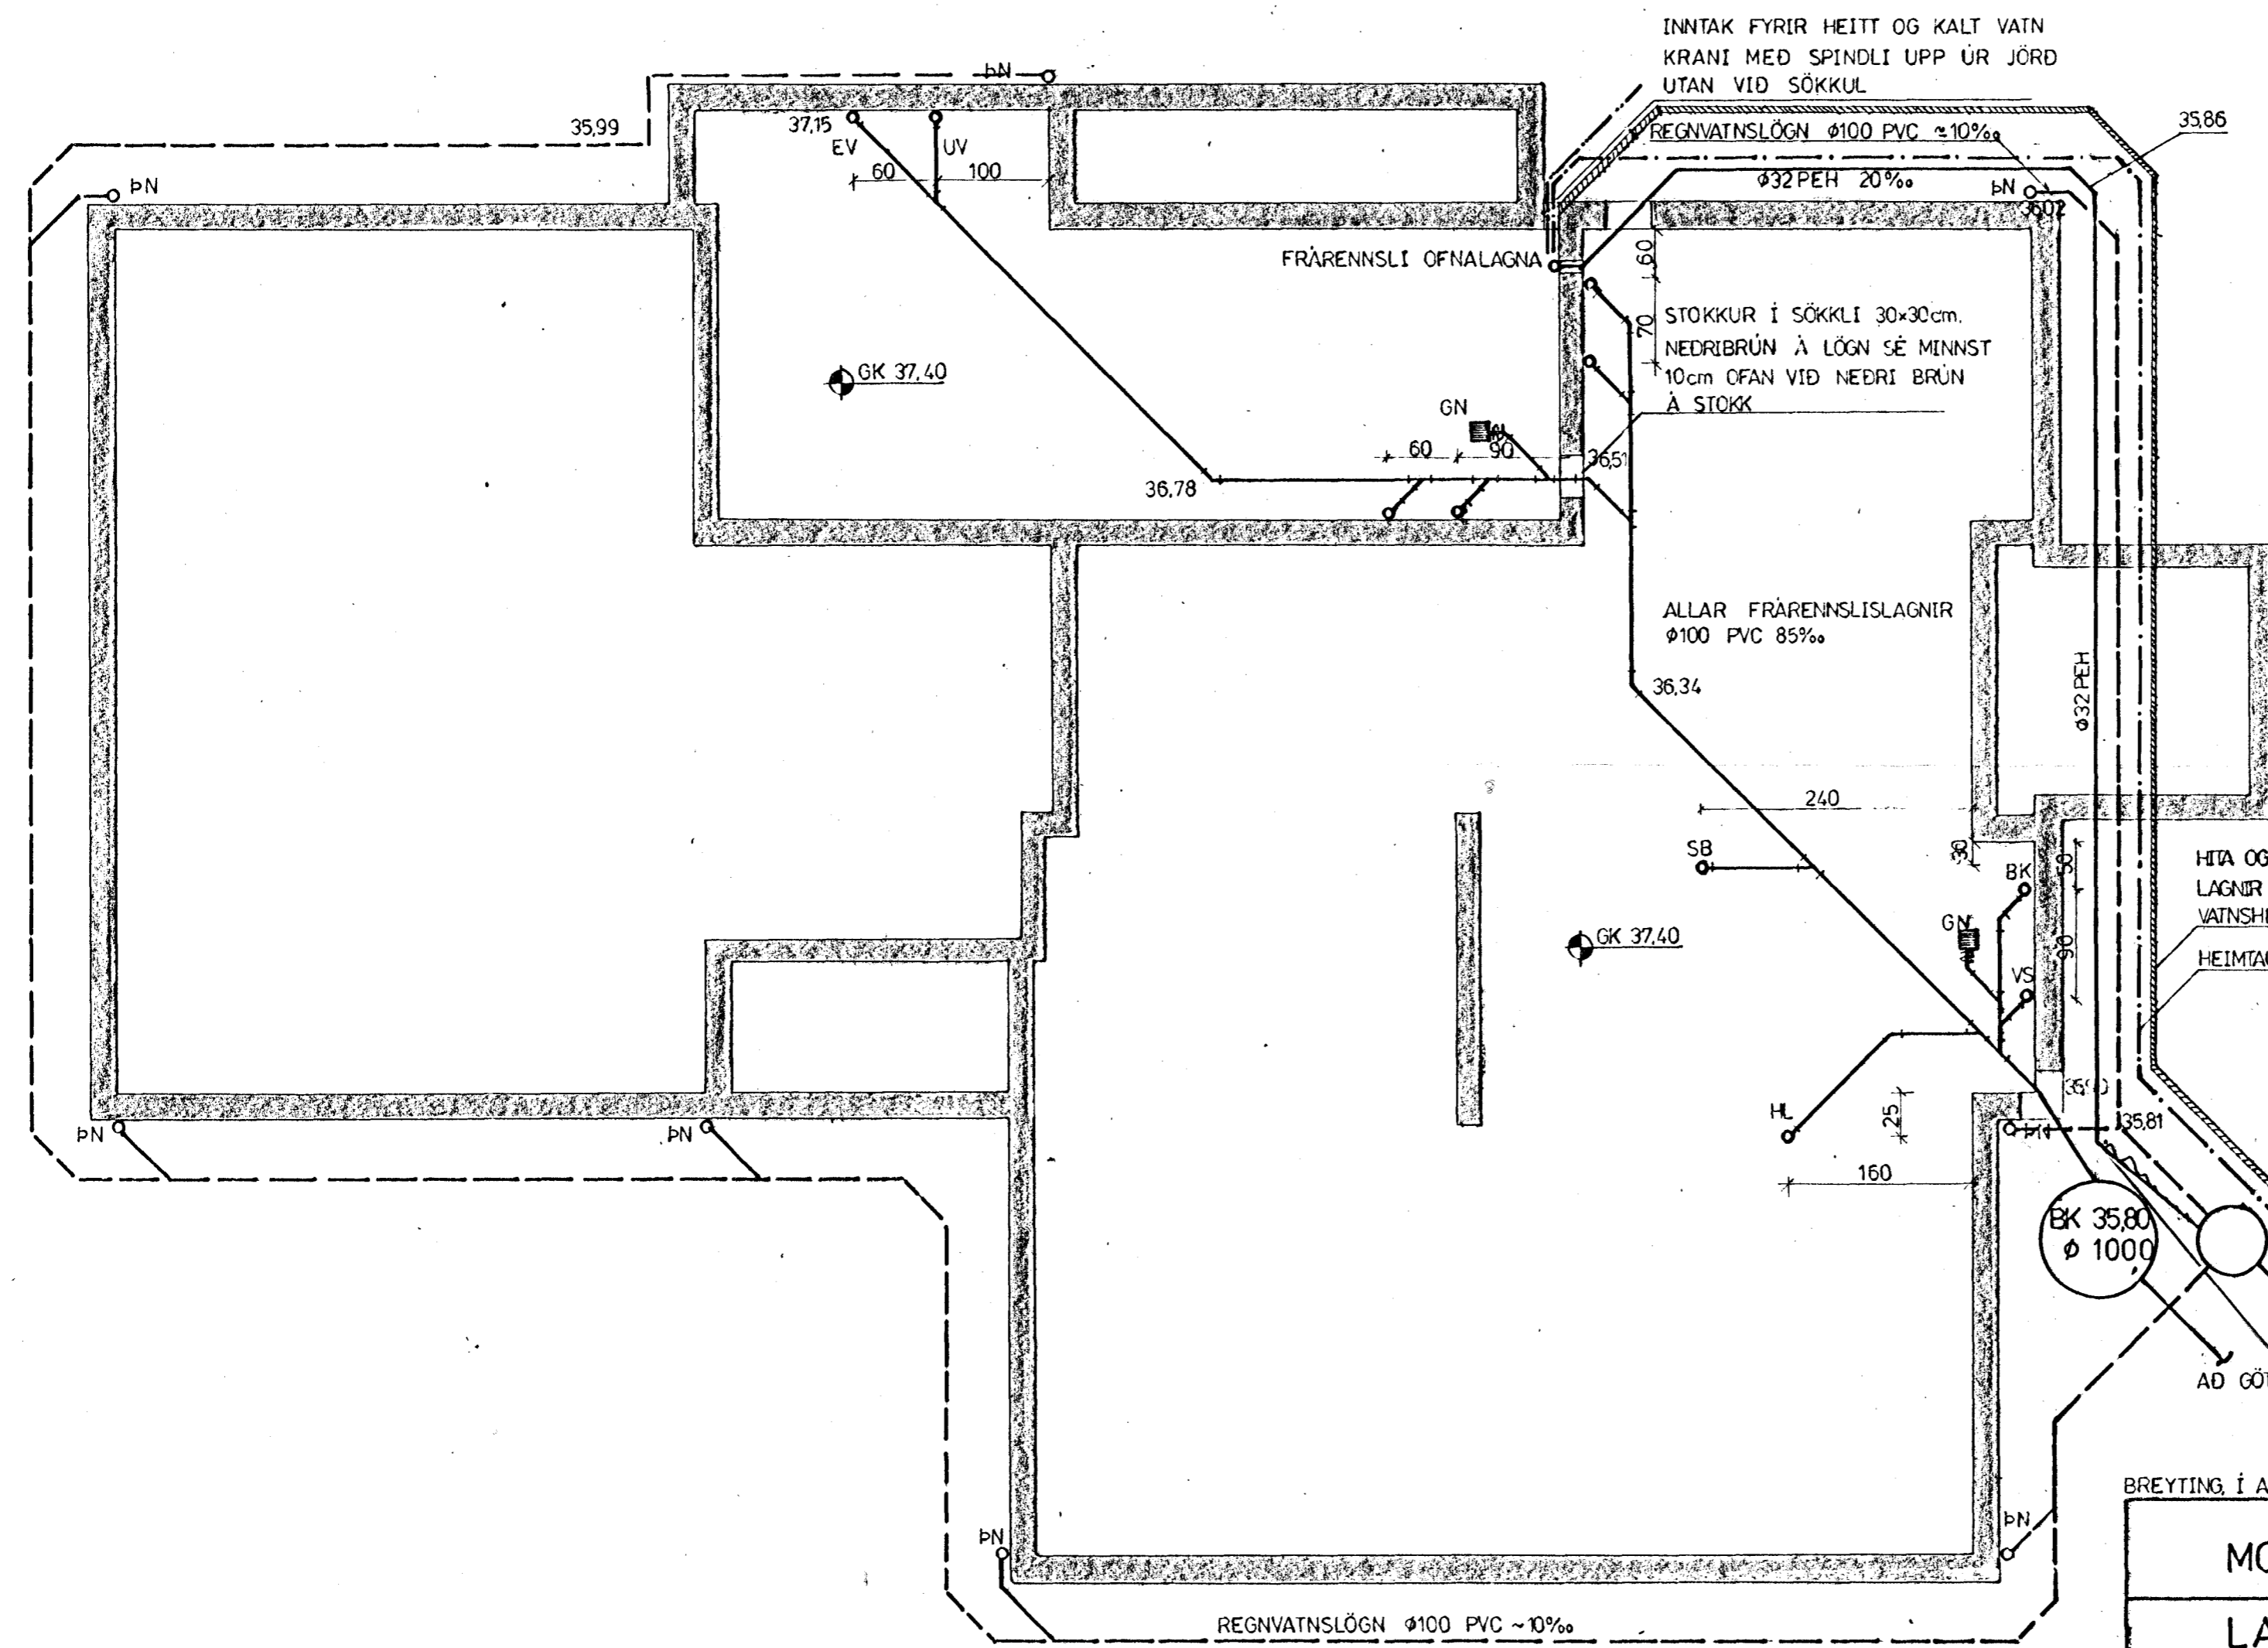

SKÝRINGAR:

ALLAR FRÆRENNSLIS OG GRUNNVATNSLAGNIR SKULU VERA PVC RÖR Ø100, NEMA BAKRENNSLI OFNA SKAL LEITT Í PEH RÖR Í GRUNNVATNSBRUNN ÖLL MÁL ERU Í CM. NEMA KÖTAR Í M OG EFNISSTÆRÐIR Í MM. LAGNIR SKULU LYGGJA Á FÖSTUM JARDEGI. AD LÖGNUM SKAL FYLLA MED MÖL D 3-5 MM SJÁ NÁNAR RÞ-BLÖÐ UM DRENLAGNIR. KÖTAR Á LÖGNUM MIDAST VID RÖR BOTN. ALLUR FRÁGANGUR OG EFNÍ SKAL VERA Í SAMRÆMI VID GILDANDI REGLUGERÐIR OG STADLA. SJÁ FREKARI SKÝRINGAR Á BLAÐI 3.1

- TÁKN:
- ÞN ÞAKNIDURFALL Ø 70
 - GN GÖLFNIDURFALL
 - GK GÖLFKÓTI
 - BK BRUNNKÓTI
 - Ø ÞVERMÁL
 - ‰ HALLI LAGNAR Í MM/M
 - Fr. HÆÐ REGNVATNSLAGNAR
 - Fs. HÆÐ FRÆRENNSLISLAGNAR

BREYTING Í APRÍL 84, LEGA LAGNA Í JÖRD UTAN SÖKKLA OG TENGING VID GÖTULÖGN.

MOSABARD 16 HAFNARFIRÐI									
LAGNIR									
FRÆRENNSLIS OG REGNVATNSLAGNIR, GRUNNMYND OG AFSTADA.									
BLAD	3.2	VERK NR:	A-021	MÆLIKVARDI:	1:50	ÚTGÁFA:	A	DAGS:	OKT 83
TEIKNAD:	K.B.	HANNAÐ:	K.B.	YFIRFARIÐ:	O.H.	SAMDYKKT:	<i>Þórunn Þórunn</i>	F.T.E.I.	