



Samþykkt á fundi bygginga-
nefndar þ. 23/3 1977
BYGGINGAFULLTRÚINN
Í HAFNARFIRÐI
E. Gunnarsson

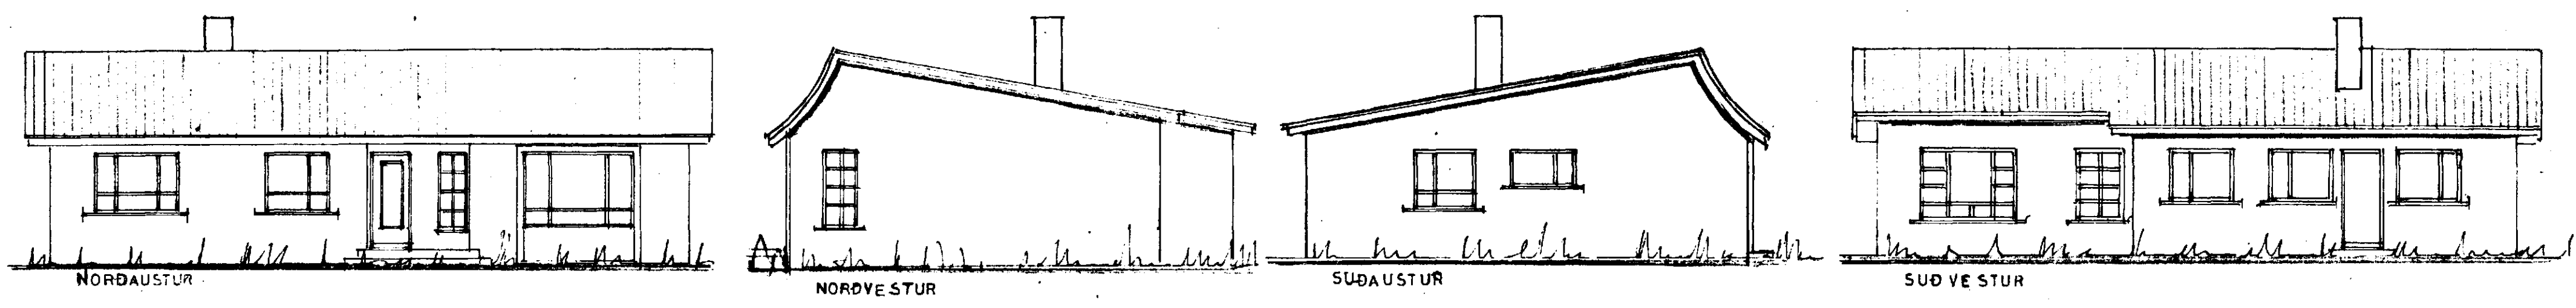

FYRIR BREYTINGU
EFTIR BREYTINGU

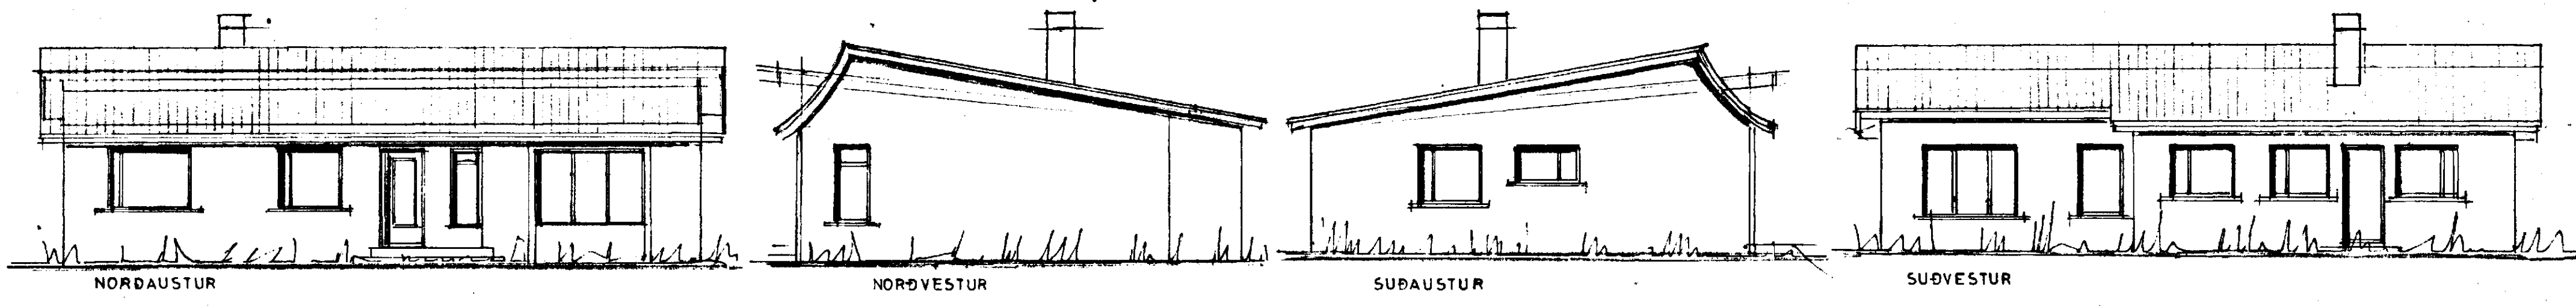

MOSABARÐ NR 2
GLUGGABREYTING
ÚTLIT 1:100
afmálaráðgjafi 1. mars 1977
E. Gunnarsson